




Samþykkt þann
03. ágú. 2016
Byggingafulltrúnaður Alþingarfirði

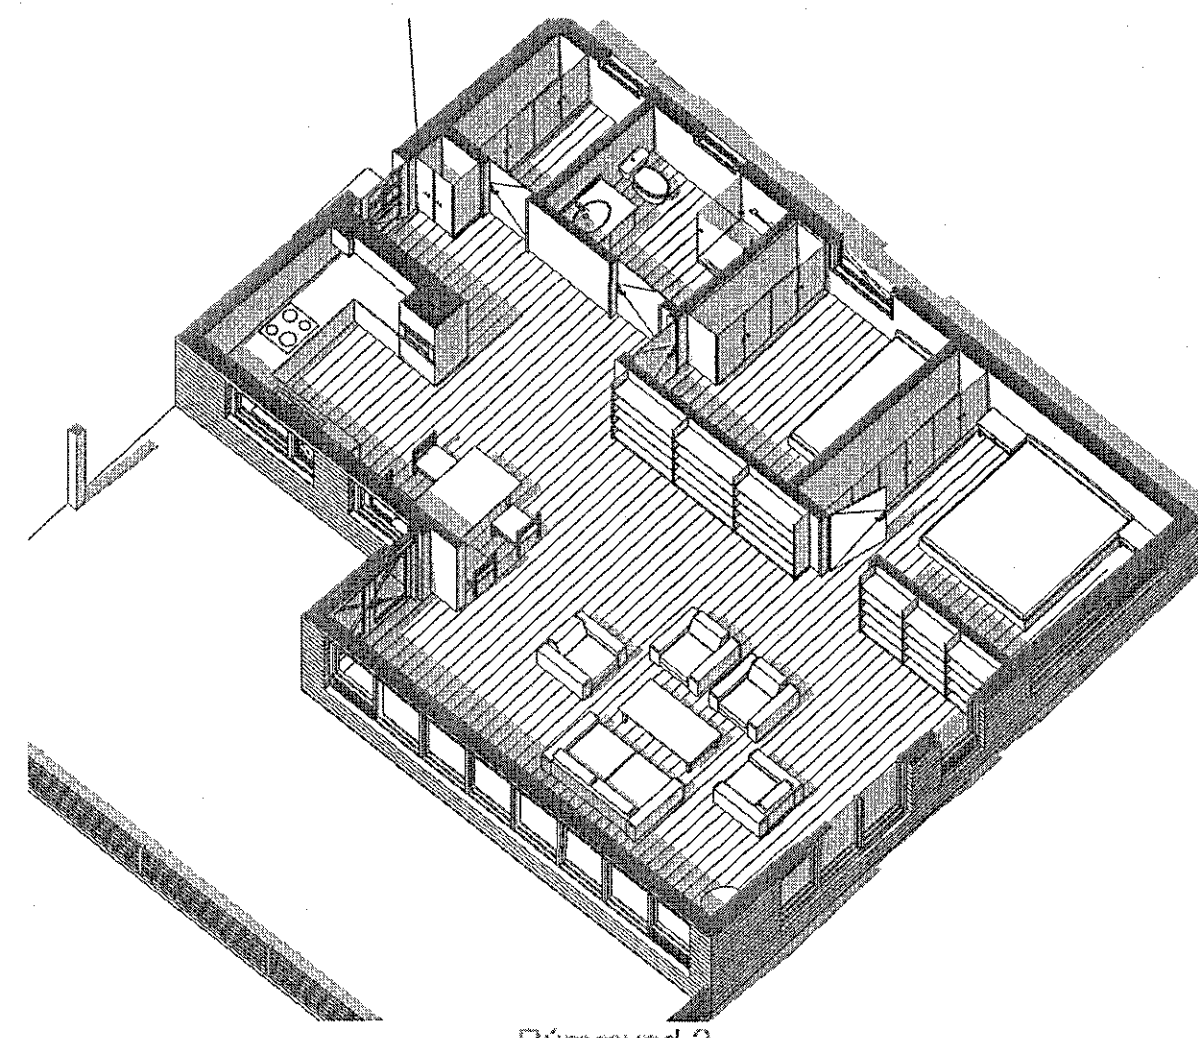

Rúmmynd 2

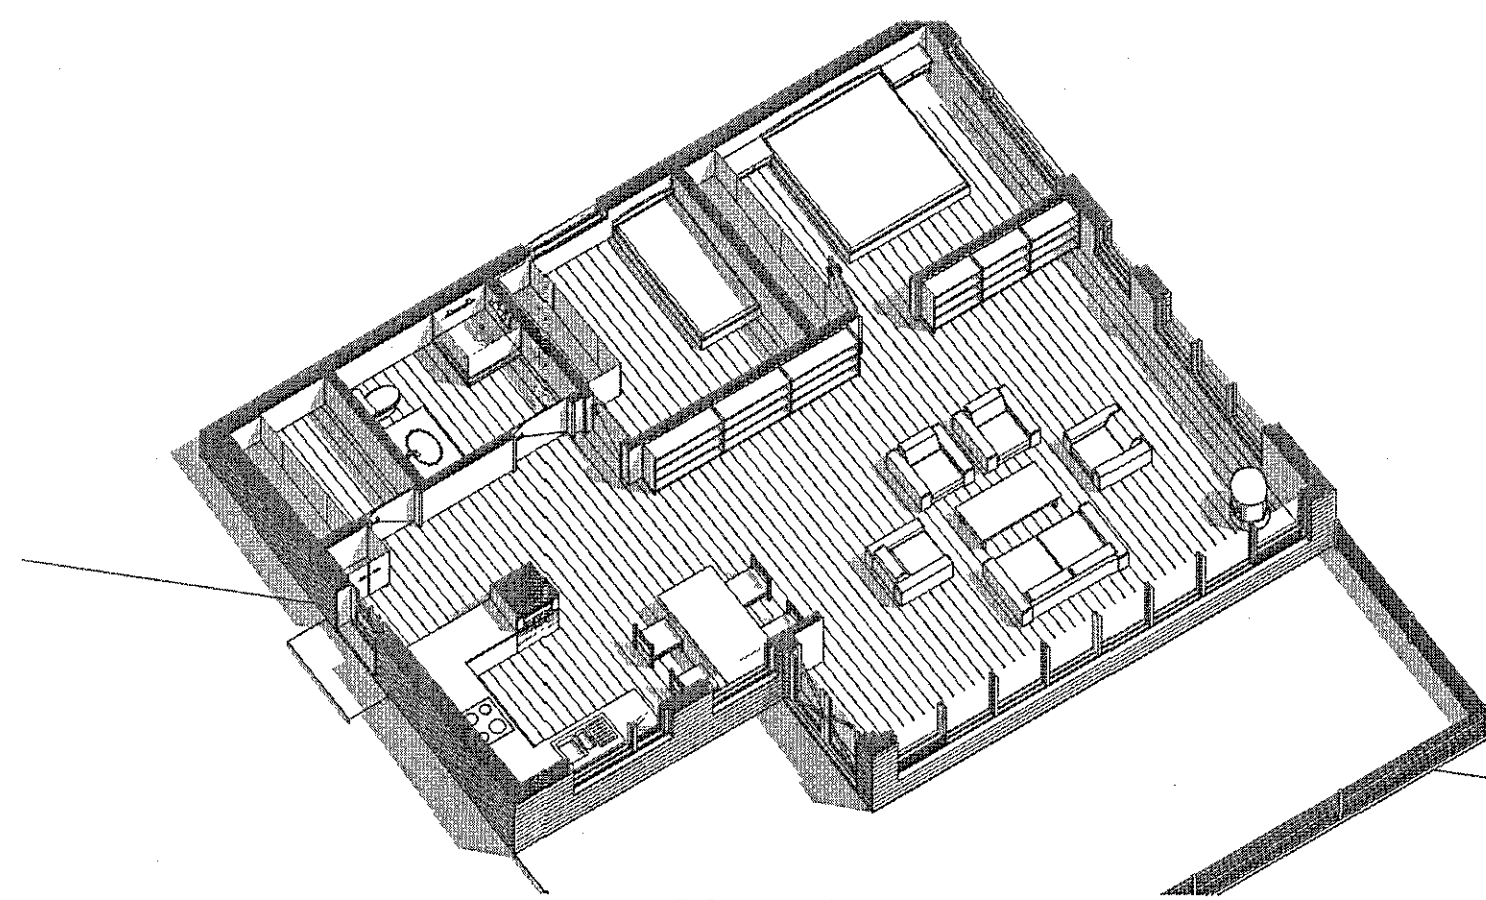


Rúmmynd

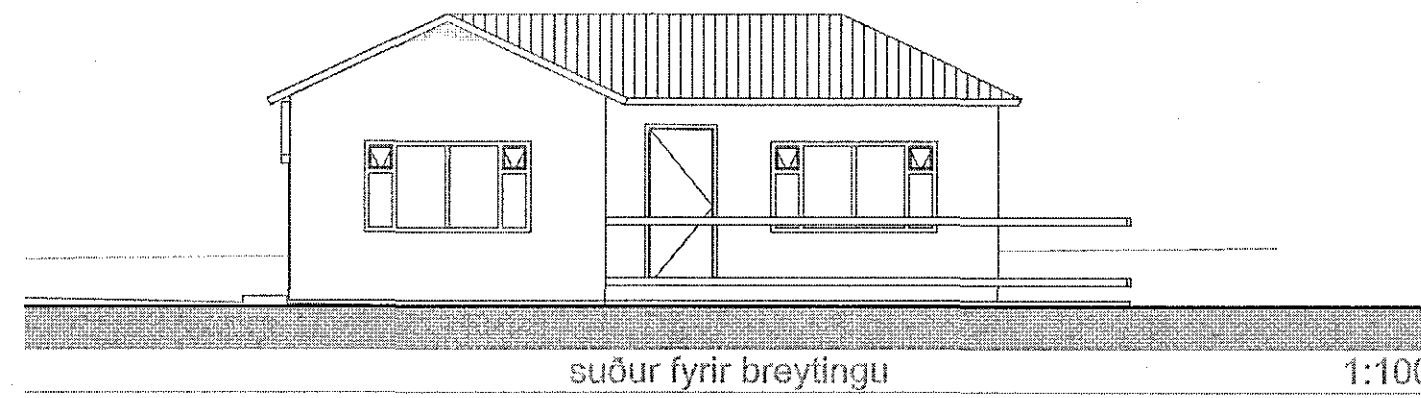


suður fyrir breytingu

1:100

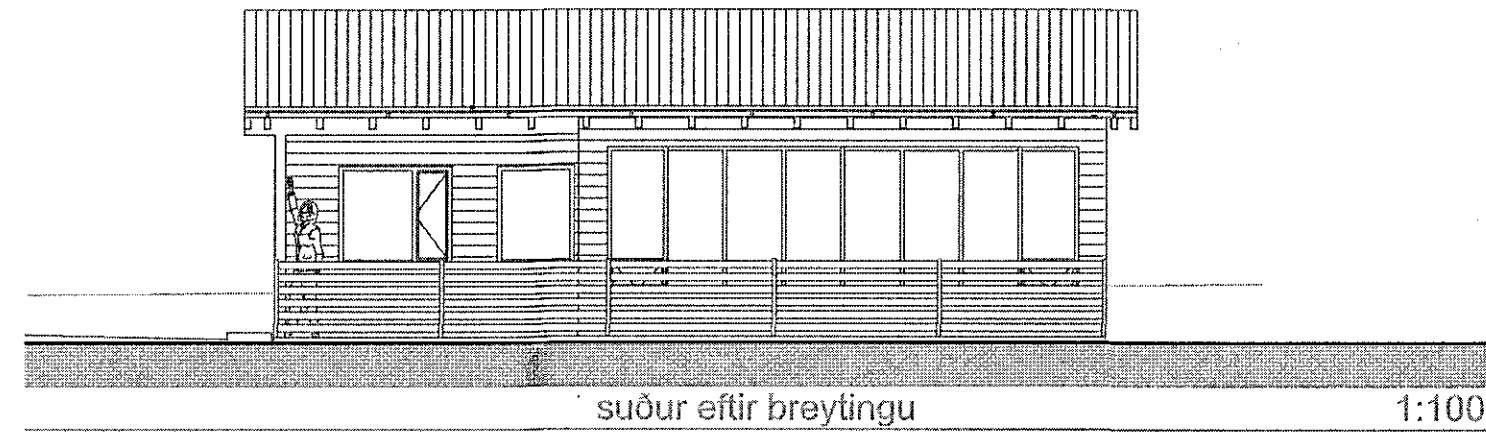


suður eftir breytingu

1:100

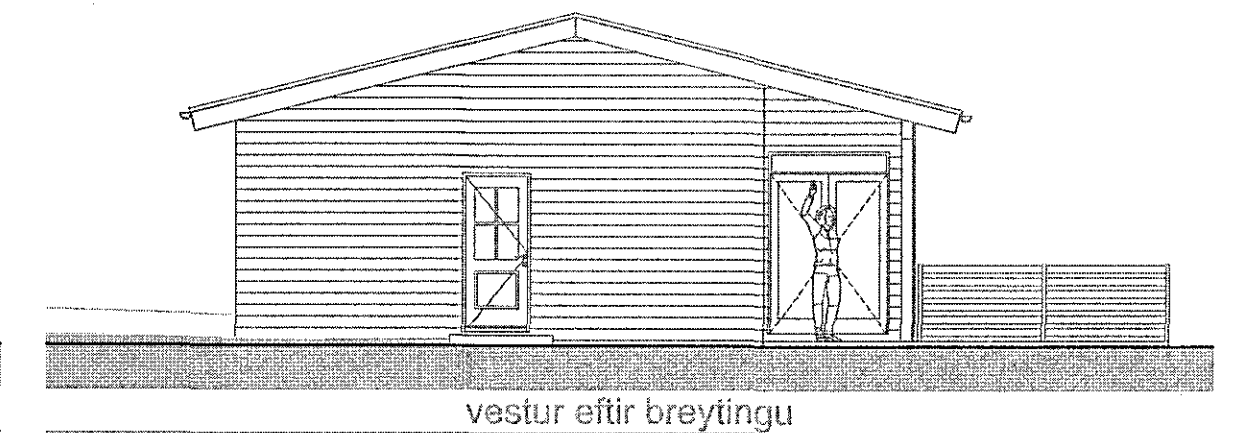


vestur eftir breytingu

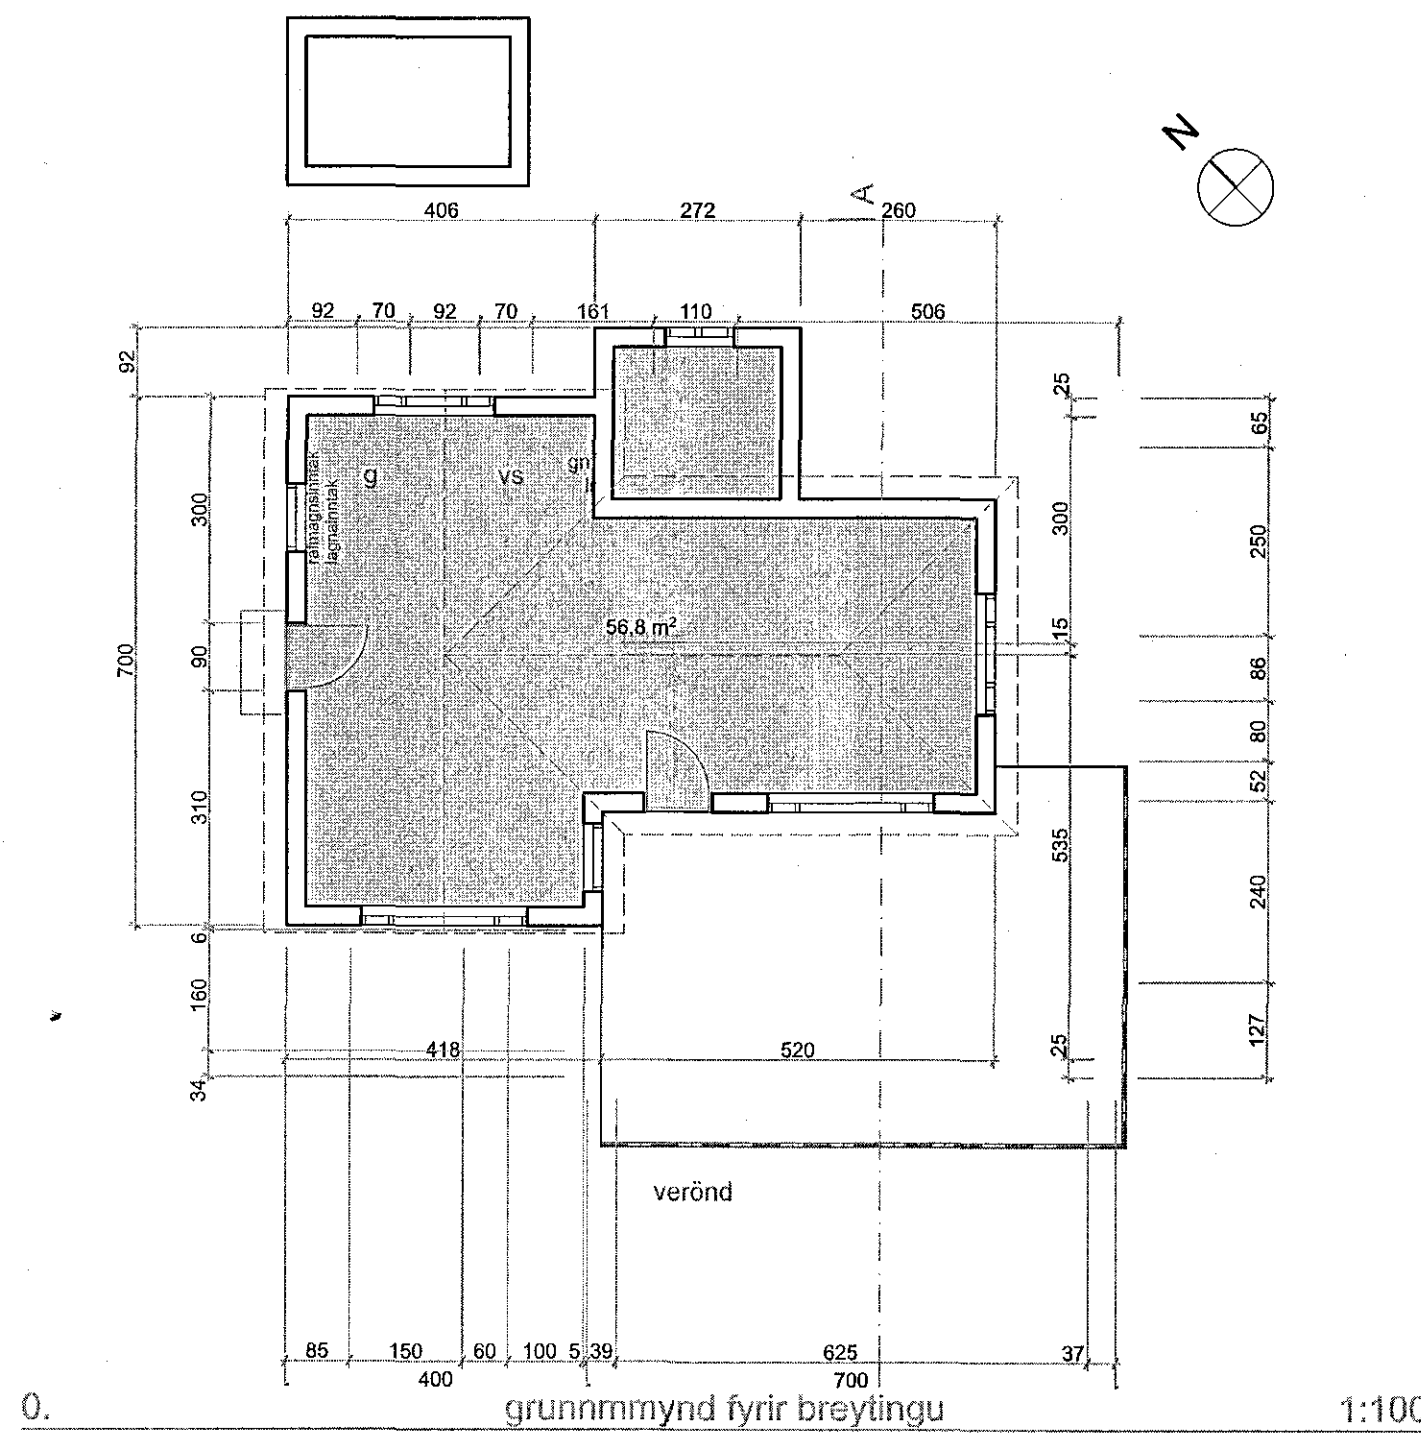

grunnmynd fyrir breytingu

1:100

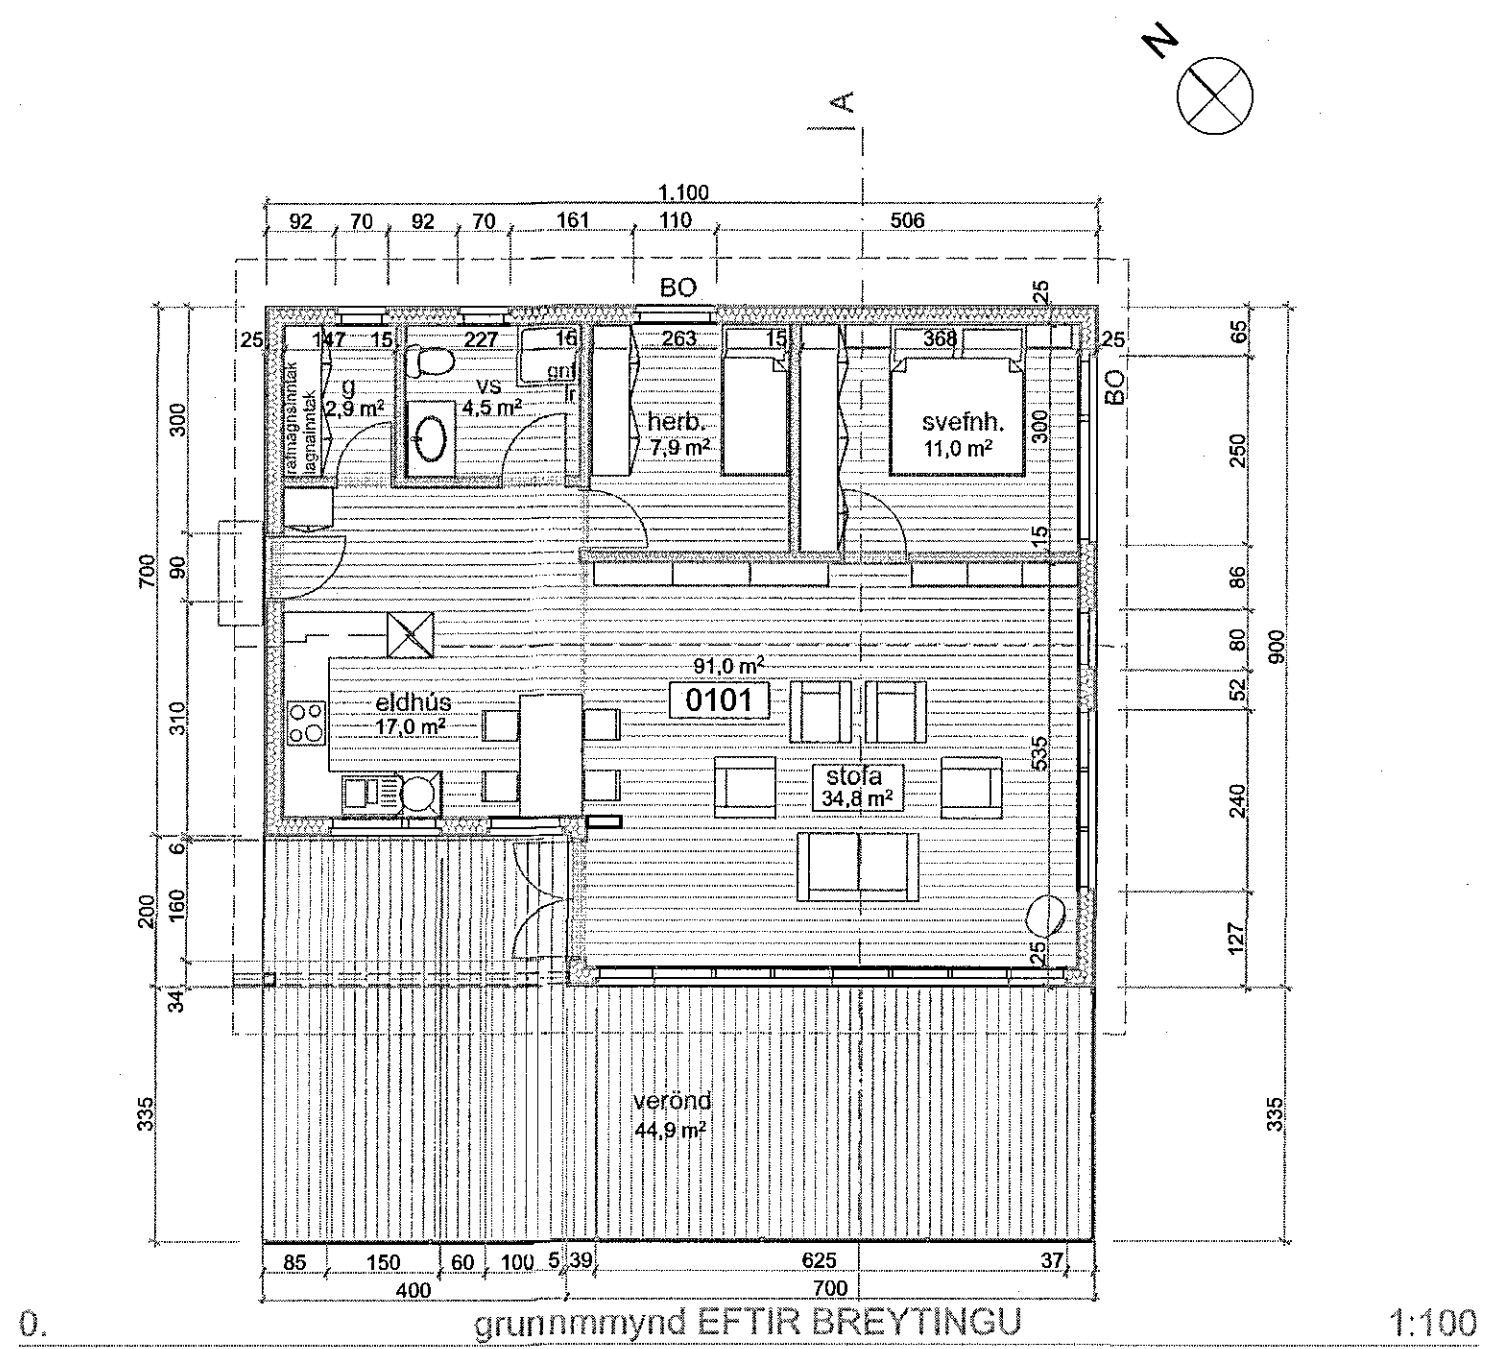

grunnmynd EFTIR BREYTINGU

1:100

+ARKITEKTAR
Kaldárselsvegur J1
Fyrir og eftir breytingu

dags.	19.07.2016
mkv.	1:100
teikn.	H/HI
verknr.	121317

Haraldur Ingvarsson arkitekt 030956 3389 hi@plusark.is
Páll Hjallason arkitekt 070859 7859 ph@plusark.is
kt. 660504-2060 Fiskistú 31 101 Reykjavík 562-5959 www.plusark.is

A.01.2B