


Samþykkt á fundi bygginga-  
nefndar b. 10. 15. 1990.  
BYGGINGAFULLTRUINN  
I HA-NARFIRÐI

Ganga skal frá opnu  
eldstæði í samræmi  
við reglugerðir.

LINDARBERG 36

RUMMAL 853,66  
FL. MÁL 238,58  
BÍRFG. 44,77 M<sup>2</sup>  
LUBD 193,61 M<sup>2</sup>

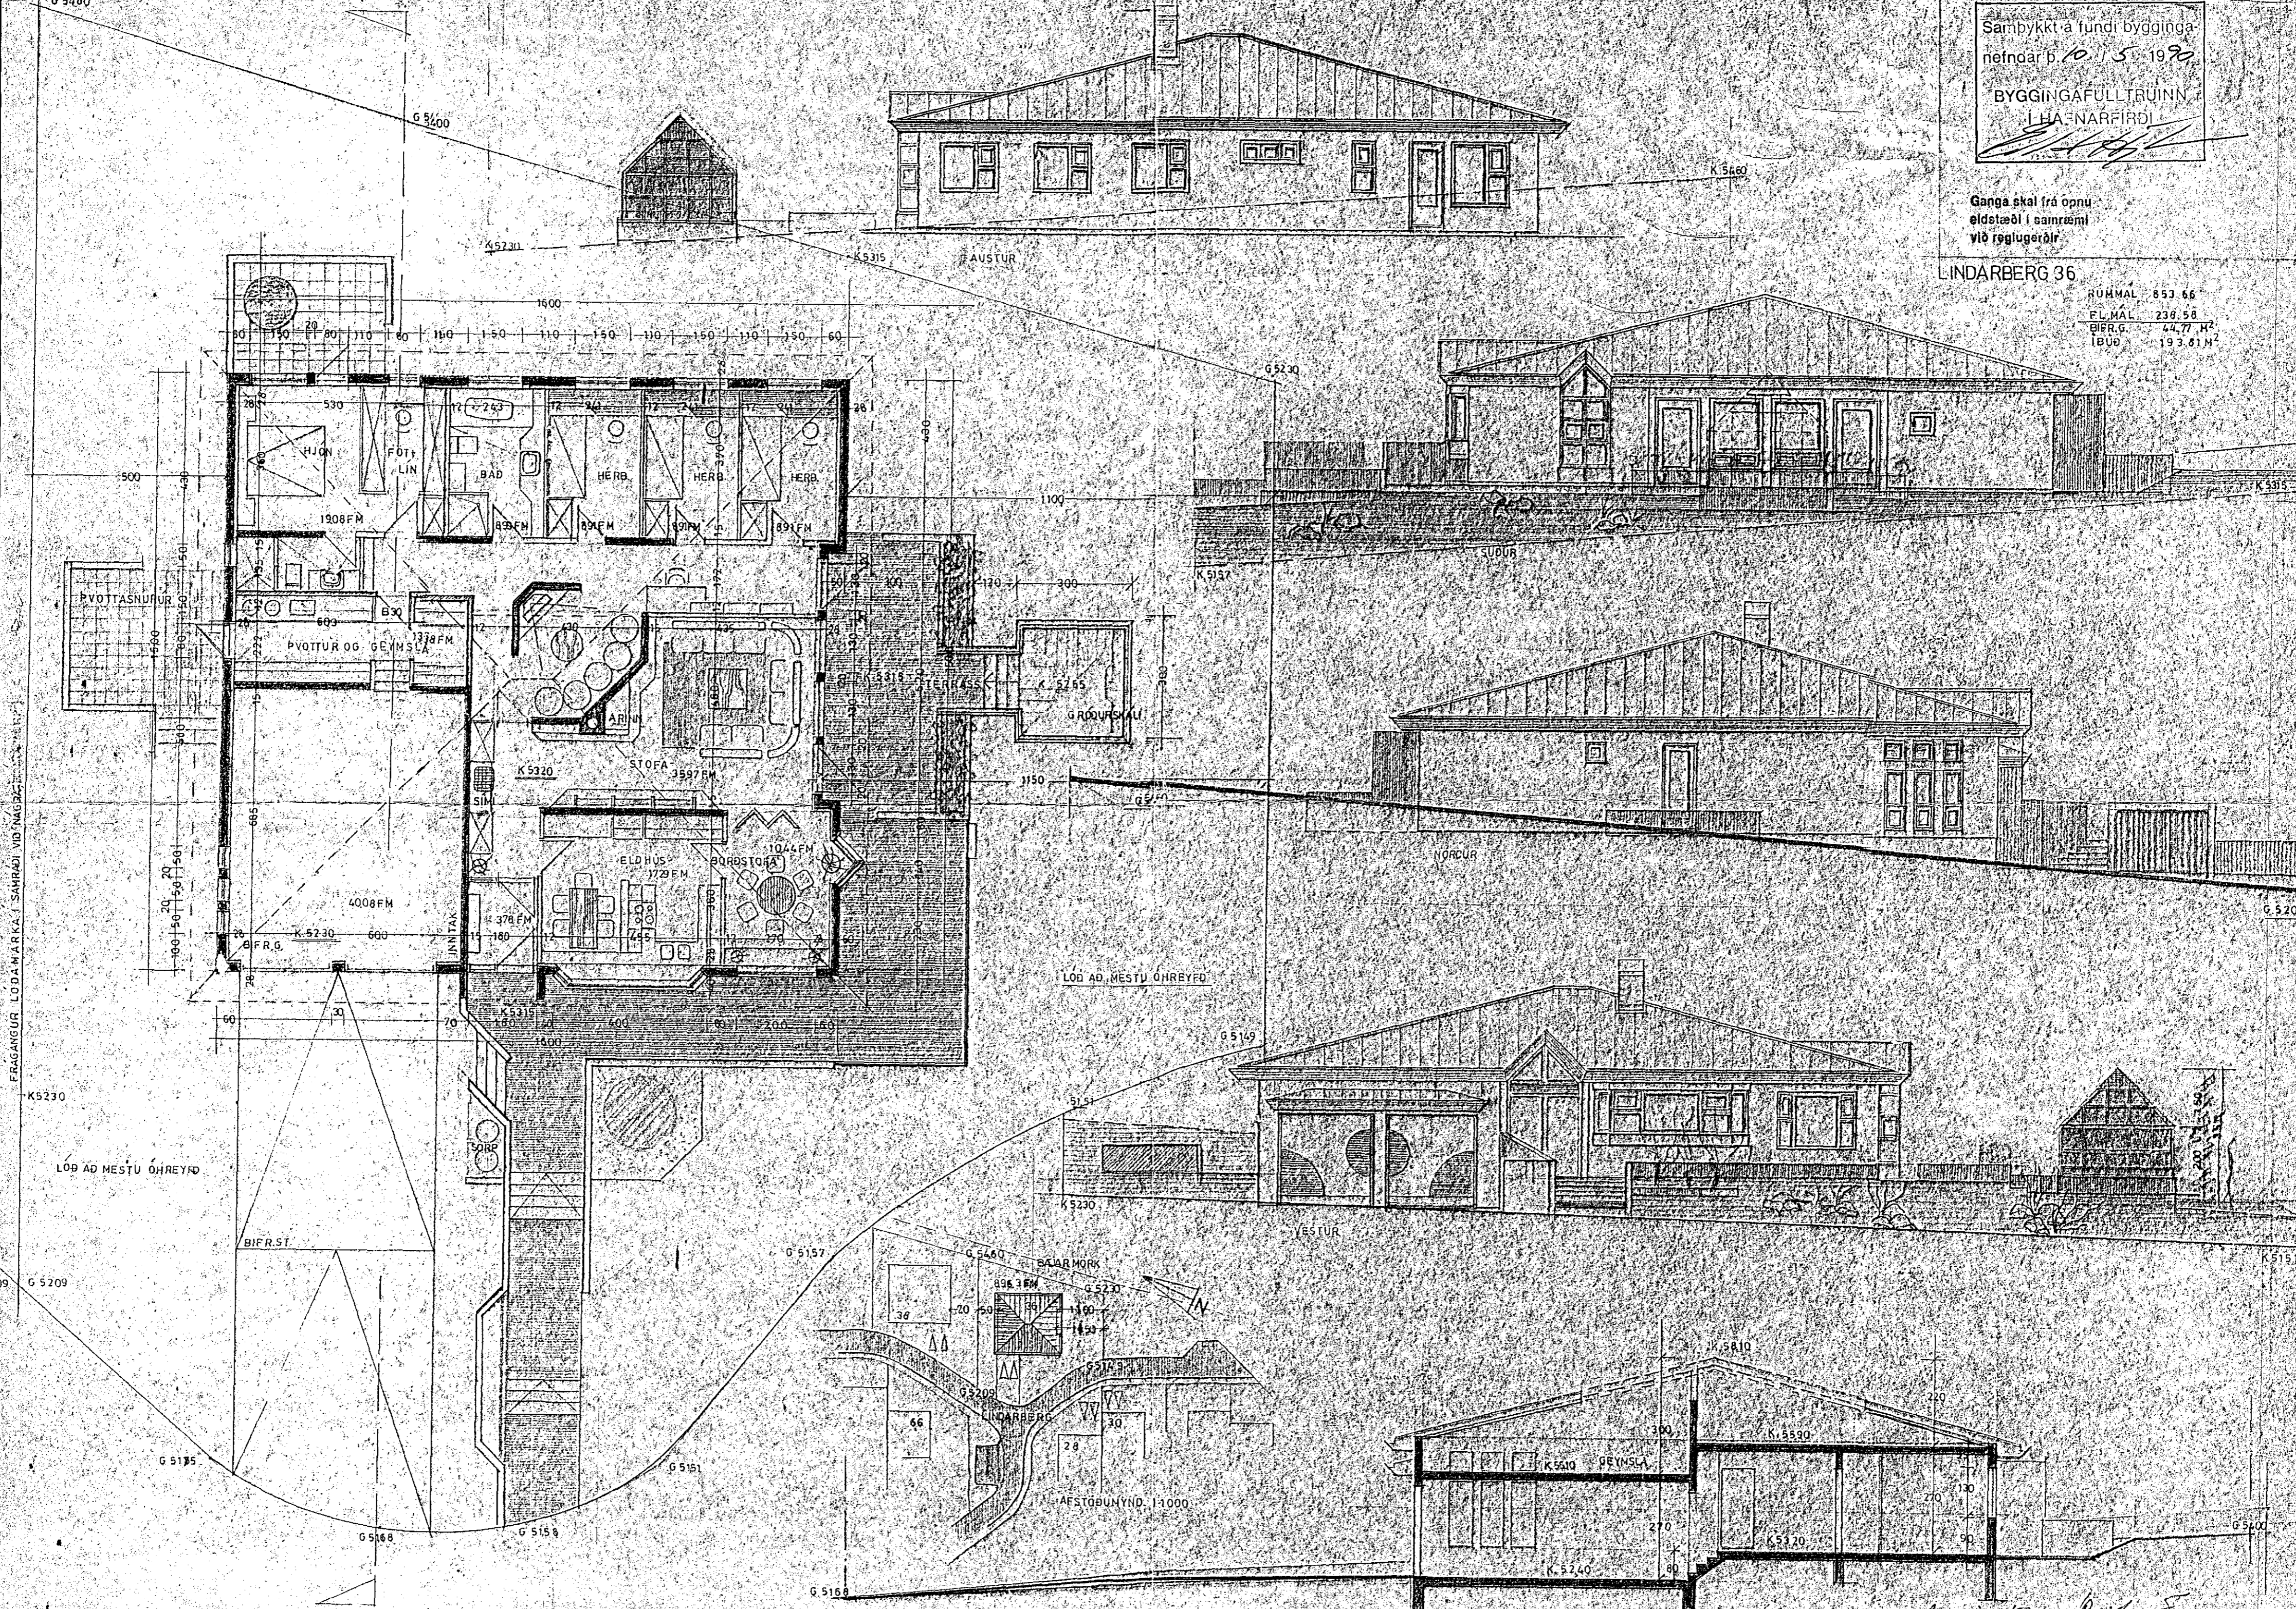

FRAGANGUR LODA MARKA I SAHRAZI VIO NAGRA...

M. 1.10.1990 1.10.1990 P. Lindarberg