



Þrúðvangur 10, Hafnarfirði

Samþykkt þann
10. ágú. 2016
Byggingafulltrúinn í Hafnarfirði

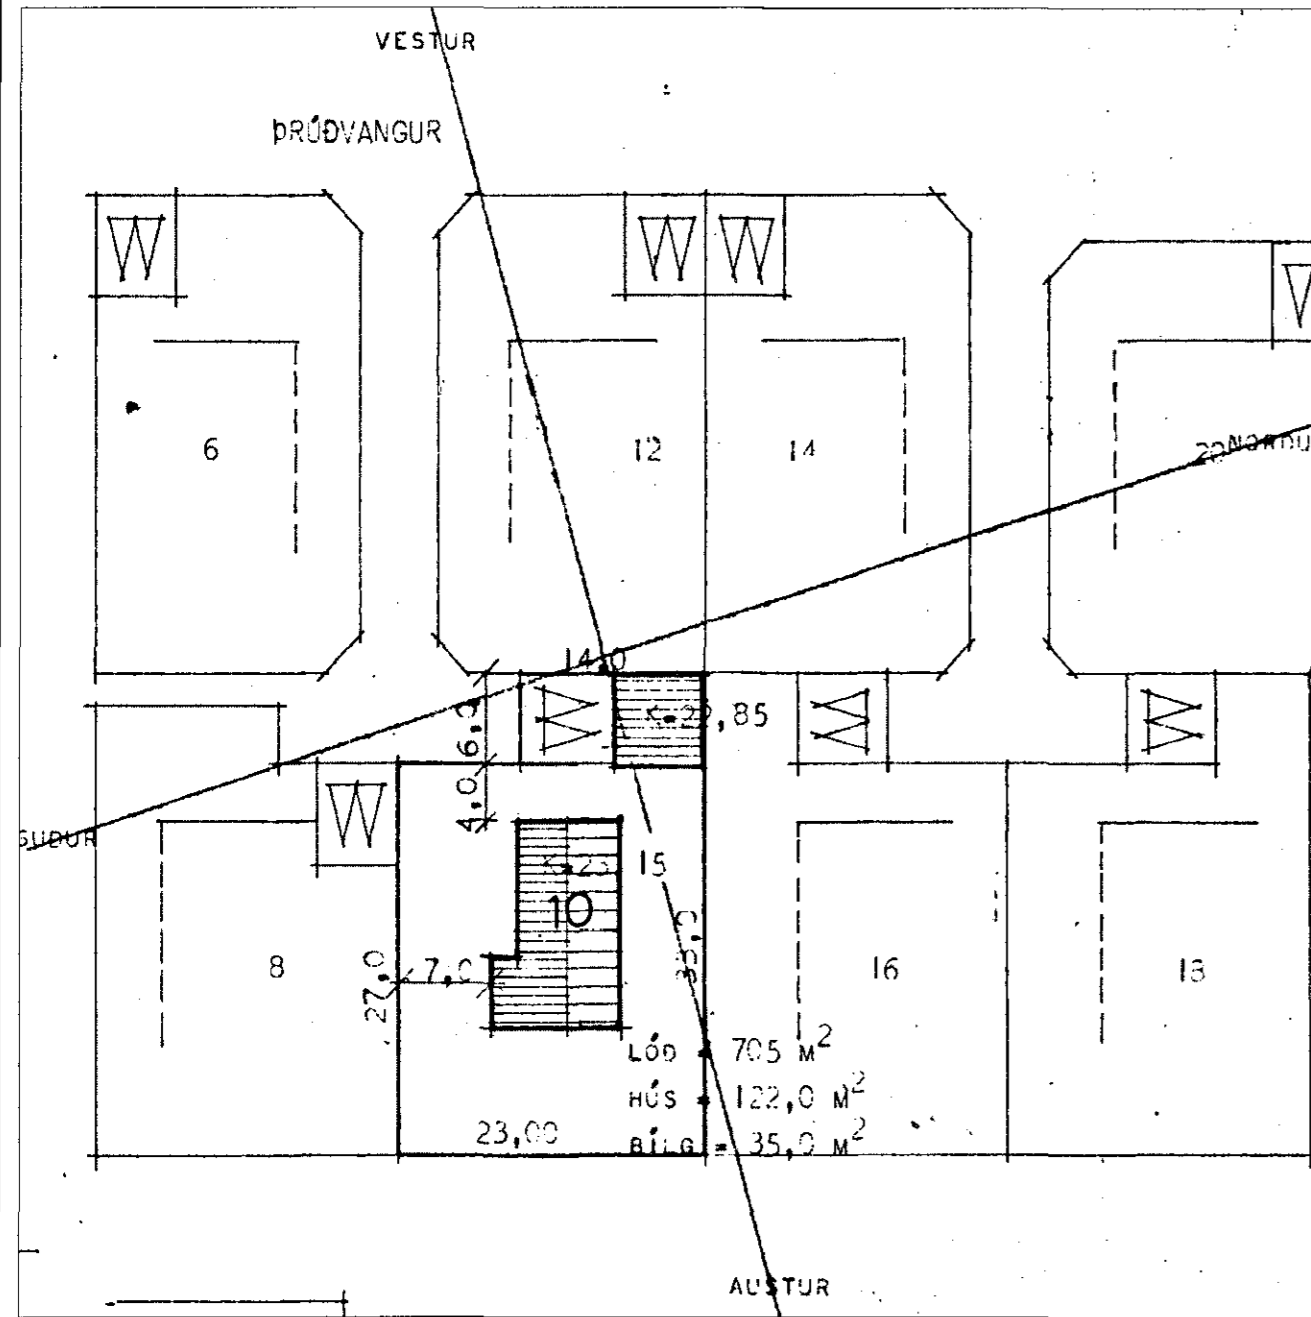

AFSTÖÐUMYND 1:500

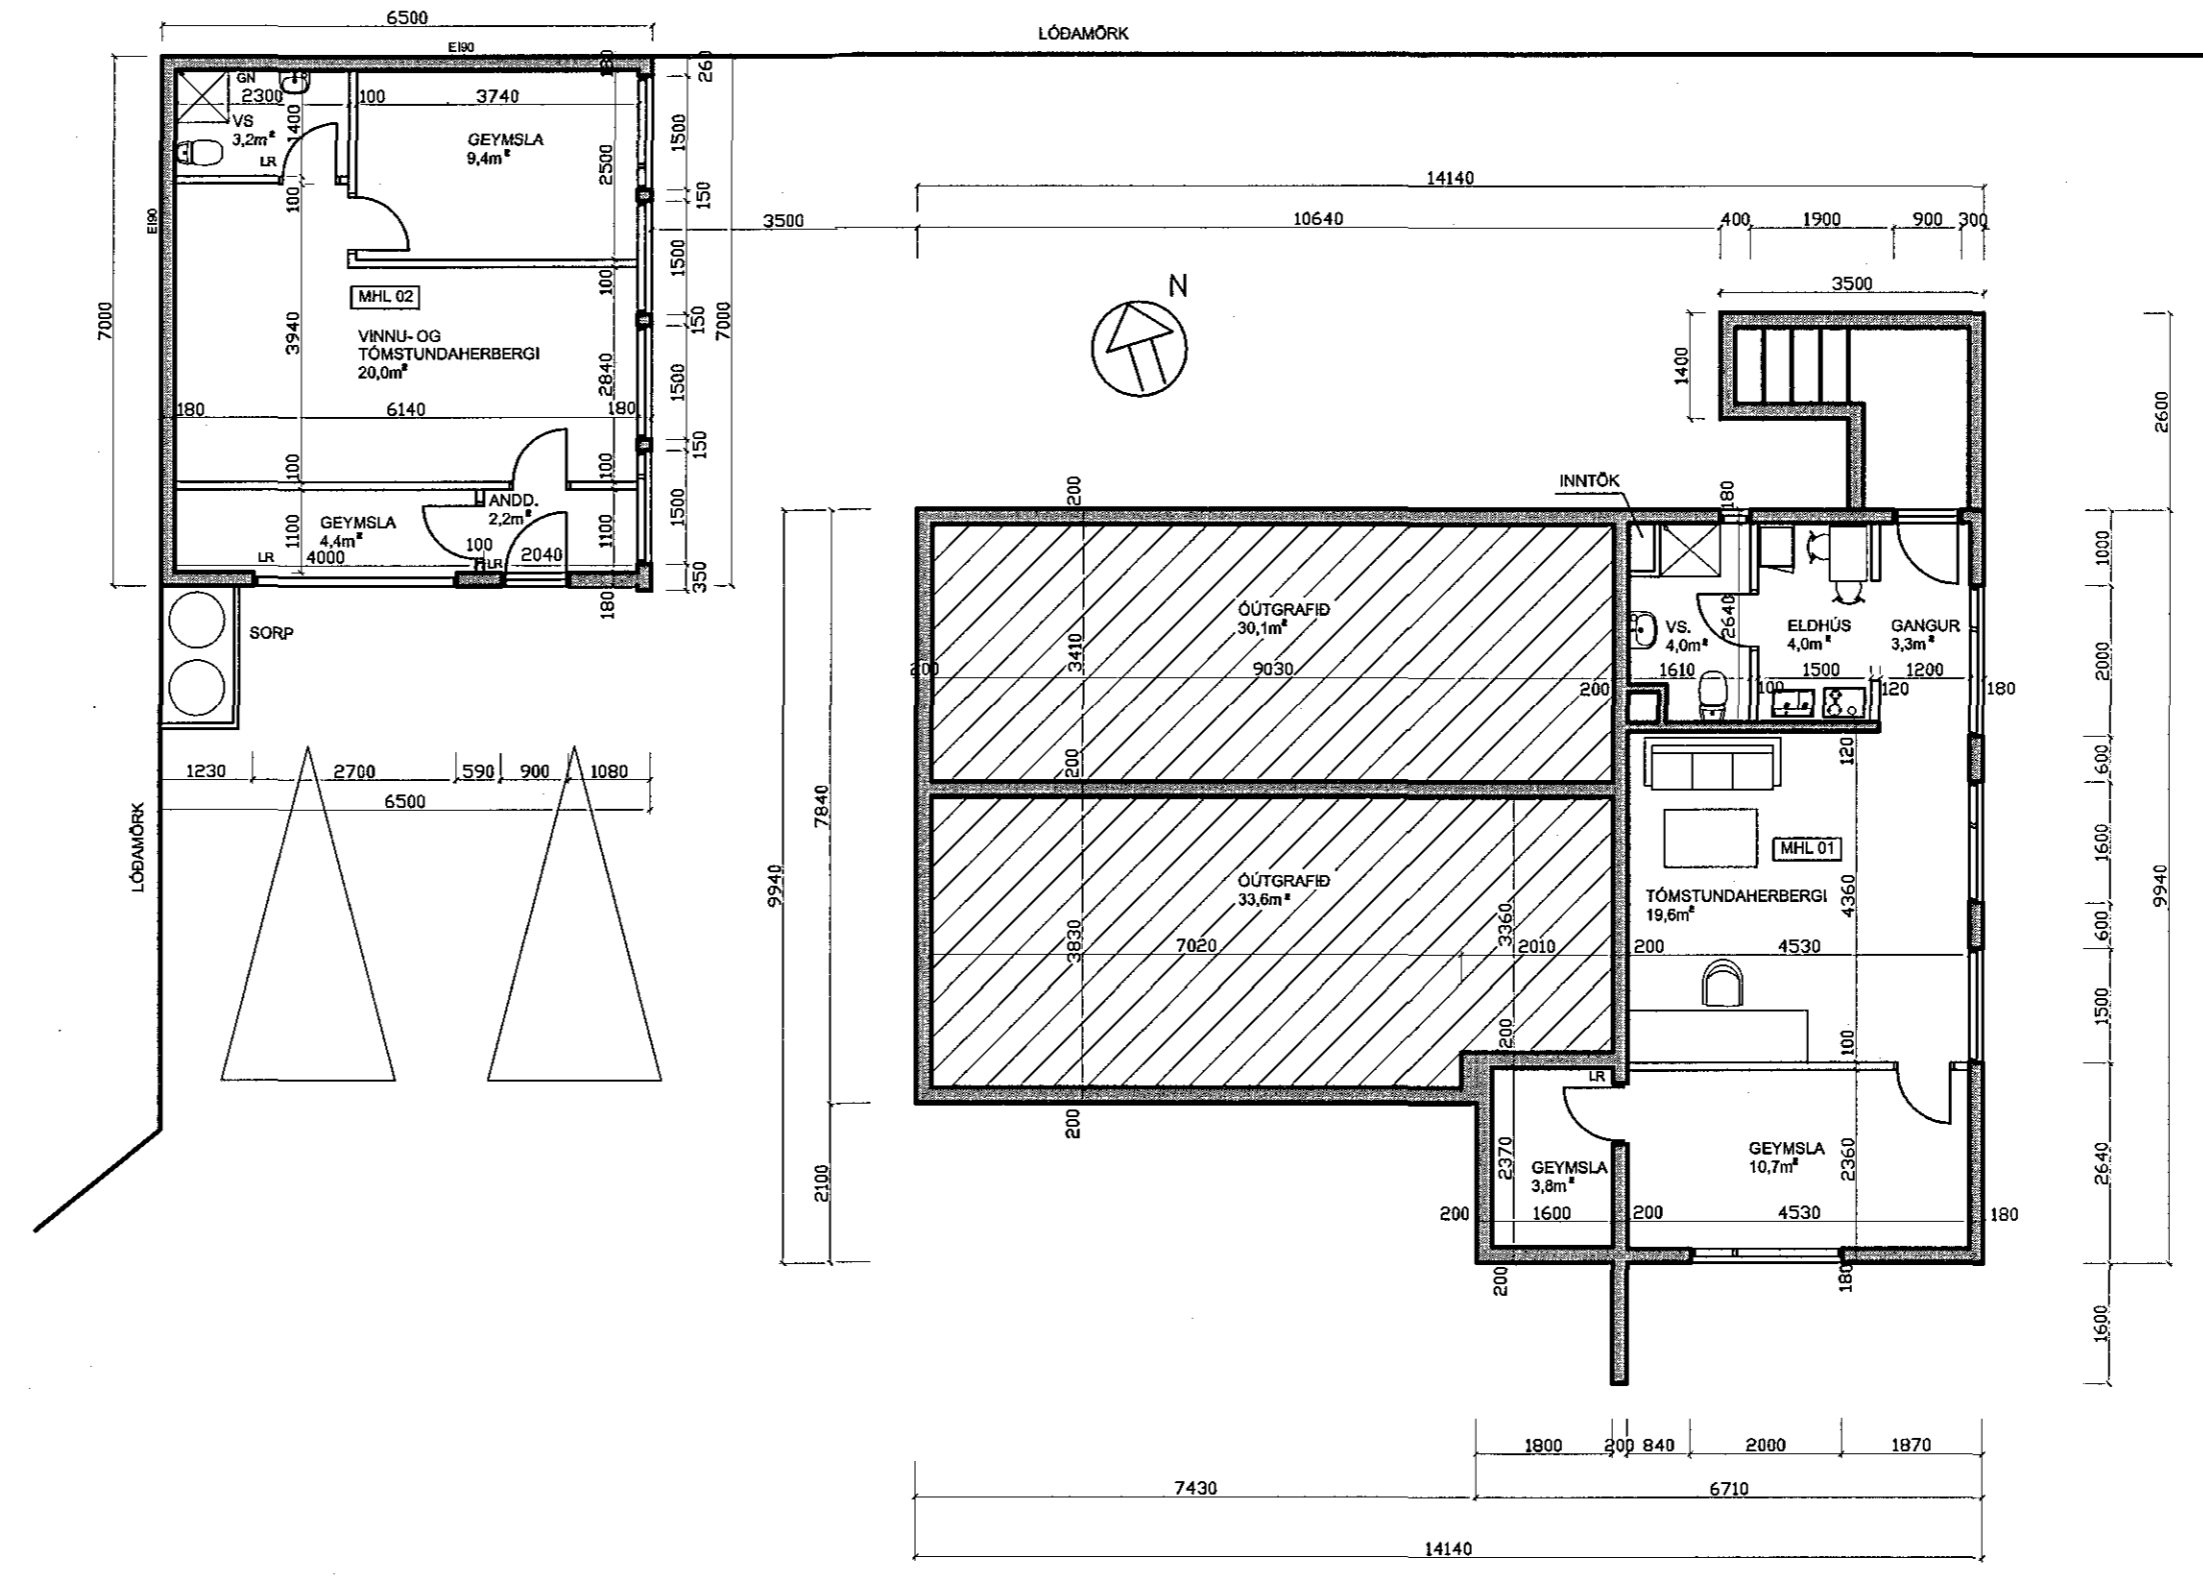

GRUNNMYND KJALLARA 1:100

**ÞRÚÐVANGUR 10
HAFNARFIRÐI**
Staðgreinir: 1400-01-97100100
Landnúmer: 122989

UMSÓKN OF BYGGINGARLÝSING

Sótt er um samþykki fyrir reyndar-
teikningu af kjallara af mhl 01 sem er
íbúðarherbergi með eldunaraðstöðu
sem og geymslur og salerni.
Einnig er sótt um samþykki fyrir
breytingum á mhl 02. Þar var bílageymsla
en er nú vinnu- og tómstundarástaða
ásamt geymslum og salerni.
Húsið er einbýlishús og fylgir mhl 02
húsinu, þ.e. mhl 01.
Mhl 01 er steinsteypt, einangrað að innan
og þússað og málað. Þak er rispak
klætt búrústáli.
Mhl 02 er einnig steinsteyptur,
einangraður að innan þússaður og
málaður.
Þak er steypt, slétt, klætt þakpappa.

DAGS:	BREYTING:	SAMP:	VERKEFNI:	ARKITEKTASTOFAN AUSTURVÖLLUR
A			ÞRÚÐVANGUR 10 HAFNARFIRÐI	FLÚÐASEL 66, 109 REYKJAVÍK arkaust@mmedia.is
B			TEIKNING:	KRISTJÁN BJARNASON
C			GRUNNMYND - AFSTÖÐUMYND	BYGG.F.R. Þ.F.I.: 638-6930
D			DAGS/TEKNAD: 5.8.2016 / KB	Kf. 120089-5473
E			SIGN: <i>[Signature]</i>	MÆLIKV: 1:100 / 1:500
F			BREYTING:	VERK NR: A-317
G				TEIKN NR: A-1