
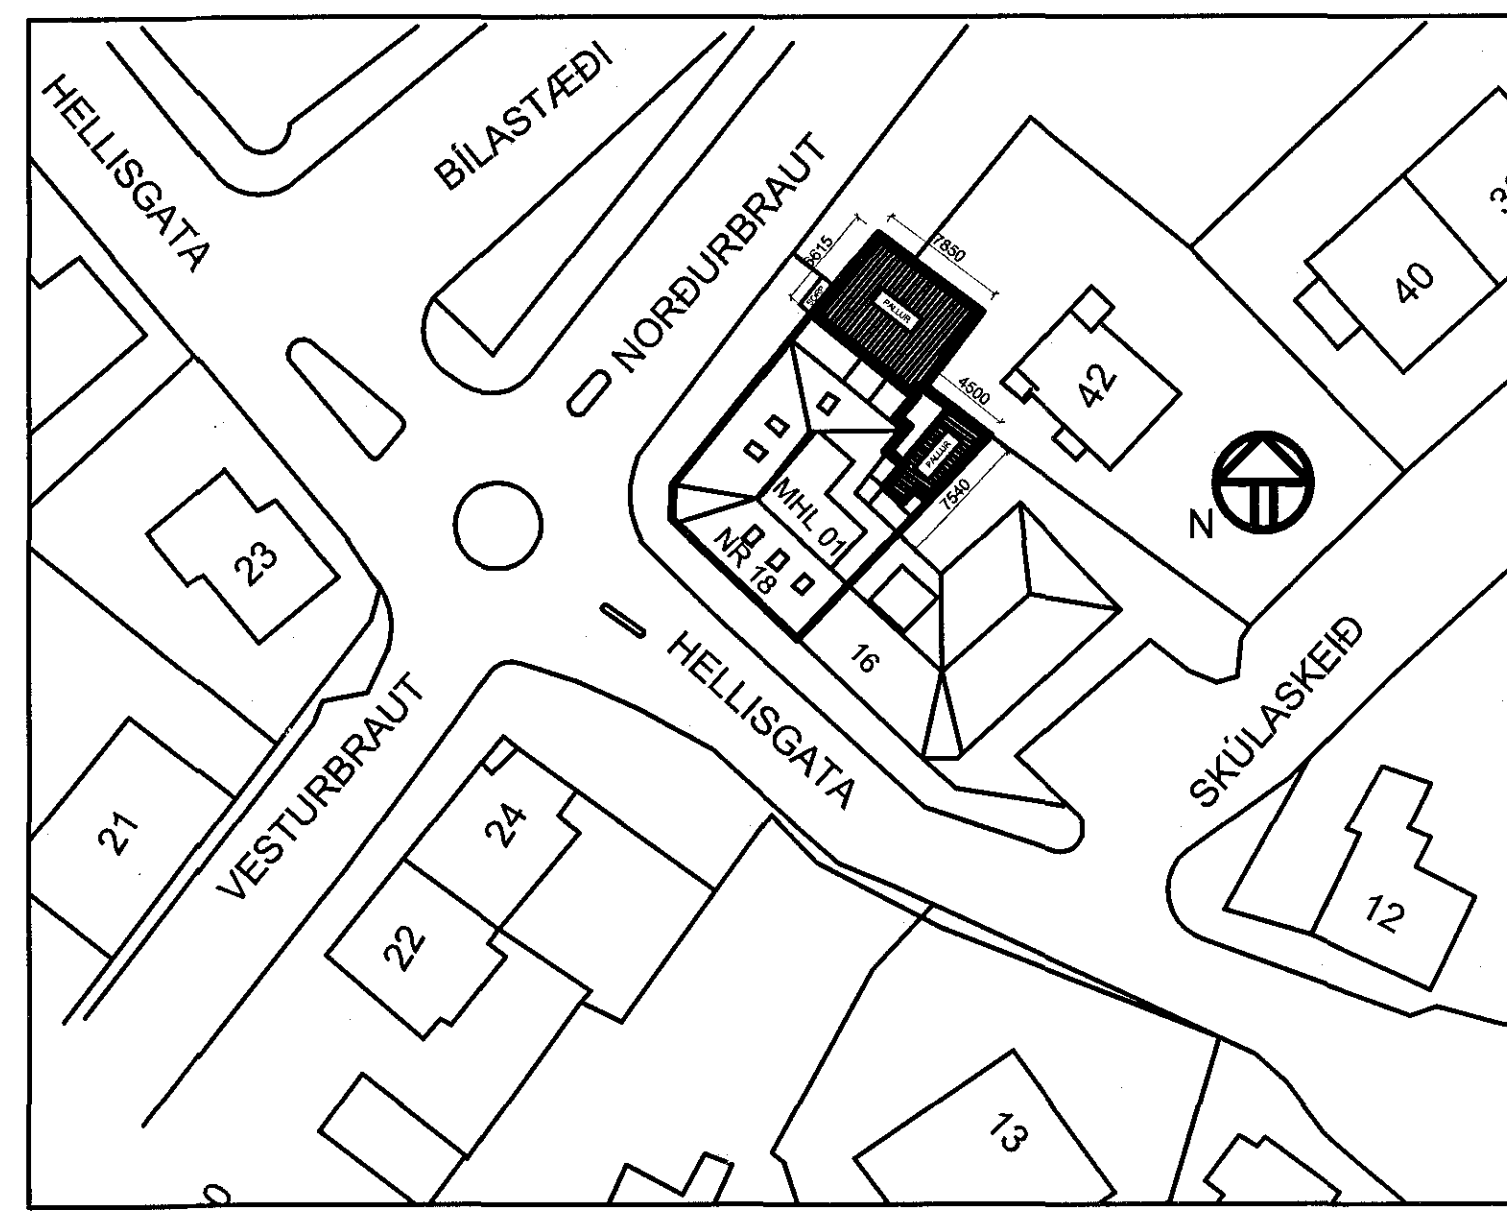


1607343


# Hellisgata 18, Hafnarfirði.

Samþykkt þann  
17. ágú. 2016.  
Byggingafulltrúi Hafnarfirði

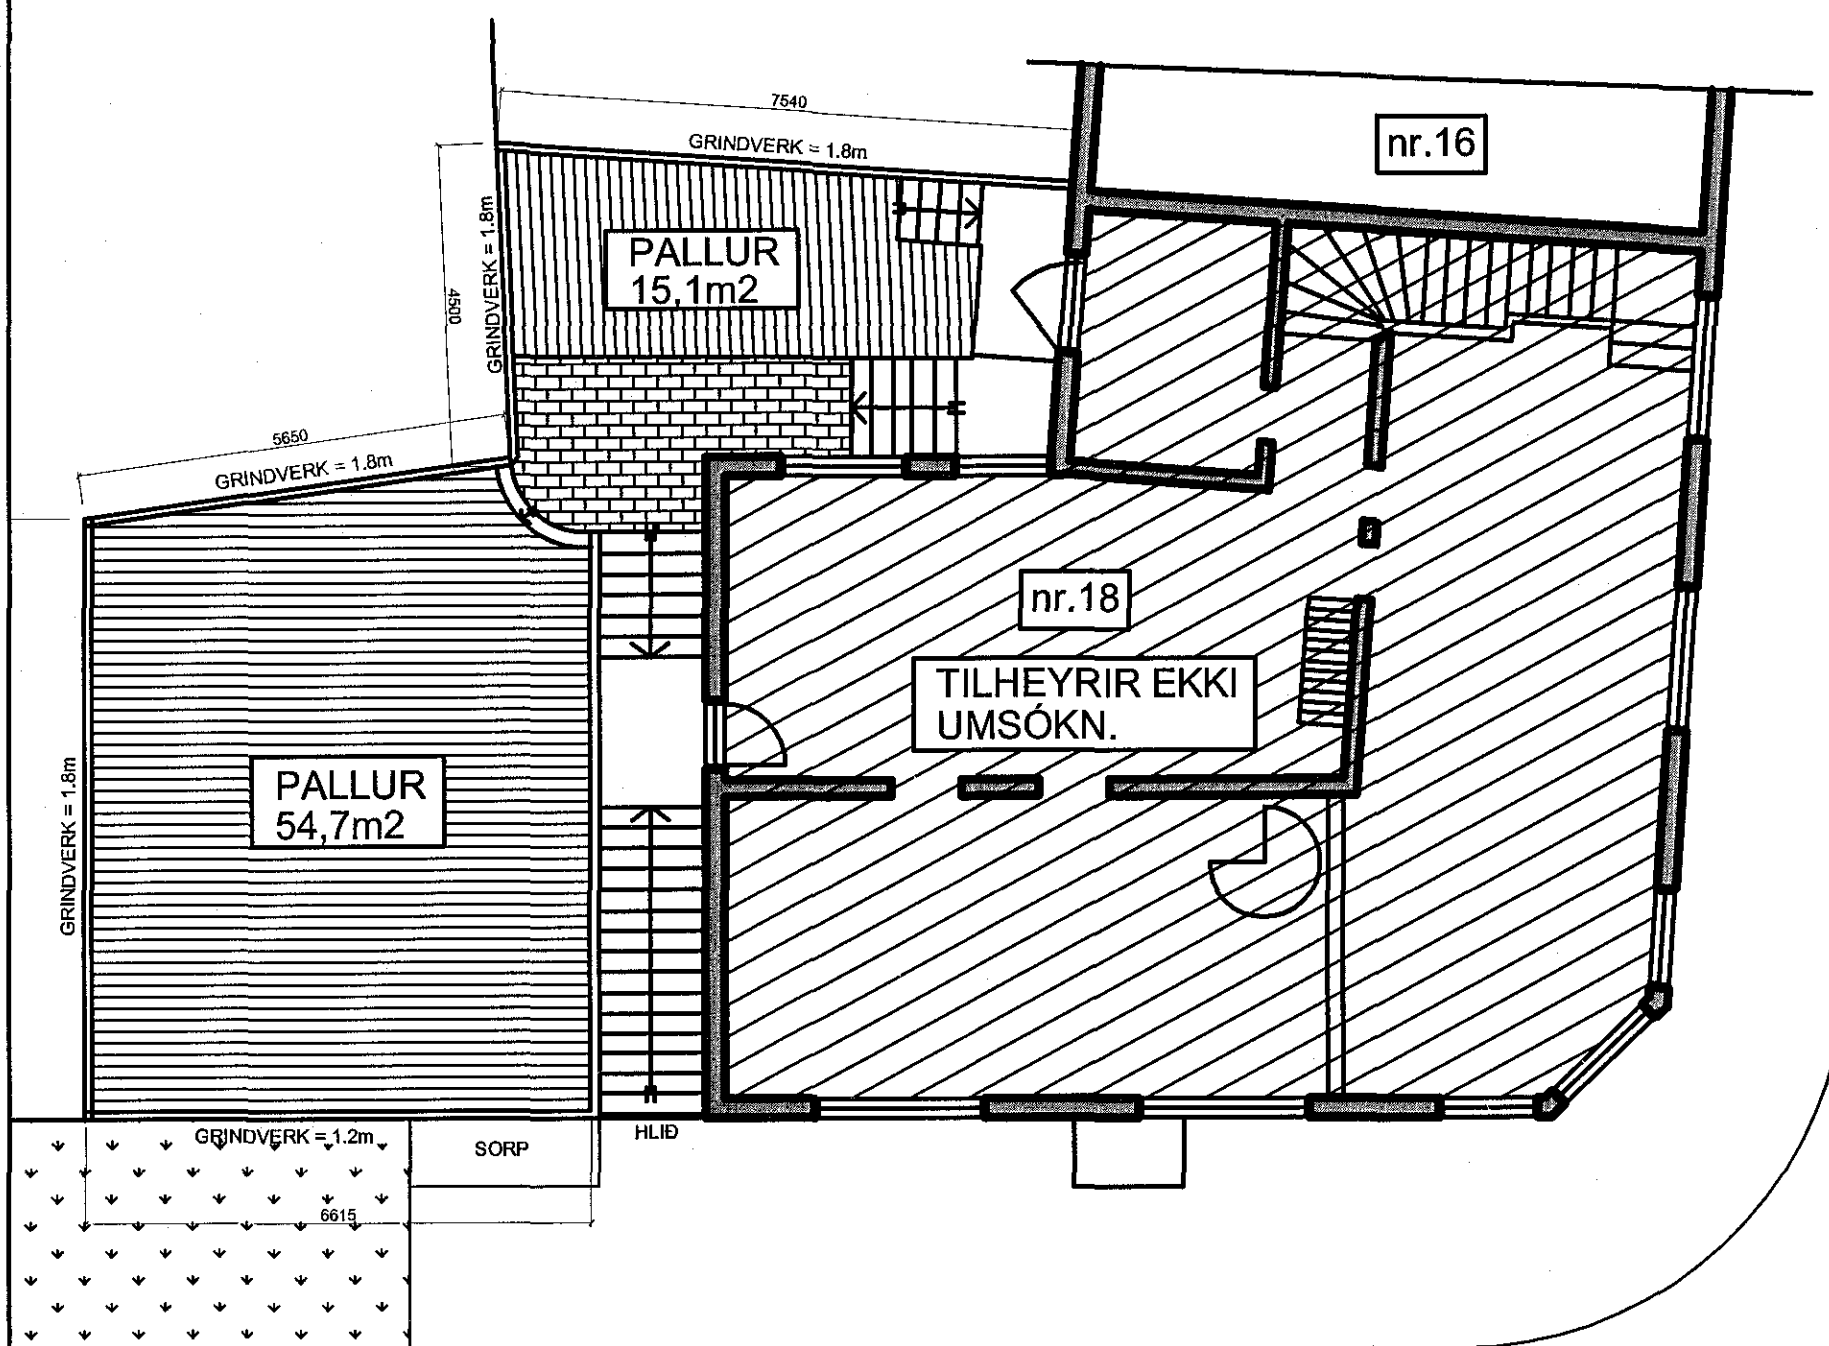

AFSTÖÐUMYND 1:500

GRUNNMYND  
NORÐURBRAUT

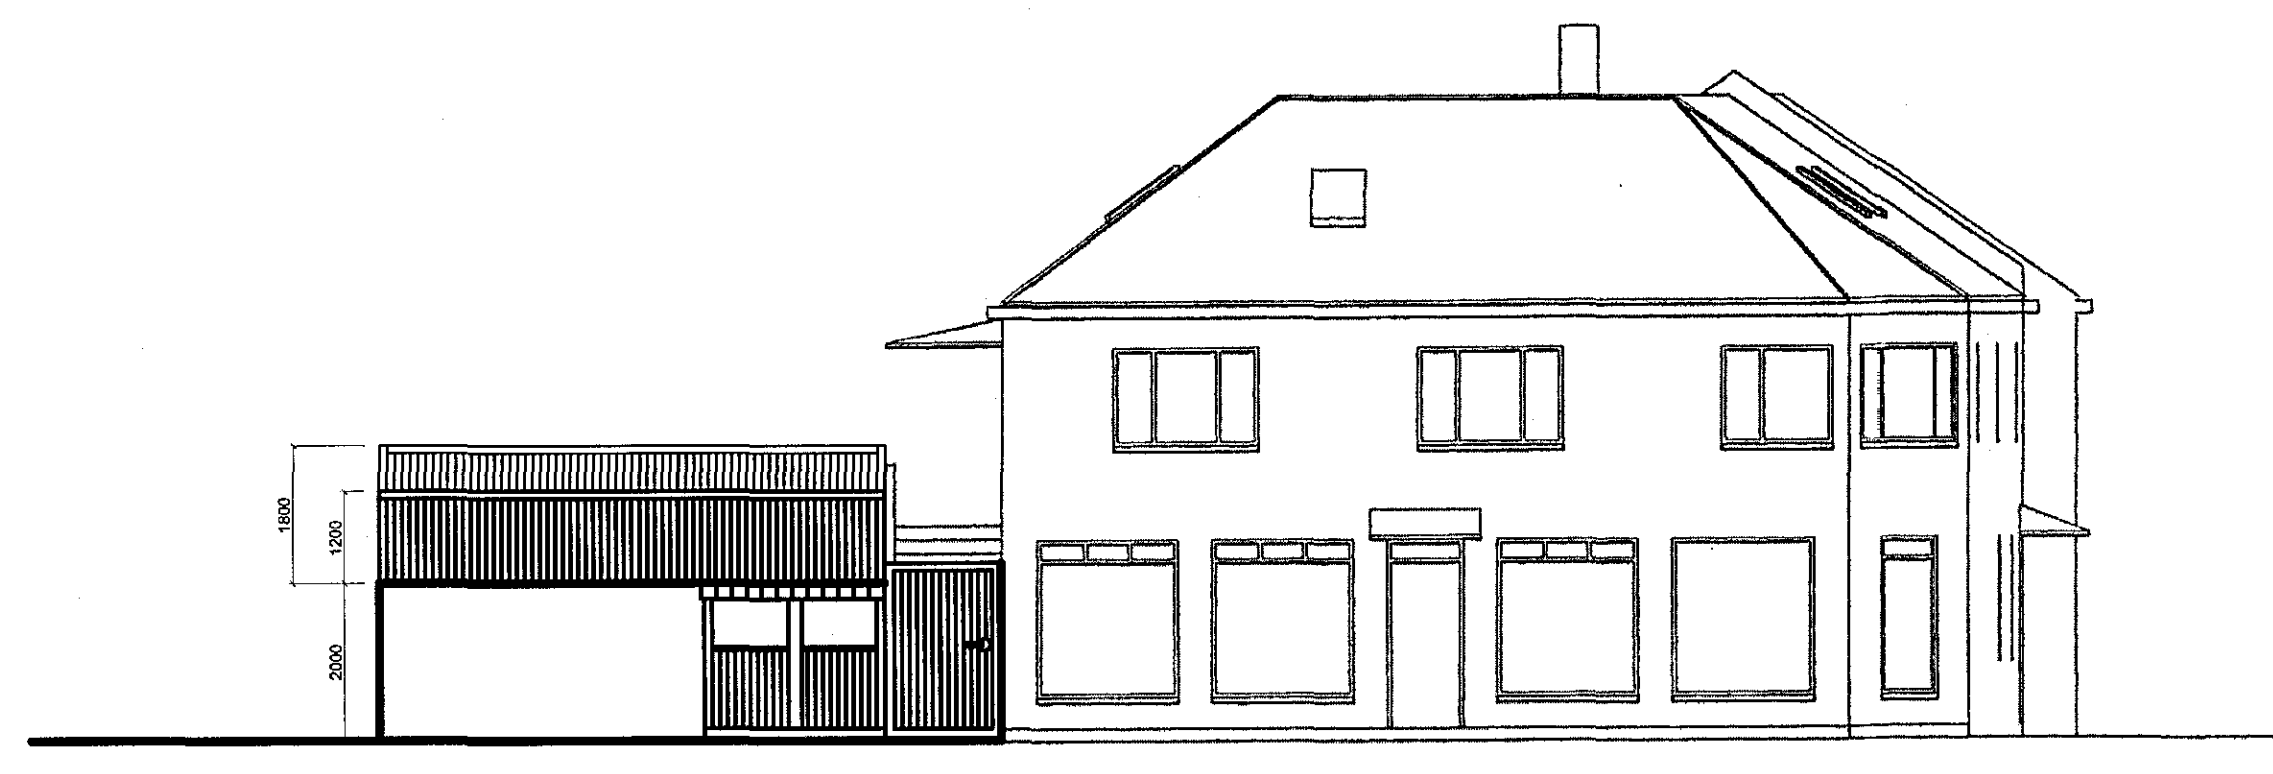

ÚTLIT  
AÐ NORÐURBRAUT

HELLISGATA 18  
MHL 01  
HAFNARFIRÐI  
Staðgreinir: 1400-1-36600180  
Landnúmer: 120795

## BYGGINGARLÝSING OG UMSÓKN

Sótt er um raunteikningar af sólpalli við hús númer 18 að Hellisgötu. Pallurinn er léttbyggður úr timbri á steiptum grunni. Hæð grindverks í kringum pall er 1.8m nema sem snýr að Norðurbraut, þar er hæð grindverks 1.2m. Hæð steipts grunns sem pallur er á er 2m.

Breyting: Dags: Lýsing:

**ARKITEKTASTOFAN AUSTURVÖLLUR**  
FLÚÐASEL 66, 109 REYKJAVÍK arkauti@mmedia.is

KRISTJÁN BJARNASON  
BYGGJAFR. BFI nr. 699-6930  
Kt: 120369-5479

VERKEFNI: **HELLISGATA 18  
HAFNARFIRÐI**

TEKNING: **GRUNNMYND, ÚTLIT, AFSTAÐA**

DAGS/TEIKNAD: 20.7.2016/ KB BREYTING:

SGN:

MÆLKV: 1:100 / 1:500 VERK NR: **A-315** TEIKN NR: **A-1**