


breyting dags unnið
A 09.08.2016 gov
merkingar á grunnmynd. Vörumótt. hurð minnkuð

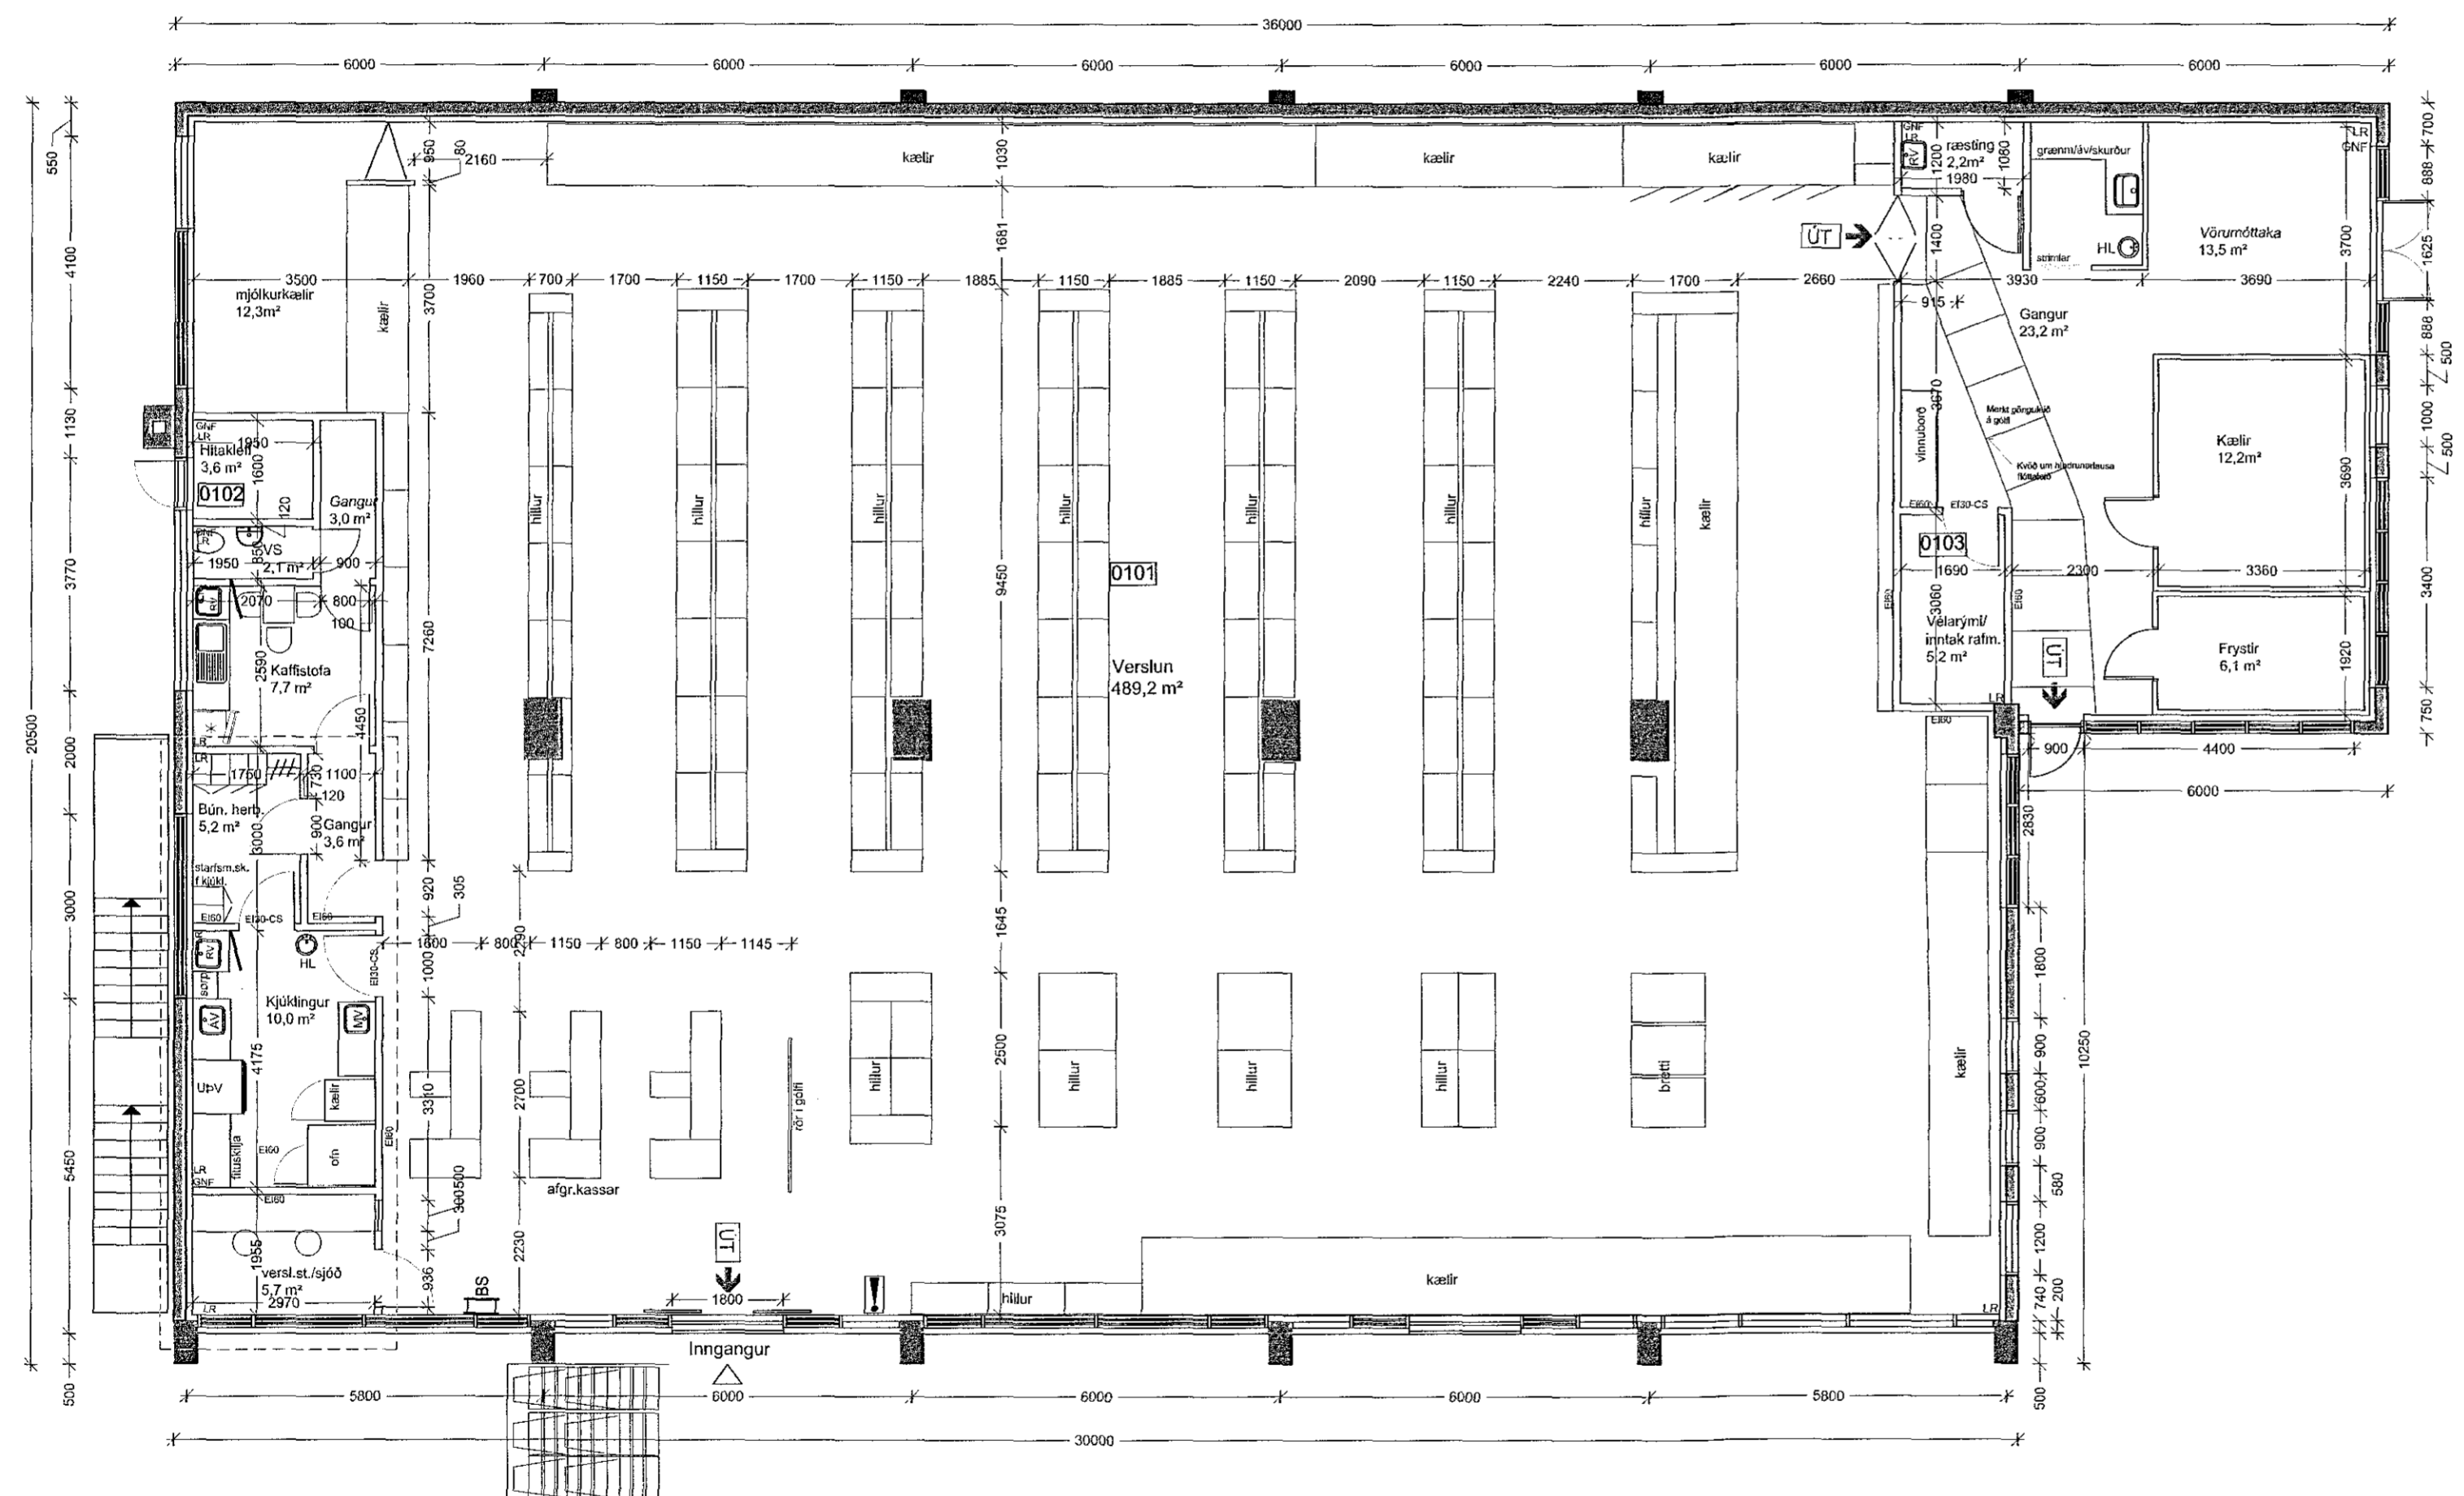

- ÚT → Merktur útgangur
- LR Loftræsting
- GNF Gólfniðurfáll
- BV Borðbún.vaskur
- ÁV Áhaldavaskur
- MV Matvælavaskur
- HL Handlaug
- RV Ræstivaskur
- ÚPV Uppþvottavél
- Stj.stöð br.viðv.kerfis
- BS Brunaslanga

--- Svæði sem breyting á við

Aðaluppdráttur	
verk	Hvaleyrarbraut 3 Verzlun
verkskaupi	Festi fasteignir
heili	Grunnmynd
mkv.	A2 1:100
dags	22.07.2016
hannað	gov
teiknað	gov

G.Oddur Viðisson arkitekt FAI
220564-4369

dap
development architecture property
Tjarnargata 4 101 Reykjavík
s 6604200 arkitekt@dap.is www.dap.is

verknr. teikning breyting
14-04F (99)1.02 A

