1607221 14.07.2016

Samþykkt þann
17. ágú. 2016
Byggingafulltrúinn í Hafnarfirði

Tákn

GN	= Gólfniðurfall		**Brunatákn**
ÞN	= Þakniðurfall		
SN	= Svalaniðurfall		**Veggir og hurðaskil**
LR	= Loftræsting		EI60
VLR	= Vélknúin loftræsting		EI90
PK	= Póstkassar		A-EI60
NL	= Neyðarljós		A-EI120
BO	= Björgunarop		REI60
R	= Reykskynjari		REI120
HSL	= Handslökkvitæki		A-REIM120
ÚT	= Merktur útgangur		
HV	= Hitaveita		
VV	= Vatnsveita		**Hurðir**
RR	= Rafmagnsveita		EI30-CS
ÚK	= Útikrani		EI30-CS
DS	= Dyrasími		EI60-CS
EI30	= Eldvarnarhurð		
	= Flóttastigi við björgunarop		**Gluggar**
	= Brunaslanga		EI30
	= Stigleiðsla		
	= Stigleiðsla út		
	= Stjórnstöð brunaviðvörunarkerfis		
	= Inntak		
	= Bílastæði fyrir fatlaða		

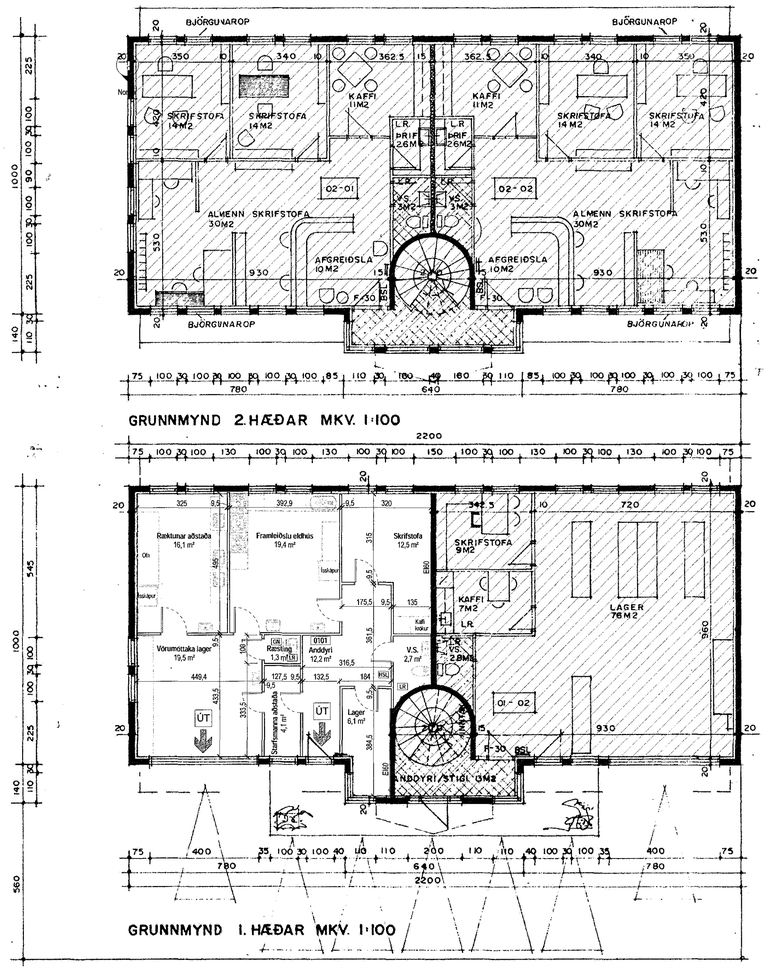

Með umsókn þessari er farið fram á breytingu á innra skipulagi í eignarhluta 0101 , þar sem fyrirhugað er að útbúa aðstöðu fyrir framleiðslu á baunarspýrum.
Upphallegur höfundur aðaluppdrátta er Sigurður Þorleifsson byggingarfræðingur
Léttir innveggir eru úr 70 mm. timburstoðum og klæddir með 12mm. máluðum spónarplötum.

BYGGINARLÝSING:

Húsið er staðsteypt á hefðbundinn hátt með stálklæddu þaki.
Undirstöður og botnplata eru staðsteypt á þjappaðri, hraunfyllingu og eða á klöpp.
Loftplata yfir 1. hæð: Holplötueiningar.
Útveggir staðsteyptir 20sm. Einangrun 10sm. Múrhúð 2sm.
Þak: Sperrur, heilklæddar með 1x6" borðvið, þakpappa og þakstáli, þakeinangrun 20sm. steinull.

STÆRÐIR:

Stærðir hússins Nr. 15 við Kaplahraun
Flatarmál 1. hæðar er: 228,96 m² BR.
Flatarmál 2. hæðar er: 228,96 m² BR.
Flatarmál samtals 457,92 m² BR.

Rúmmál 1. hæðar 915,84 m³ BR.
Rúmmál 2. hæðar 795,55 m³ BR.

Heildarrúmmál hússins er: 1711,39 m³ BR.

Stærðir einstakra rýma:
01-01 106,0 m² BR. 424 m² BR.
01-02 106,0 m² BR. 424 m² BR.
02-01 106,0 m² BR. 362 m² BR.
02-02 106,0 m² BR. 362 m² BR.

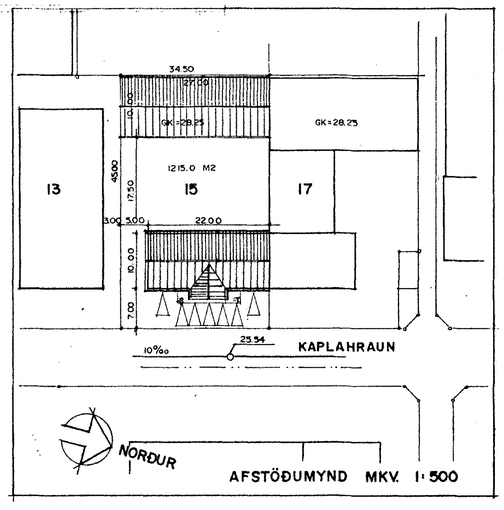

HEILBRIGÐISEFTIRLIT
HAFNARFJARÐAR-
OG KÓPAVOGSSVÆÐIS
Garðatorgi 5 - 210 Garðabæ
14 júlí 2016 BSH

Útg.	Dags.	Lýsing	Nafn

1:100 1:500 0 1 2 3 4 5 m 0 5 10 15 20 25

KRark
Kristinn Ragnarsson arkitekt ehf.
Hlíðasmári 19 - 2.hæð . 201 Kópavogur . Ísland
S. 564.2255 . Fax. 544.4225
Kt. 581298.3589 . www.krark.is . krark@krark.is

Kaplahraun 15

Hafnarfjörður

Landnúmer:	121352	**Staðgreinir:**	1400-1-48100150

Verklegund

Afstöðumynd og grunnmyndar

Iðnaðarhúsnæði

Hönnun:	Hönnun	**Verknúmer:**	16000AI
Verkefnastjóri:	KR	**Mælikvarði:**	1 : 100
Teiknað:	LPM	**Dagsetning:**	13.07.2016
Yfirfarið:	KR	**Blað:**	**Útgáfa:**
Samþykkt: Kristinn Ragnarsson Kt. 120944.2669		001	

Copyright © KRark. Höfundur áskilur sér allan rétt á hönnunum – Fjölföldun er háð skriflegu samþykki

Prnt: 07/13/16

Save: 14.7.2016 10:32:02

Slóð: Z:\Verk 2016\02 ATVINNUHÚSNÆÐI\01 IÐNAÐARHÚSNÆÐI\16000AI-Kaplahraun 15 Hafn\04 Aðaluppdrættir\16000AI-Kaplahraun 15 Haf.rvt