



Samþykkt þann  
03. ágú. 2016  


KJARTAN\_SVEINSSON\_UPPRUNALEGUR

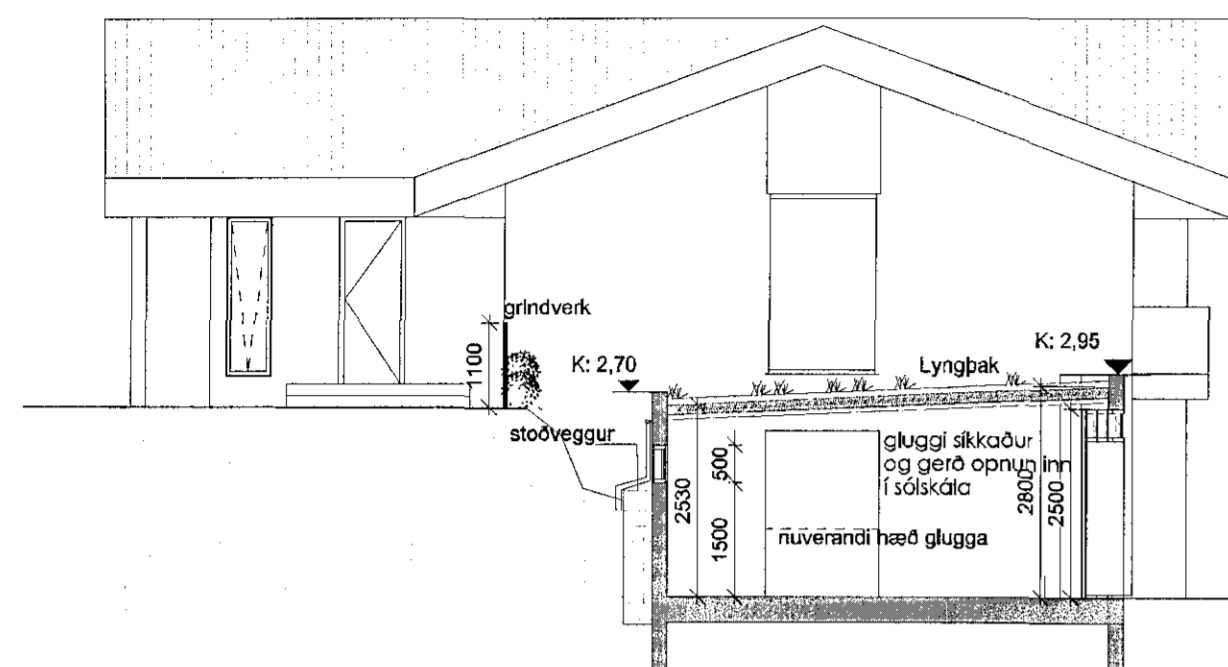


Sneiðing A-A

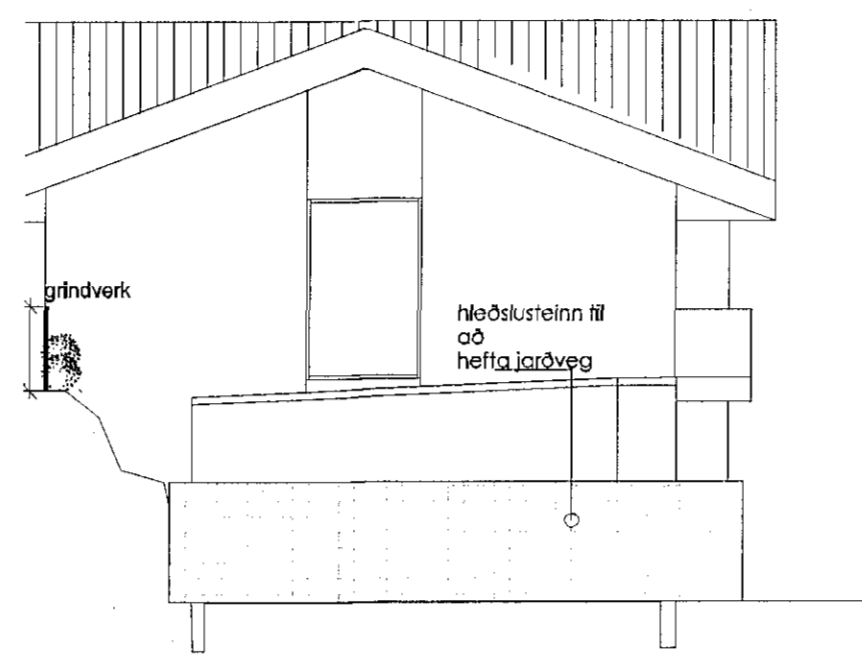


Ásýnd B-B

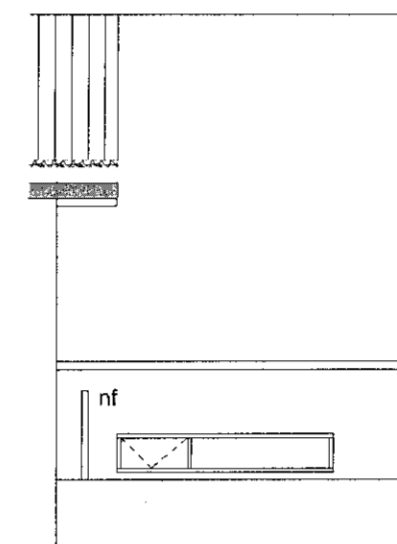

Ásýnd C-C

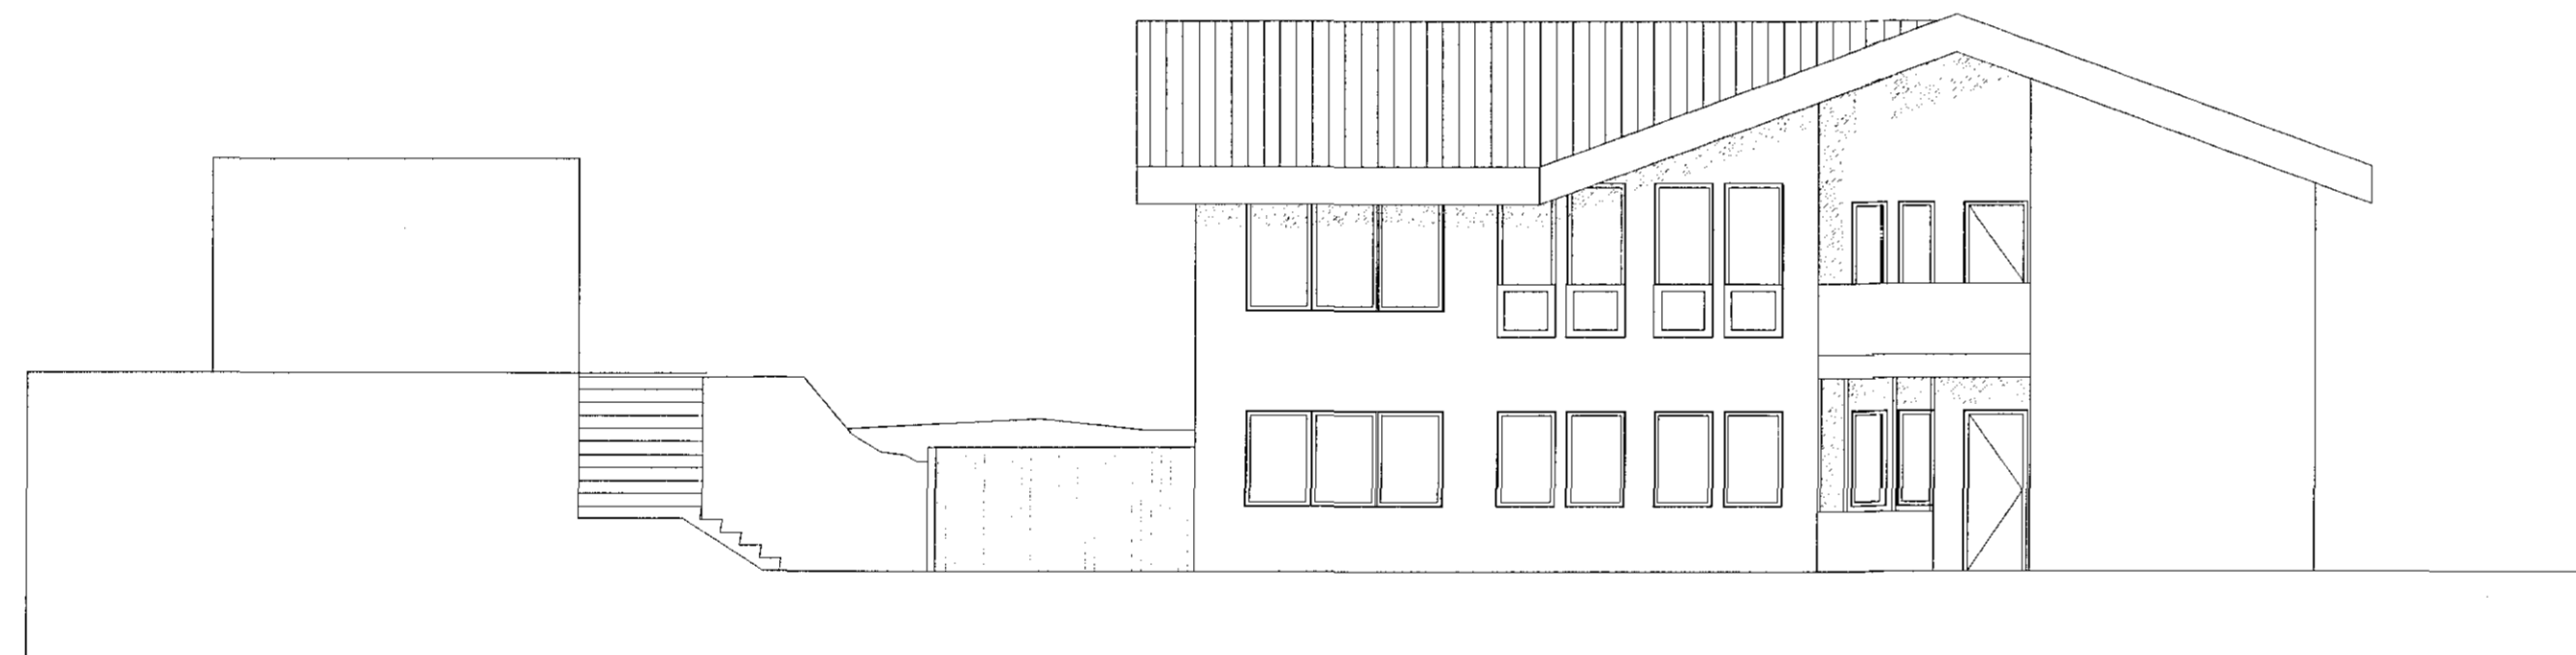

Útlit suð austur, fyrir breytingu þar sem að sést framan á sólpall

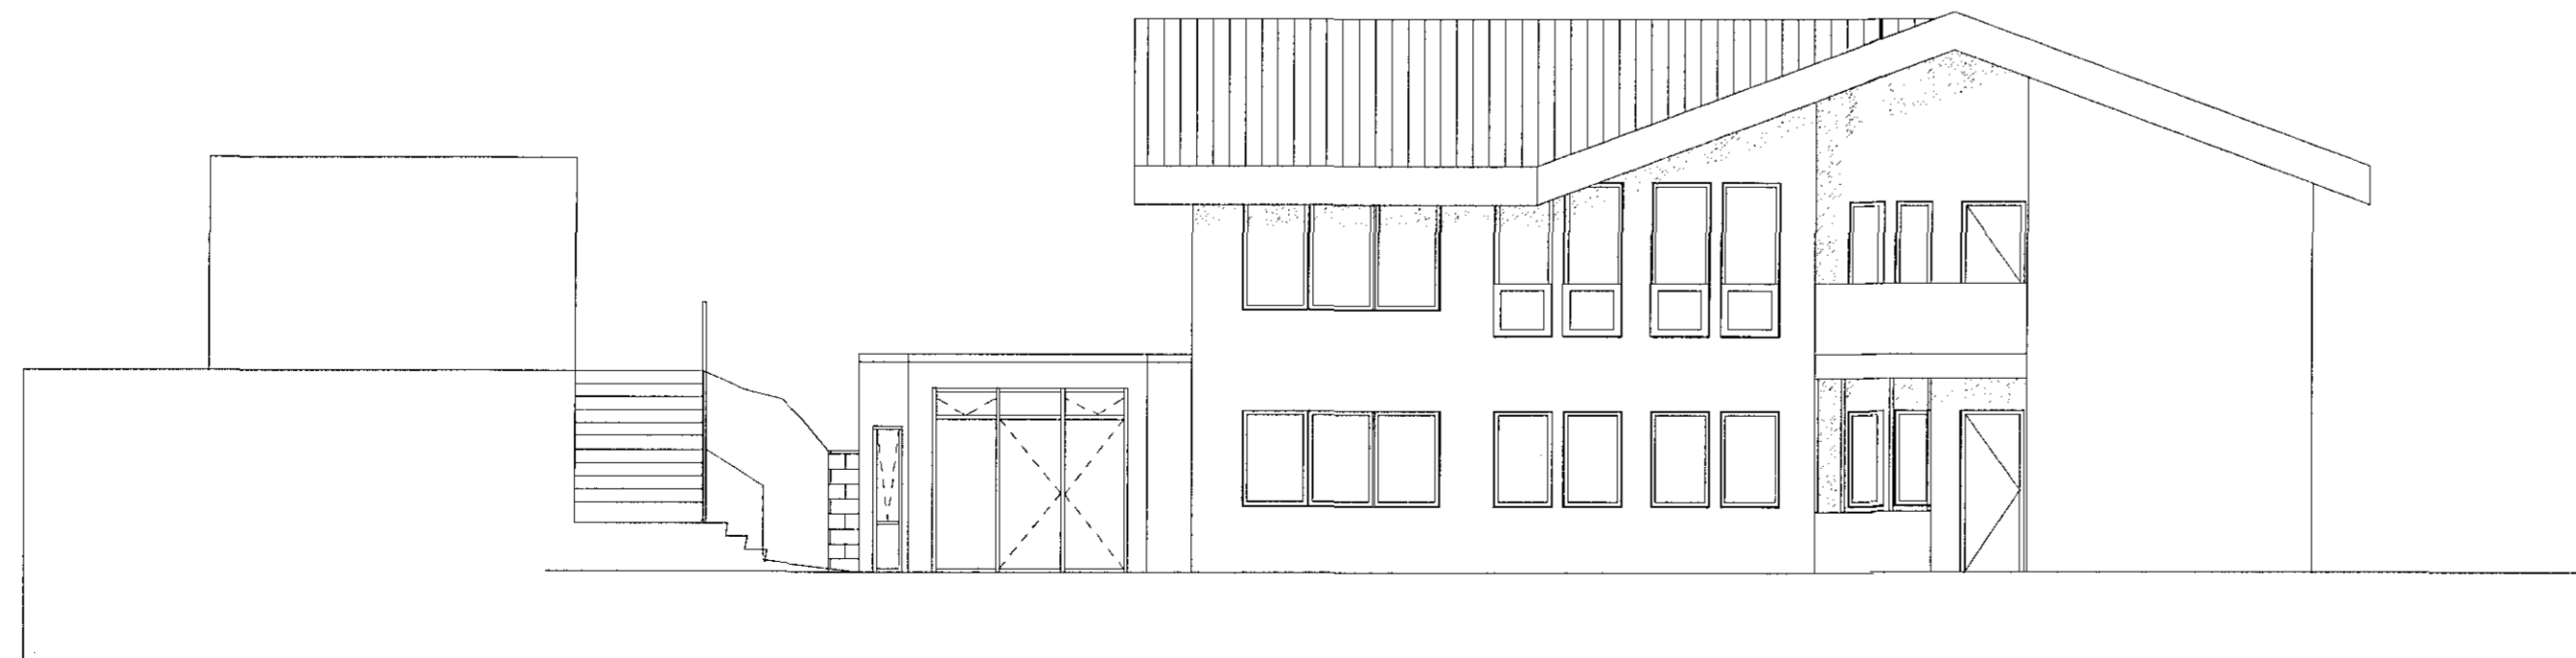

Útlit suð austur, effir breytingu þar sem að sést framan á sólskála

Öll mál eru í mm. Mæltó ekki af teikningum. Öll mál athuglist á staðnum. Ósamræmi í teikningum og vafaatriði skal tilkynna arkitektum strax.

Sólskáli 1504  
Svalbarð 15 302  
Hafnarfjörður

LANONR. : 122523  
MATSREIÐI : 01-4001  
STADGREINIR : 1 100100000100

Útlit og sneiðing

MKV. 1:100  
TEIKNAD AF: SBJ  
ÚTGÁFU DAGS : 20.01.2016

AÐALUPPDRÁTTUR

*[Signature]*

Svava Björk Jónsdóttir  
Arkitekt FAÍ  
kt.: 281278-2239

ÖLL AFNOT OG AFRITUN TEIKNINGAR AM Þ HILUTA EDA Í HEILD ER HÁÐ SKRIFLEGU LEYFI HÖFUNDA