

08/8 2016



1607218

Samþykkt þann

10. ágú. 2016

Byggingafulltrúnaður Vatnafirði

Löðamörk

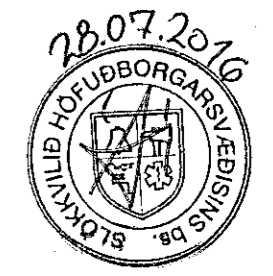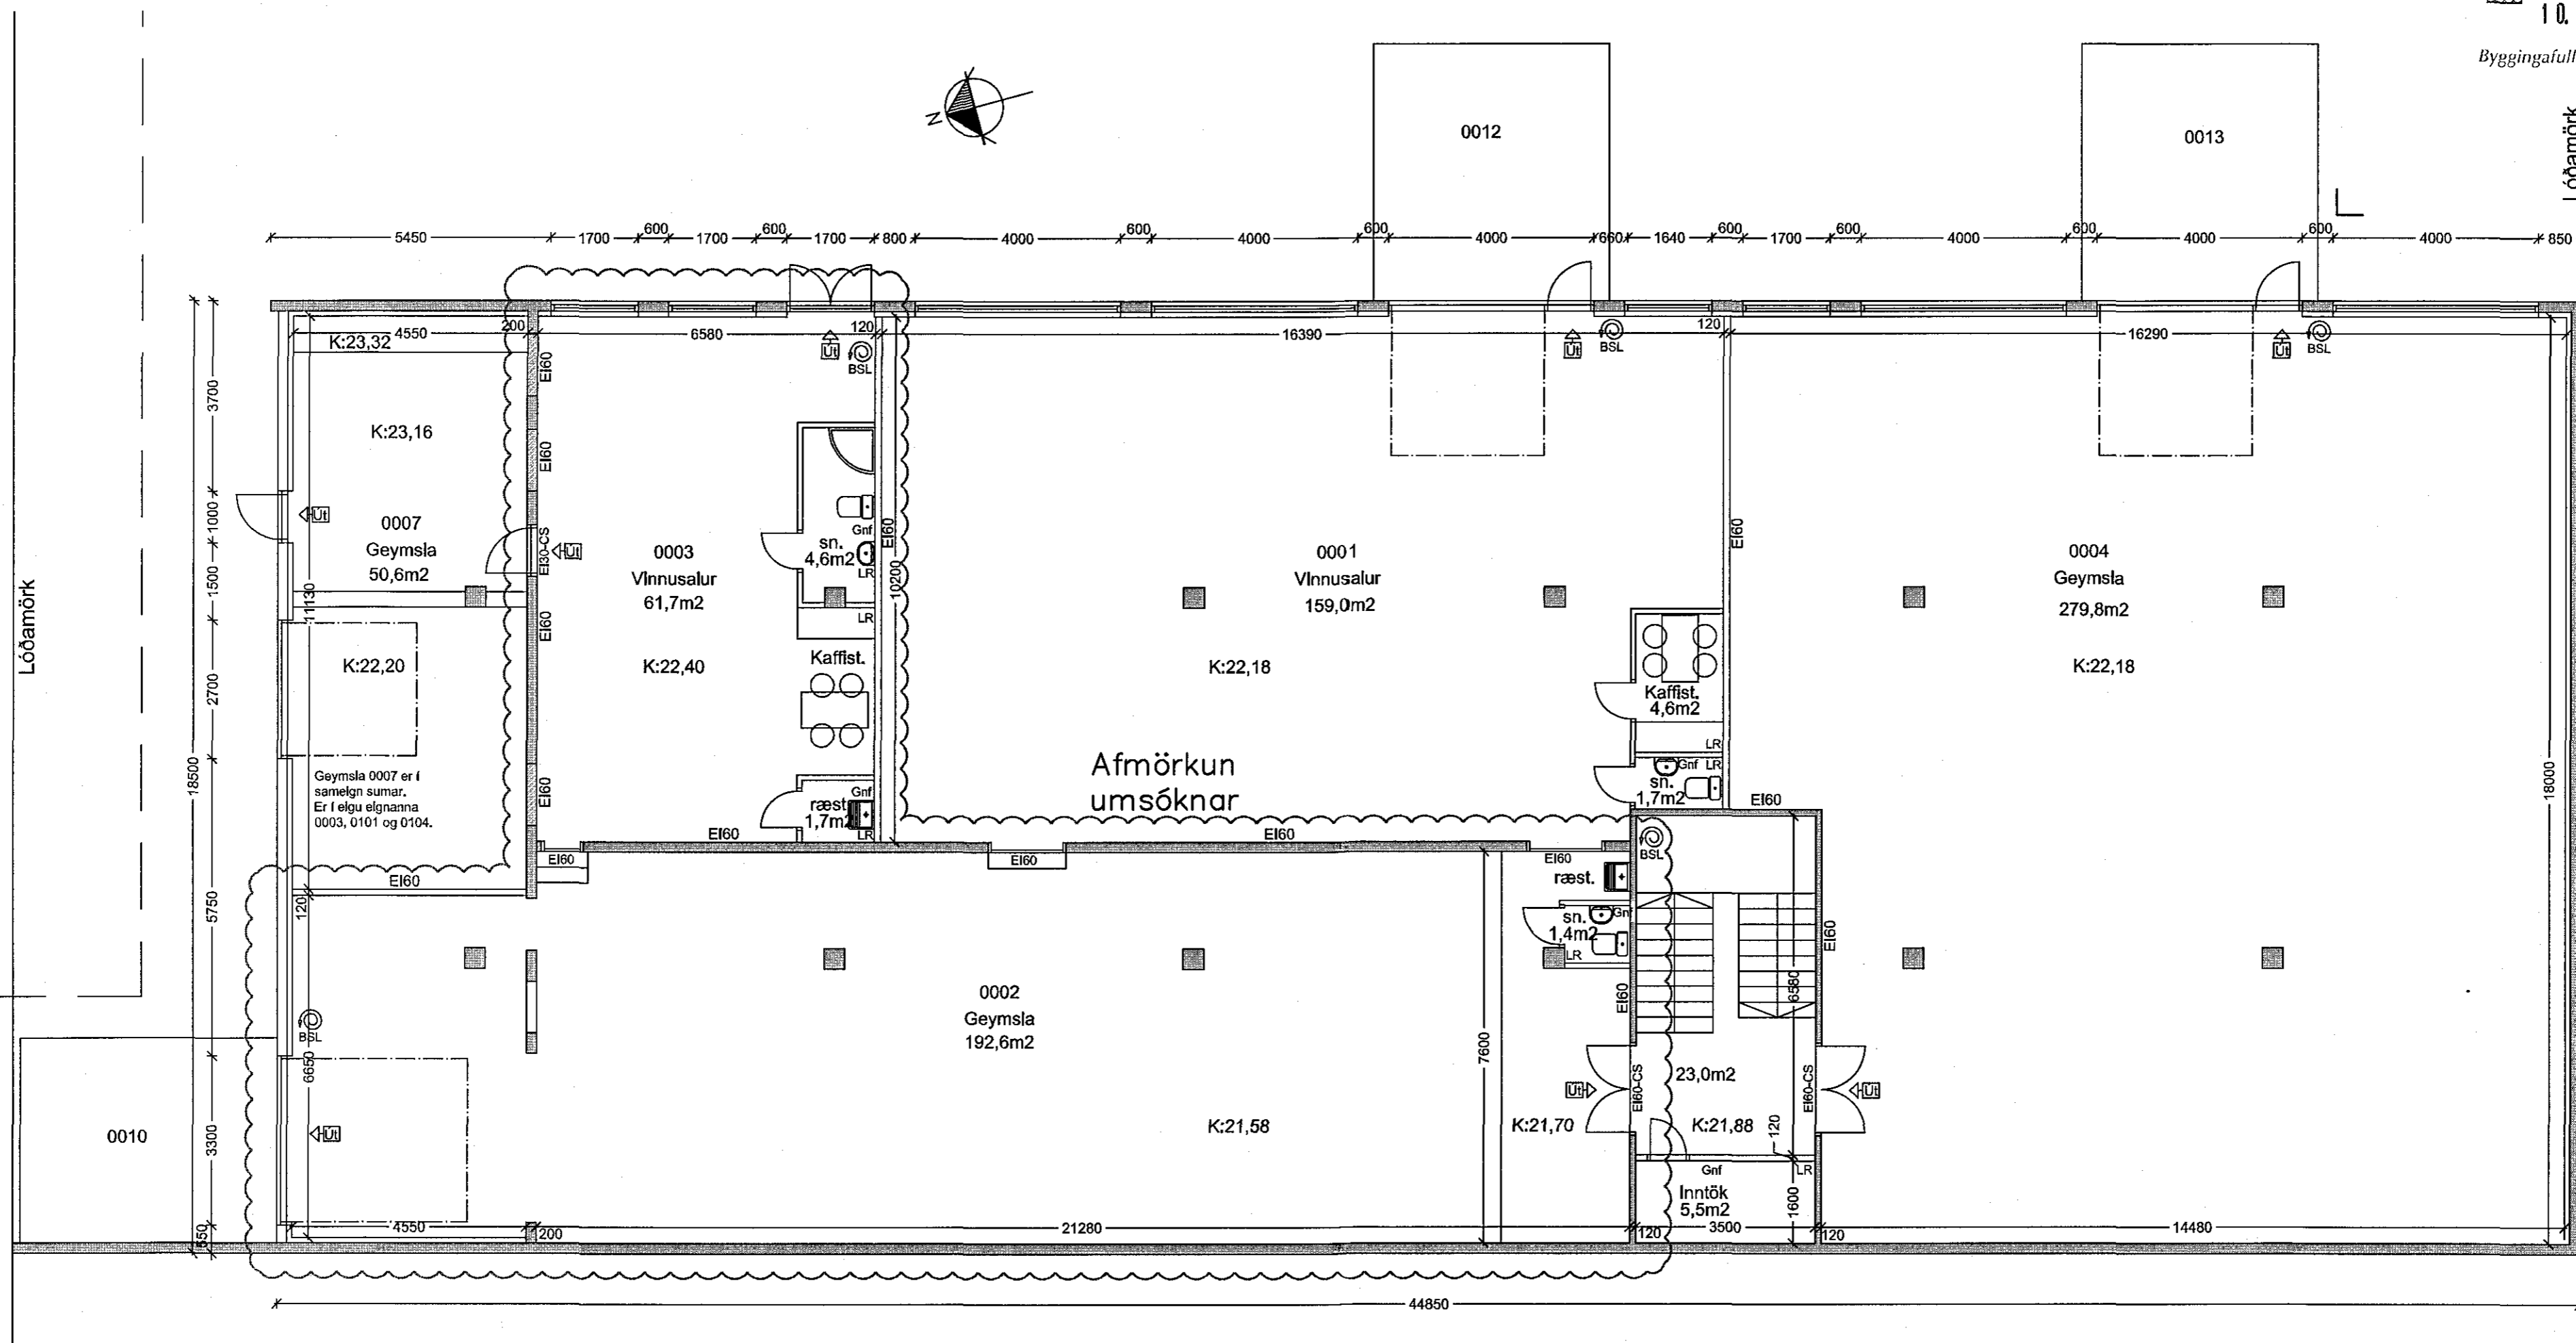

Reykjavíkurvegur 66
Hafnarfjörður
Kjallari

Hannað / teiknað : ff Verknúmer : 0501
Mælikvarði : 1/100 Dagsetning : 20.06.2016

Teikn.nr. 103

Aðalhönnuður :
Fríðrik Fríðriksson arkitekt Fal, Kt: 211256-4519 *Fríðrik Fríðriksson*

Studio F - arkitektar

Kelduhvammur 6, 220 Hafnarfjörður
Kt: 430707-1670 S: 571 0202 / 864 9610 Netf: studlof@islandia.is