



breyting dags unnið  
A 13.06.2016 ae  
Layout bakarís breytt. Baksvæði starfsm. Krónunnar  
breytt. Bún.æbst. og prep.kjól. víðlað.  
B 09.08.2016 ae  
Br. v. afhenda við lokaúttekt. bún.æbst., tröppur skilgr.,  
sushi rými, gl. hjá versl.stj., hurð og veggur í Dom.

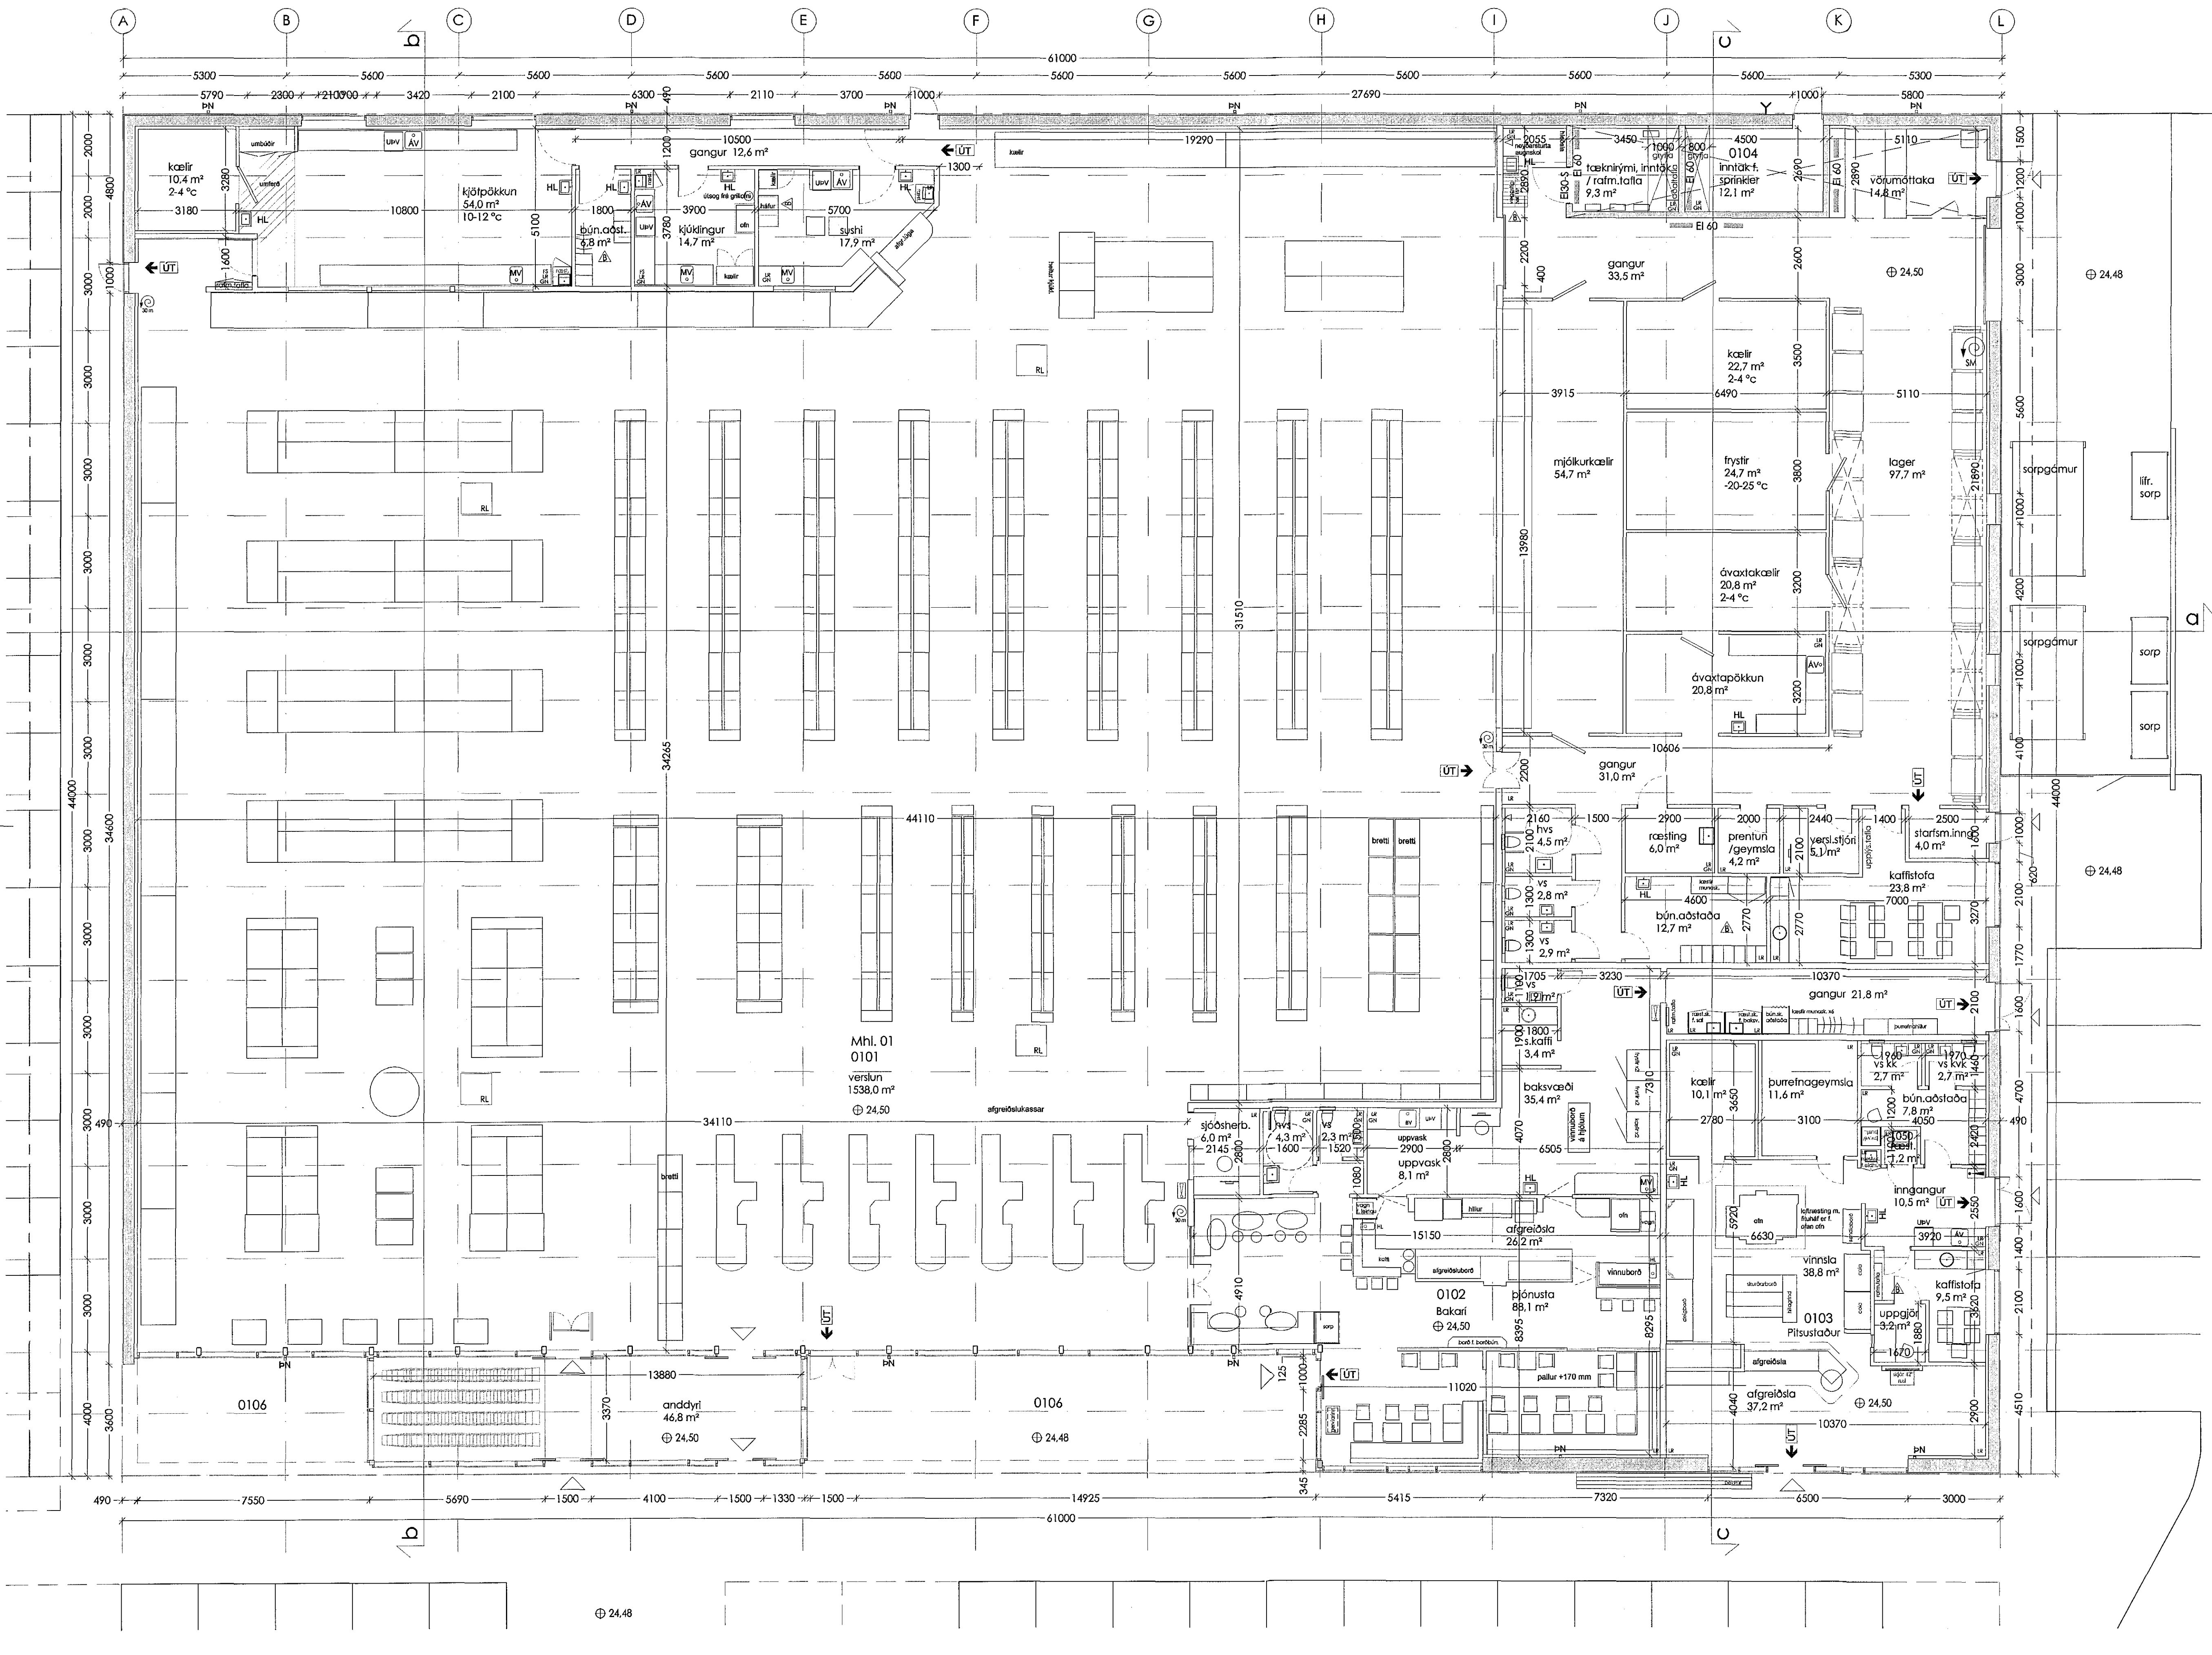

- Byggingalína
- El 60 — Veggir og hæðarskil með merktri brunamótstöðu
  - E 30 Hurðir og gluggar með merktri brunamótstöðu
  - UT → Meiktur útgangur
  - 30 m Brunastanga
  - Stjórastöð brunavíð kerfis
  - Tvívíðtalengi slökkviliðs
  - RL Reykloum
  - LR Loftfræsting
  - GN Gólfniðurfall
  - PN Þakniðurfall
  - SM Smúklanga
  - FS Fituskjá
  - BV Barðón.vaskur
  - AV Áhaldavaskur
  - MV Matvælavaskur
  - HL Handlaug
  - △ Breylingar í teikningu

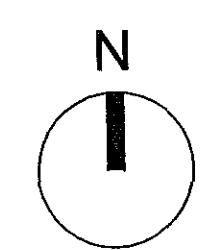

ADALUPPDÁTTUR

verk	KRONAN Flatahrauni 13
verkaupi	FESTII hf.
heiti	grunnmynd
mkv.	A1 1:100
dags	01.06.2015
hannað	gov / ae
teiknað	ae

G.Oddur Viðsson arkitekt FAI  
220564-4369

dap  
development architecture property  
Tjarnargata 4 101 Reykjavík  
s 6664200 arkitekt@dap.is www.dap.is

verkr. teikning breyting  
14-4-D (99)1.02 B

Öll mál athugist á staðnum - osamræmi í teikningum og vafaatriði skal tilkynna arkitektum strax

Óskar Þorsteinsson  
2016-08-13 10:16:36