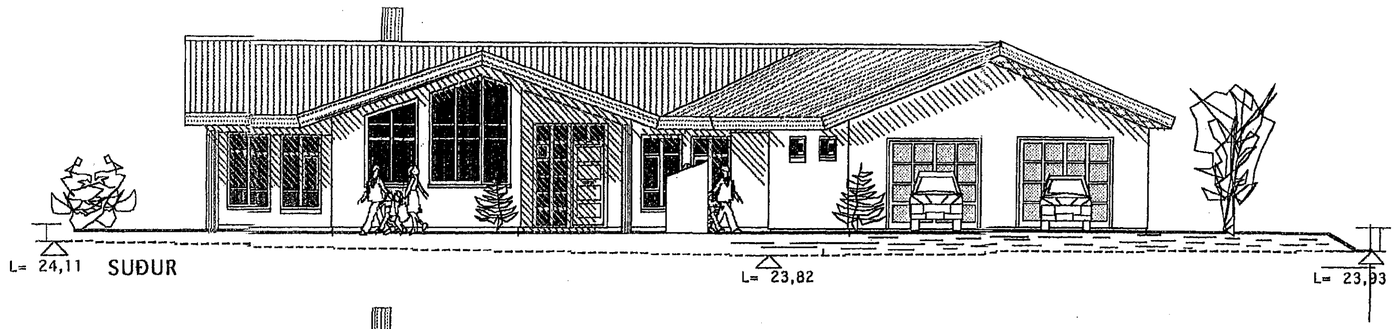

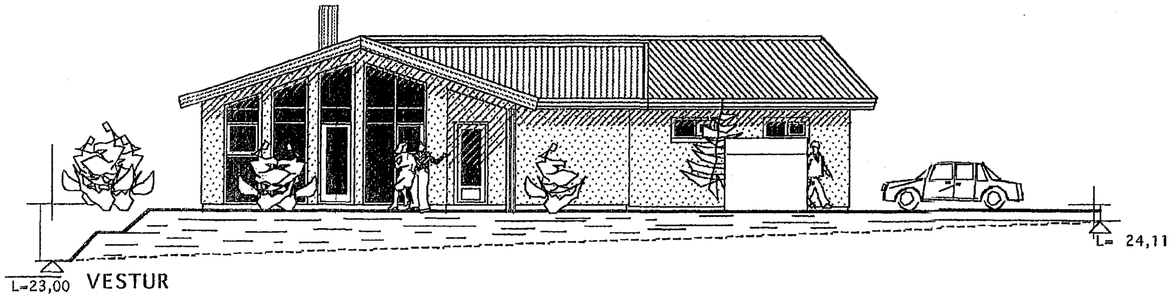

Samþykkt þann
2 4. ágú. 2016
Byggingafulltrúinn í Hafnarfirði

Skráningartafla: Glitvellir 24 Hafnarfirði					Skrásetjari: Vigfús Halldórsson												
Landnúmer: 204303					Kennitala: 100760-5849												
Matshlutanúmer: 01					Útgáfa: 4.015		Dags.: 24.02.2007										
Upplýsingar og lýsing					Stærðir												
D0 Lóðun	D1 Rýmis-/hæðnúm	D2 Notkun liðir	D3 Hólfa-flokkun	D4 Eignar-hald	D5 Brúttóflatur m²	D5M Mælieiningar m²	D8 Stigar m²	D7 Op m²	D6 Brúttóflatur m²	D9 Brúttóflatur gr. < 1.8	D10a Sellofnað mrs	D10b Sellofnað rmp	D11 Brúttó rúmmál m³	D12 Nettóflatur m²	D16 Birt flatarmál m²	Reiknuð lofthæðarmörk	D17 Skráð rúmmál m³
		Matshluti			260,0	0,0	0,0	0,0	260,0	0,0			992,6	224,0	260,0		810,512
		Bota											52,0				
	01	1. hæð			260,0	0,0	0,0	0,0	260,0	0,0			940,6	224,0	260,0		
A	0101	Íbúð	N	0101	206,5				206,5		2,92	4,30	748,5	177,2	206,5	3,61	639,892
A	0102	Bílskúr	B	0102	53,5				53,5		2,92	4,30	196,1	46,8	53,5	3,85	170,620
C	0103	Pallur	U	0101	44,0				44,0								
Athugasemdir																	
Samelgnir sturrea																	
Eignarhald																	

Eignar-hald	Notkun liðir	Birt flatarmál m²	Skiptaréttarmál Séreign m²	Séreign og samelgn m²
0101	Íbúð	206,5	639,892	639,892
0102	Bílskúr	53,5	170,620	170,620
	Alls	260,0	810,512	810,512

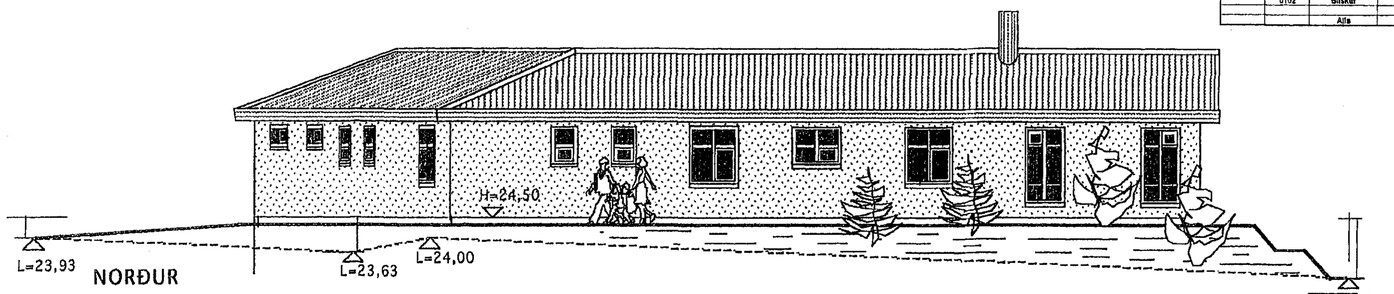

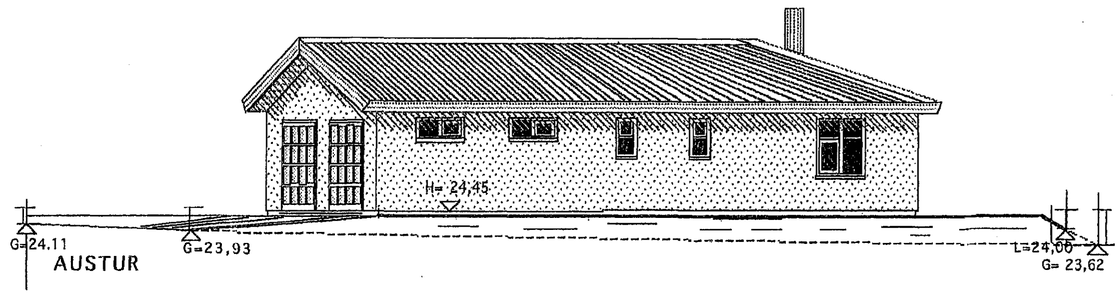

Breytt 18. júlí 2016.
Húsið klætt með báraðri, láréttri málmklæðning á málmlektum.

TEIKNISTOFAN KVARÐI

Verkefni
GLITVELLIR 24
HAFNARFIRÐI
breyting, klæðning útveggja.

Heiti
ÚTLITSMYNDIR
SKRÁNINGARTAFLA

kvarði	1 ; 100	verk. nr	2016-49
dags.	15. JAN. 2007	dags br.	18. JÚLÍ. 2016
hönnun	G. G.	teikn. nr	**A-2**
teikn	G. G.		

Hringbraut 17 220 Hafnarfirði
s. 555-2020 FAX 555-2021
Gísli G. Gunnarsson BFI kt. 020649-2409
kvardi@kvardi.is