


Saniþykkt þann
 03 SEP 2016
 Eyggjariuilltrúinn í Hafnarfirði
 F.n. Sigurður Steinar Jónsson



SUÐVESTURHLIÐ


Nýr gluggi og útteggi

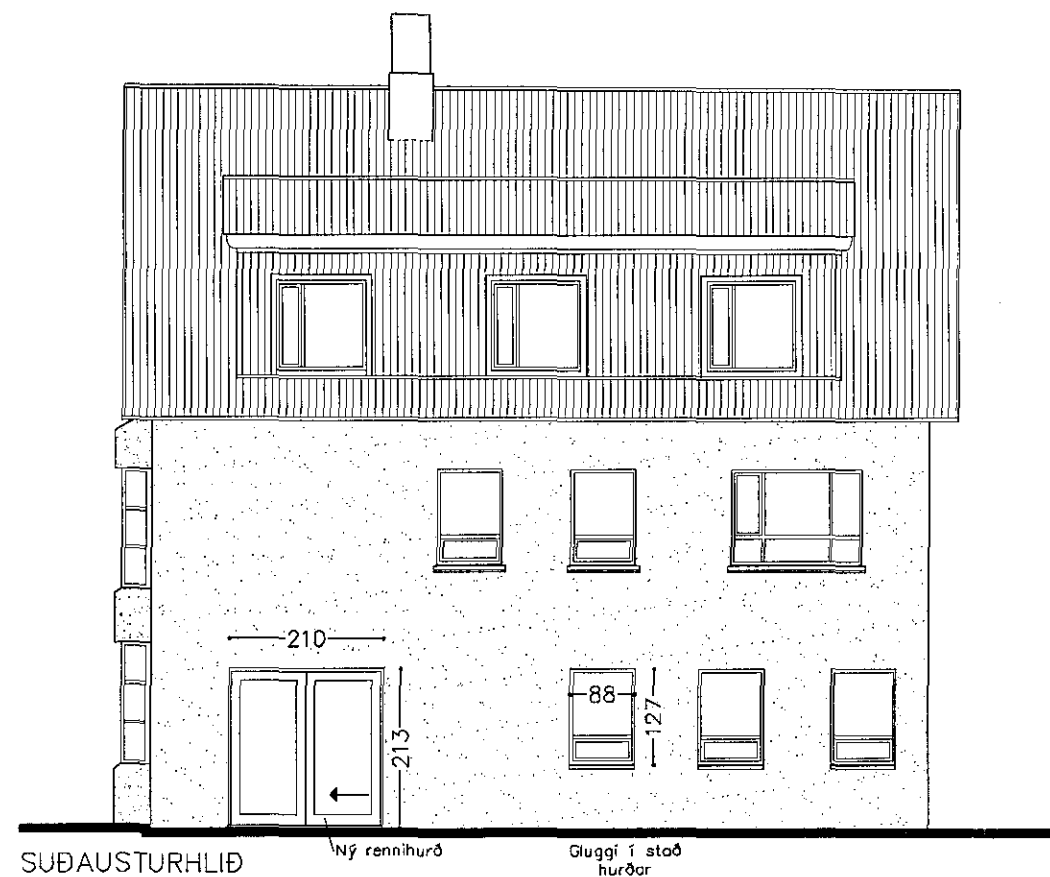


SUÐAUSTURHLIÐ

Ný rennihurð

Gluggi í stað hurðar

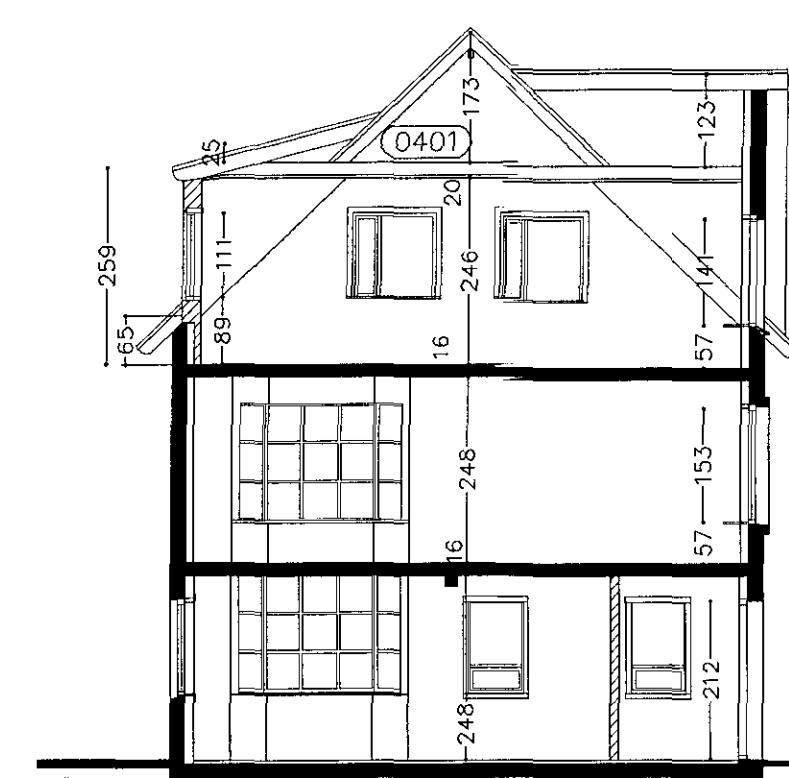

SNIÐ A-A

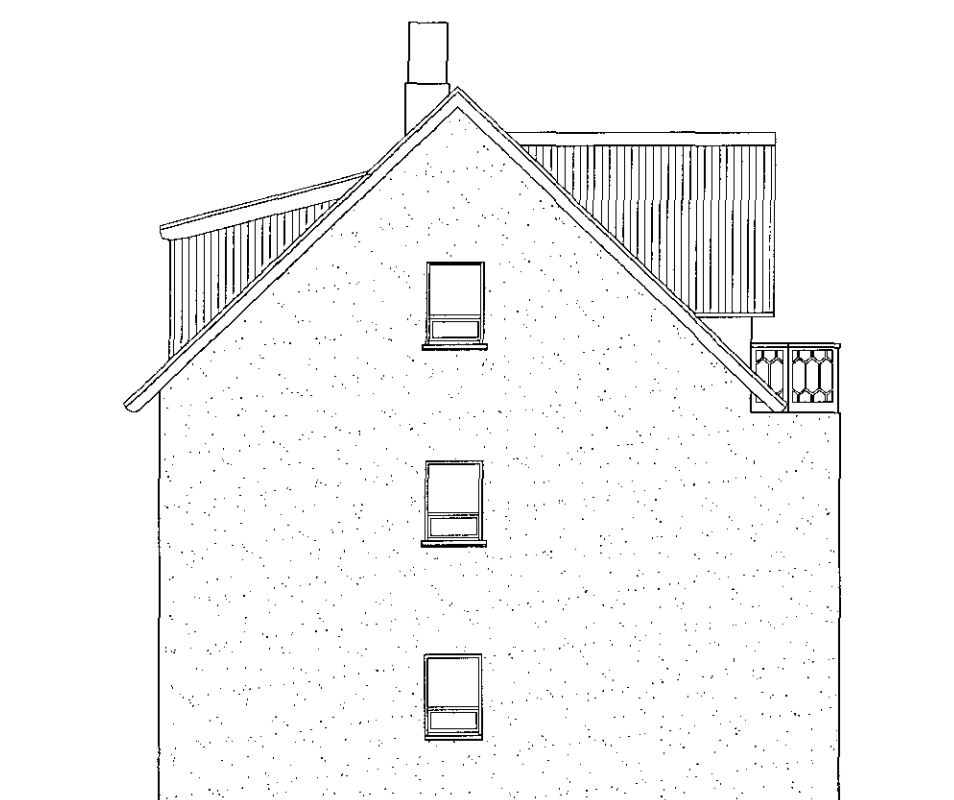


NORÐAUSTURHLIÐ





NORÐVESTURHLIÐ

Ný hurð

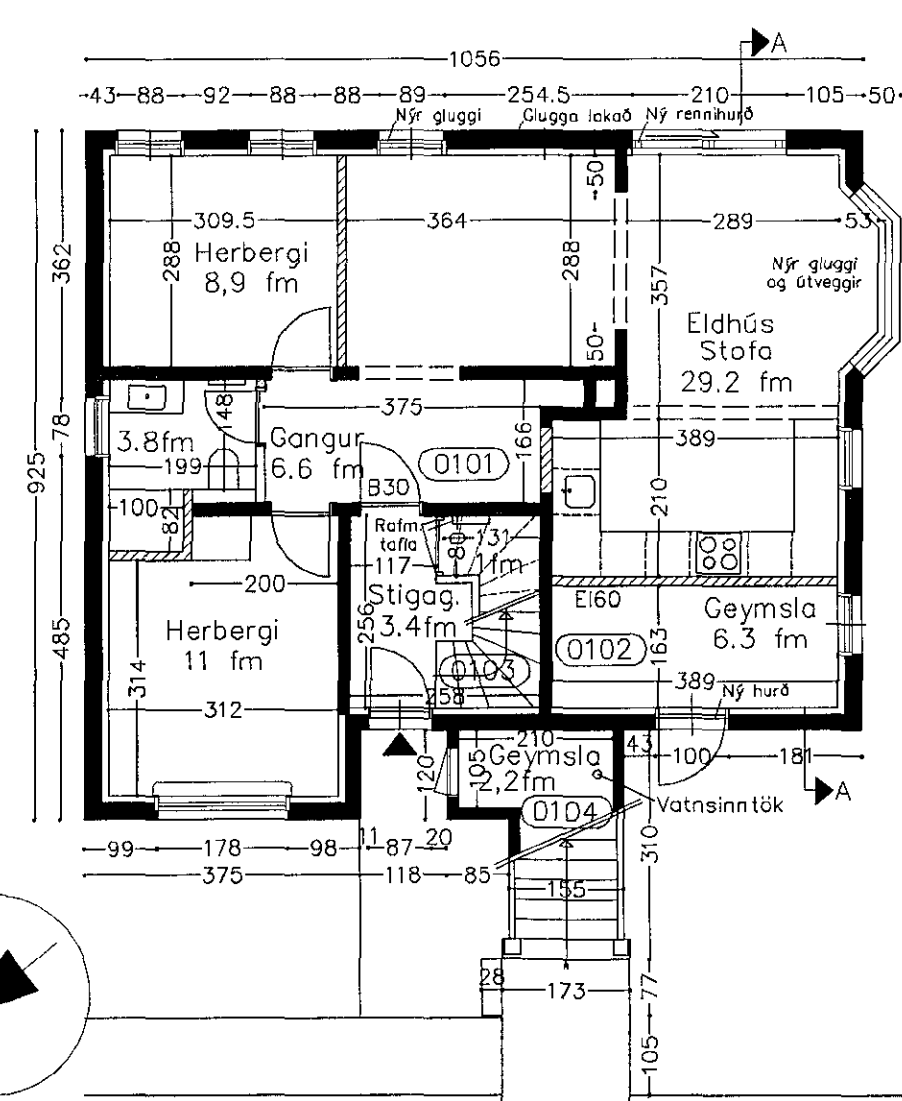

ÖLDUSLÓÐ 19

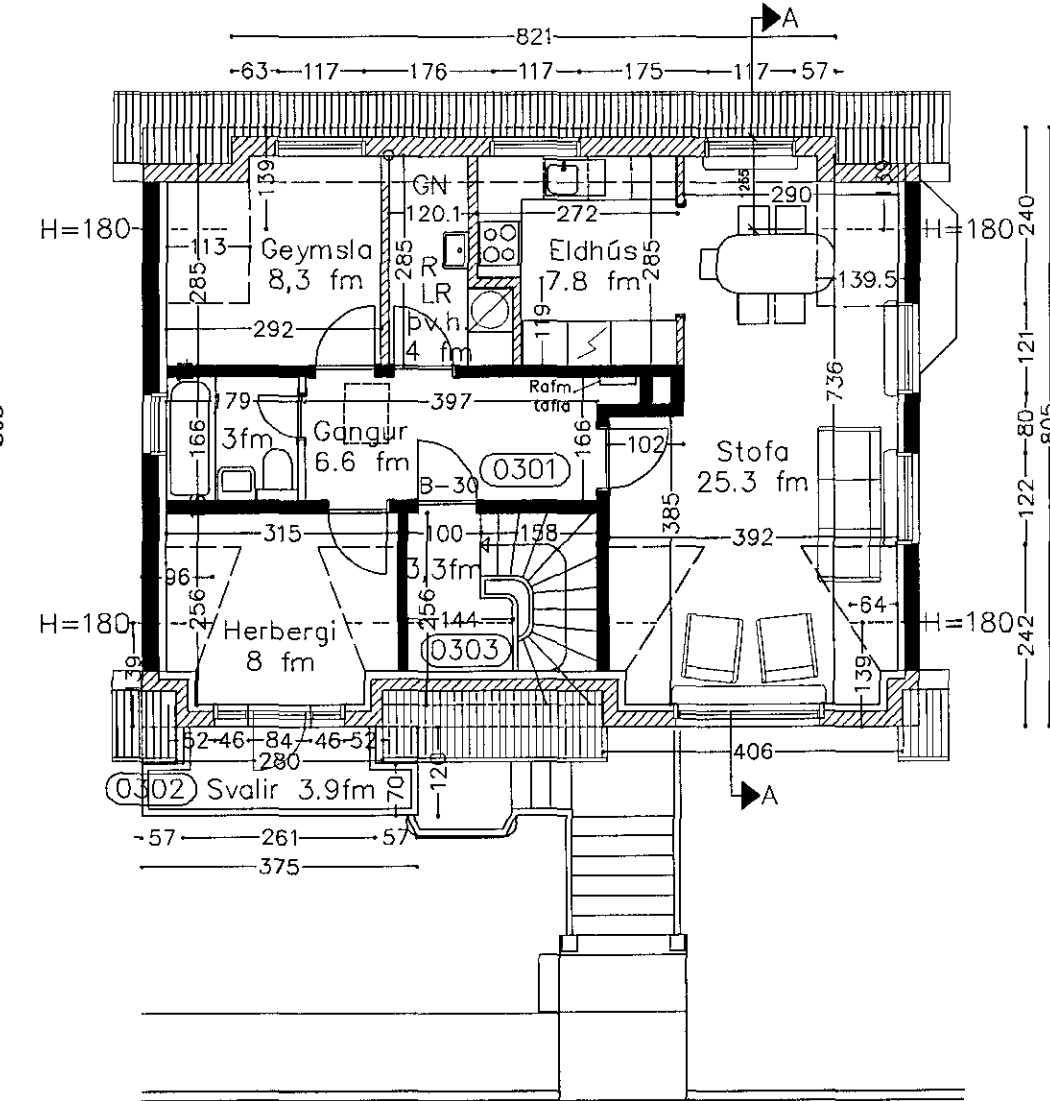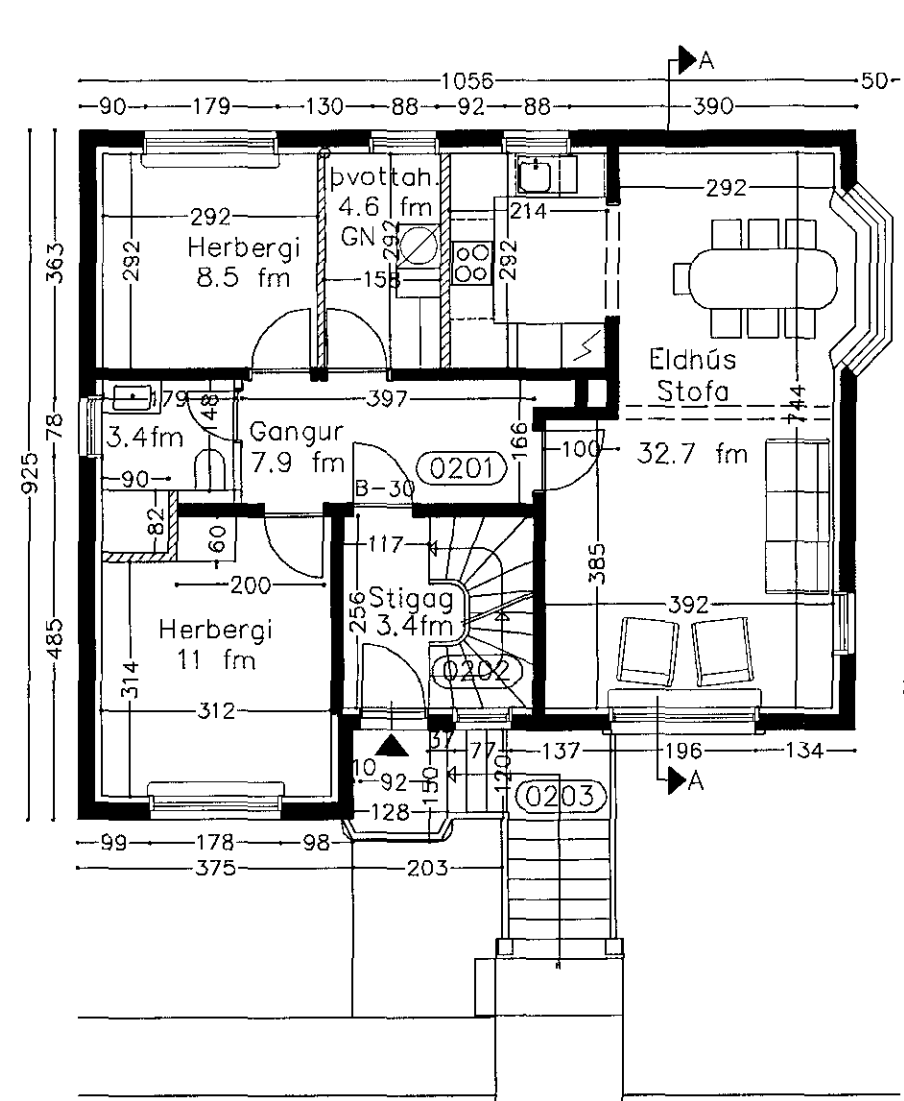

- D 5.09 2016 Vegna lokaúttektar-glugga lokað á suðausturhlíð 1.hæð
- C 26.11 2014 Skráning
- B 16.10 2014 Vegna útihurða á 1 hæð og þvottah
- A 10.02 2014: Vegna geymslu og skráningartöflu

ÖLDUSLÓÐ 19, HAFNAFIRÐI
 GRUNNMYNDIR
 ÚTLIT OG SNIÐ

Kvarði 1:100
 Dags 22.01 2014

Teikning nr. 2 D

Teiknað
 Ragnheiður Sværissdóttir innanhússark.
 Netfang ragnheidur65@simnet.is
 Eyjólfur Valgarðsson byggingartæknfr.
 Netfang evtraust@gmail.com
 Kennitala : 280857-4169

Eyjólfur Valgarðsson