



A

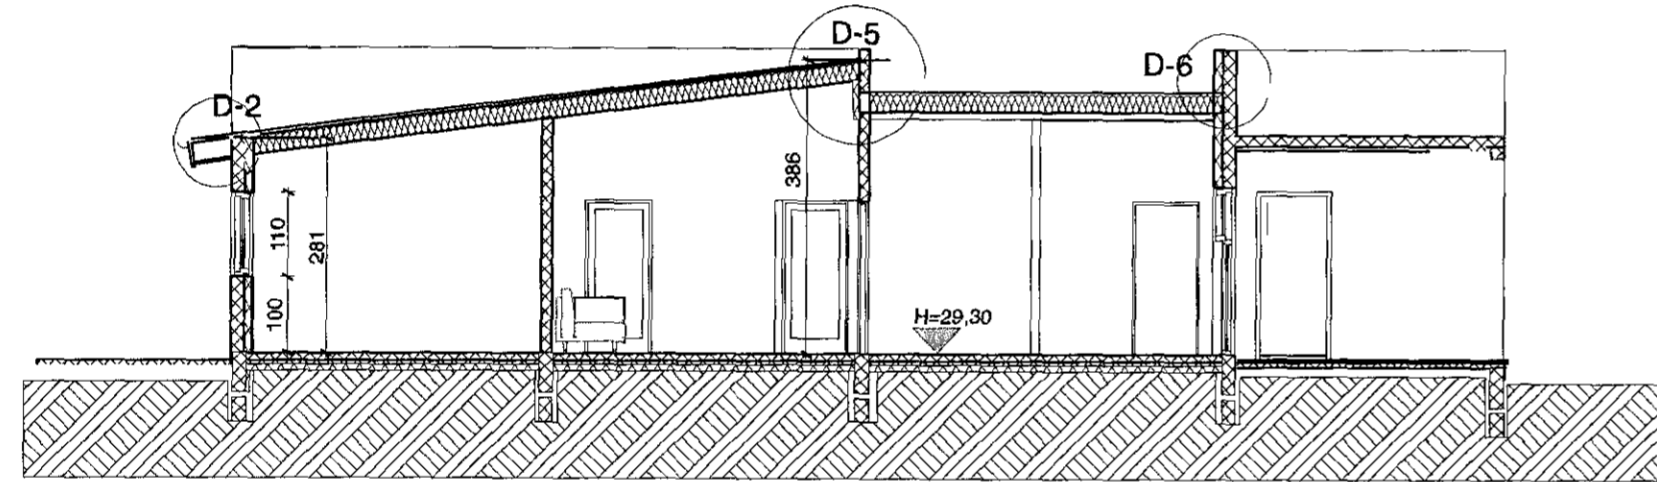

C

Skurdmynd (1)

1:100

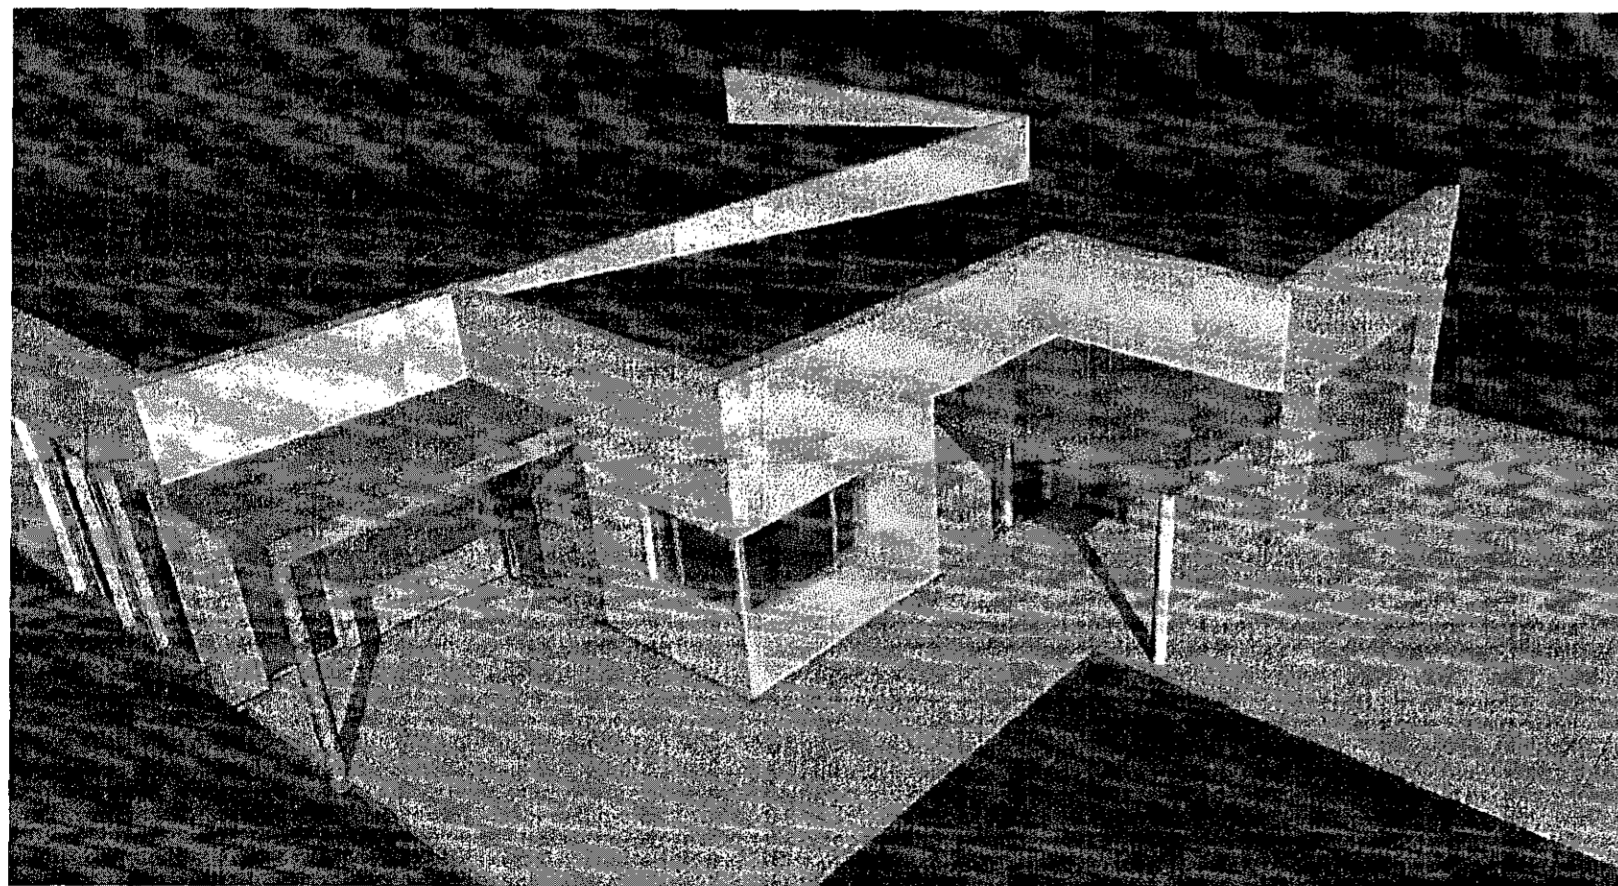

Samþykkt þann

07. sep. 2016

Byggingaálfurtrúnaður

Breytt áður samþ. teikningu: 15. apríl. 2014.
 Þaki breytt þannig að byggð eru tvö einhalla þök sem klædd eru með pappa sem er skrúfaður og bræddur á borðaklæðningu. Minniháttar breyting á gluggum. Ný skráningartafla. Stærð grunnflatar leiðrétt.

Breytt 15. júlí . 2016.
 Minniháttar br. gluggar. Hætt við flísar á útvæg.

	Verkefni	KVISTAVELLIR 45 HAFNARFIRÐI BREYTING Á ÞAKI (TEIKN)
	Heiti	SKURÐMYNDIR 3-D MYNDIR

kvardi	1:1,36, l	1:1,54
dags.	15 JÚNÍ 2007	dags br. 15. JÚLÍ 2016
hönnun	G. G.	teikn. nr
teikn	G. G.	A-2

Hringbraut 17 220 Hafnarfirdi
 s. 555-2020 FAX 555-2021
 Gísli G. Gunnarsson BFI kt. 020649-2409
 kvardi@kvardi.is

Gísli Gunnarsson