


GRUNNMYND 1. HÆÐ MKV.1:200

Yfirfarið af  
brunahönnuði  
VERKFRÆÐISTOFA  
HEILBRIGDISEFTIRLIT  
HAFNARFJARÐAR-  
OG KÖPAVOGSSVÆÐIS  

- BREYTINGAR:**
- A: Reykblásarar í lofti frystiklefa. 08.10.2015 AMH
  - B: Staðsetningum á lögum í lofti og þaki víxlað. 29.10.2015 - AMH
  - C: Reykblásarar í lofti frystiklefa og starfsmannaástöðuhús norðan við frystigeymslu. 25.01.2016 AMH
  - D: Ollutankur komin við hlöðna á rafstöð. Brunakröfur á vegg og ristlar í rafstöð. 23.08.2016 AMH

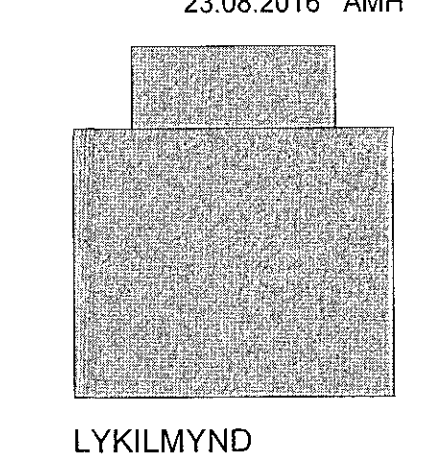

**ÓSEYRARBRAUT 22 - FRYSTIGEYMSLA EIMSKIPS**

Anna Margrét Hauksdóttir arkitekt. kt. 120665 - 3169  
Anton Örn Brynjarsson verkfræðingur. kt. 270559 - 7199  
Fanney Hauksdóttir arkitekt. kt. 170561 - 7249  
Haukur Haraldsson tæknifræðingur. kt. 260938 - 2079

Hönnuður: *Anna Margrét Hauksdóttir*  
Hönnunarstjóri: *Fanney Hauksdóttir*  
Dagsetning: 29.05.2015  
Mælikvarði: 1:200 @ A1  
Teiknaði: AMH/GMJ  
Yfirfarið: AMH  
Breyting: D

**AVH** Grunnmynd 1. hæð  
ARKITEKTÚR-VERKFRÆÐI-HÖNNUN

Kaupangi · Mýrarveg 1 · 600 Akureyri · Sími 460 4400 · Fax 460 4401 · avh@avh.is · www.avh.is  
Þingholtsstræti 27 · 101 Reykjavík · Sími 561 4400 · Fax 561 4411

**A-102**