


GRUNNMYND 2. HÆÐ MKV.1:200

HÉILBRIGDISEFTIRLIT
HAFNARFIARÐAR-
OG KÓPAVOSSVÆÐIS
[Handwritten Signature]



BREYTINGAR:
A: Reyklásarar í lofti frystiklefa og starfsmannaástöðuhús norðan við frystigeymslu. 25.01.2016 AMH
B: Ollutankur komin við hliðina á rafstöð og breyting á brunakröfum. 23.08.2016 AMH

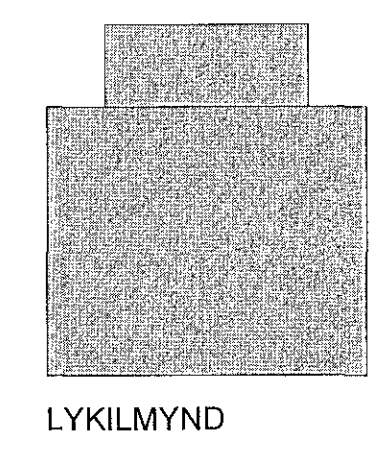

ÓSEYRARBRAUT 22 - FRYSTIGEYMSLA EIMSKIPS

Anna Margrét Hauksdóttir arkitekt - kt. 120665 - 3169 Hönnuður: *[Handwritten Signature]*
Anton Órn Brynjarsson verkfræðingur - kt. 270559 - 7199 Hönnunarstjóri: *[Handwritten Signature]*
Fanney Hauksdóttir arkitekt - kt. 170561 - 7249
Haukur Haraldsson tæknifræðingur - kt. 260938 - 2079



Grunnmynd 2. hæð
Dagsetning: 29.05.2015
Mælikvæði: 1:200 @ A1
Telknað: AMH/GMJ
Yfirfari: AMH
Breyting: B

A-103