




Samþykkt þann  
 17. ágú. 2016  
 Byggingafulltrúinn  
 HAFNARFJÖRÐUR

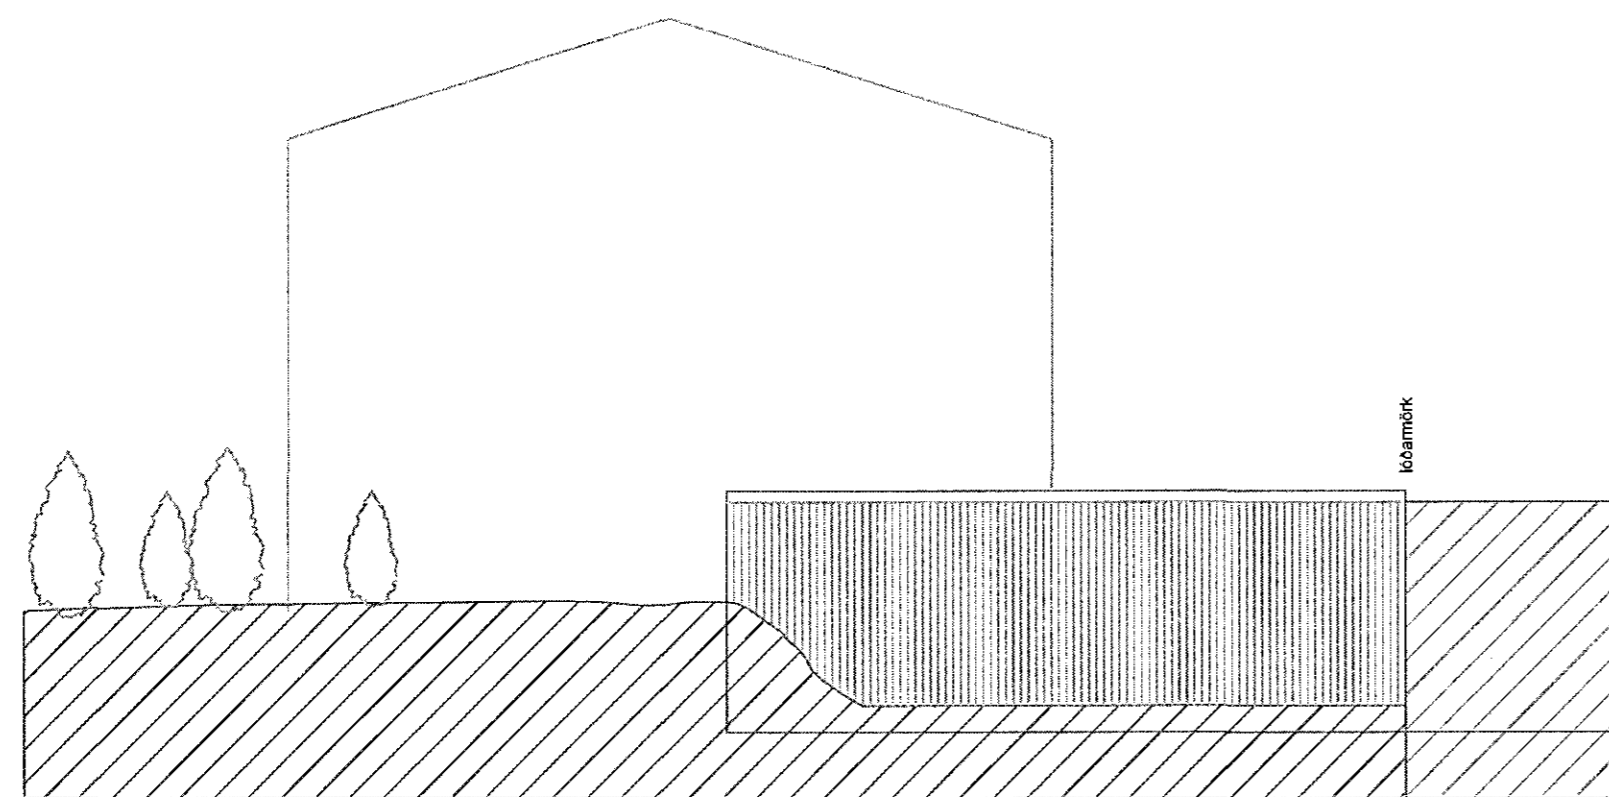


ÚTLIT NORÐUR - núverandi  
 1:100

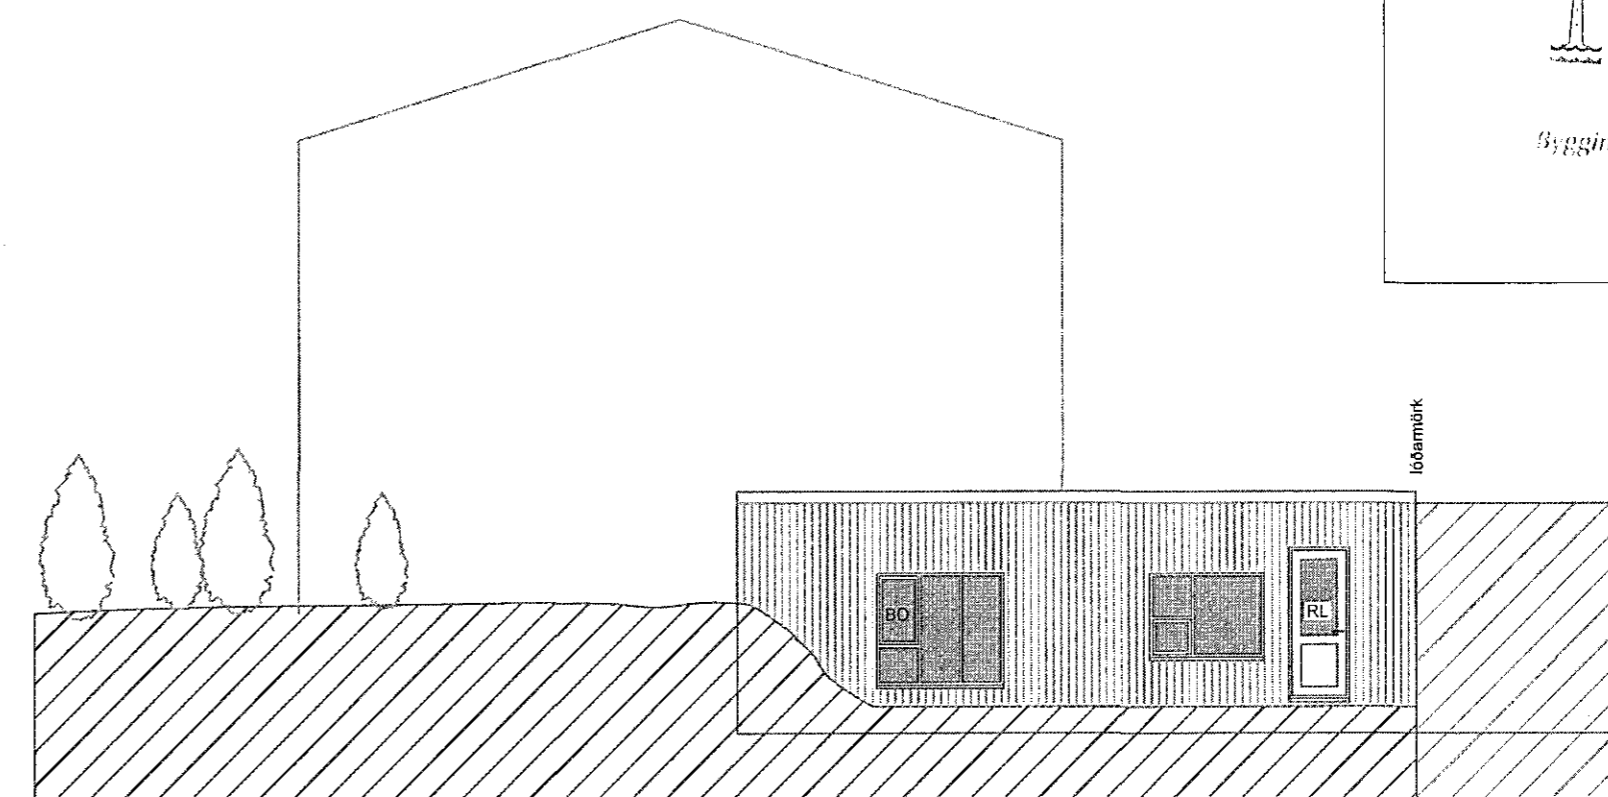


ÚTLIT NORÐUR - með breytingum  
 1:100

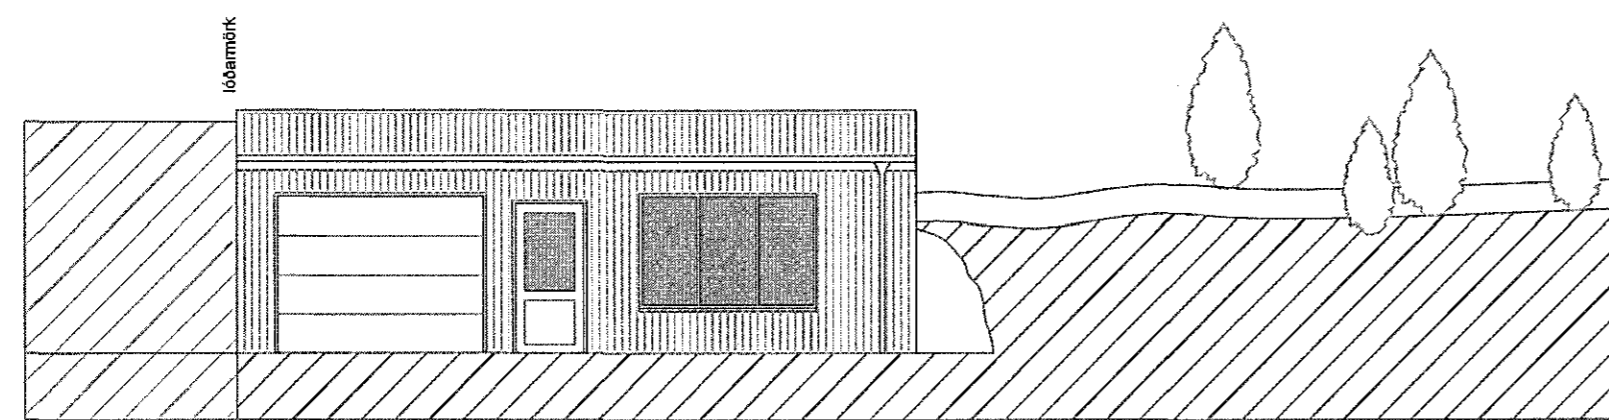


ÚTLIT SUÐUR  
 1:100

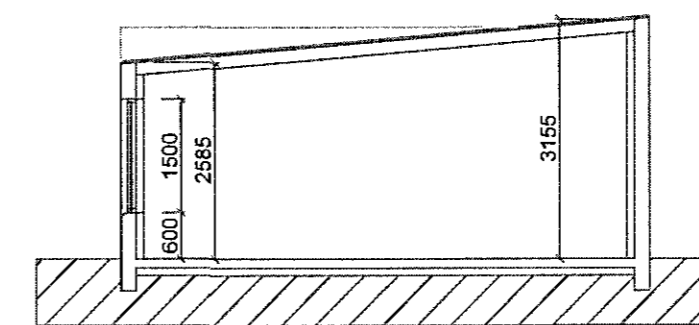

SNEIÐING - núverandi  
 1:100

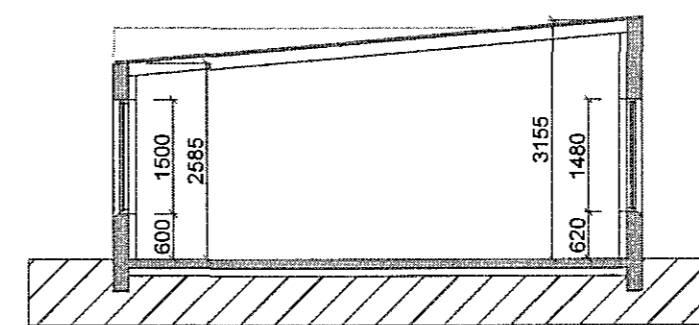

SNEIÐING - með breytingum  
 1:100

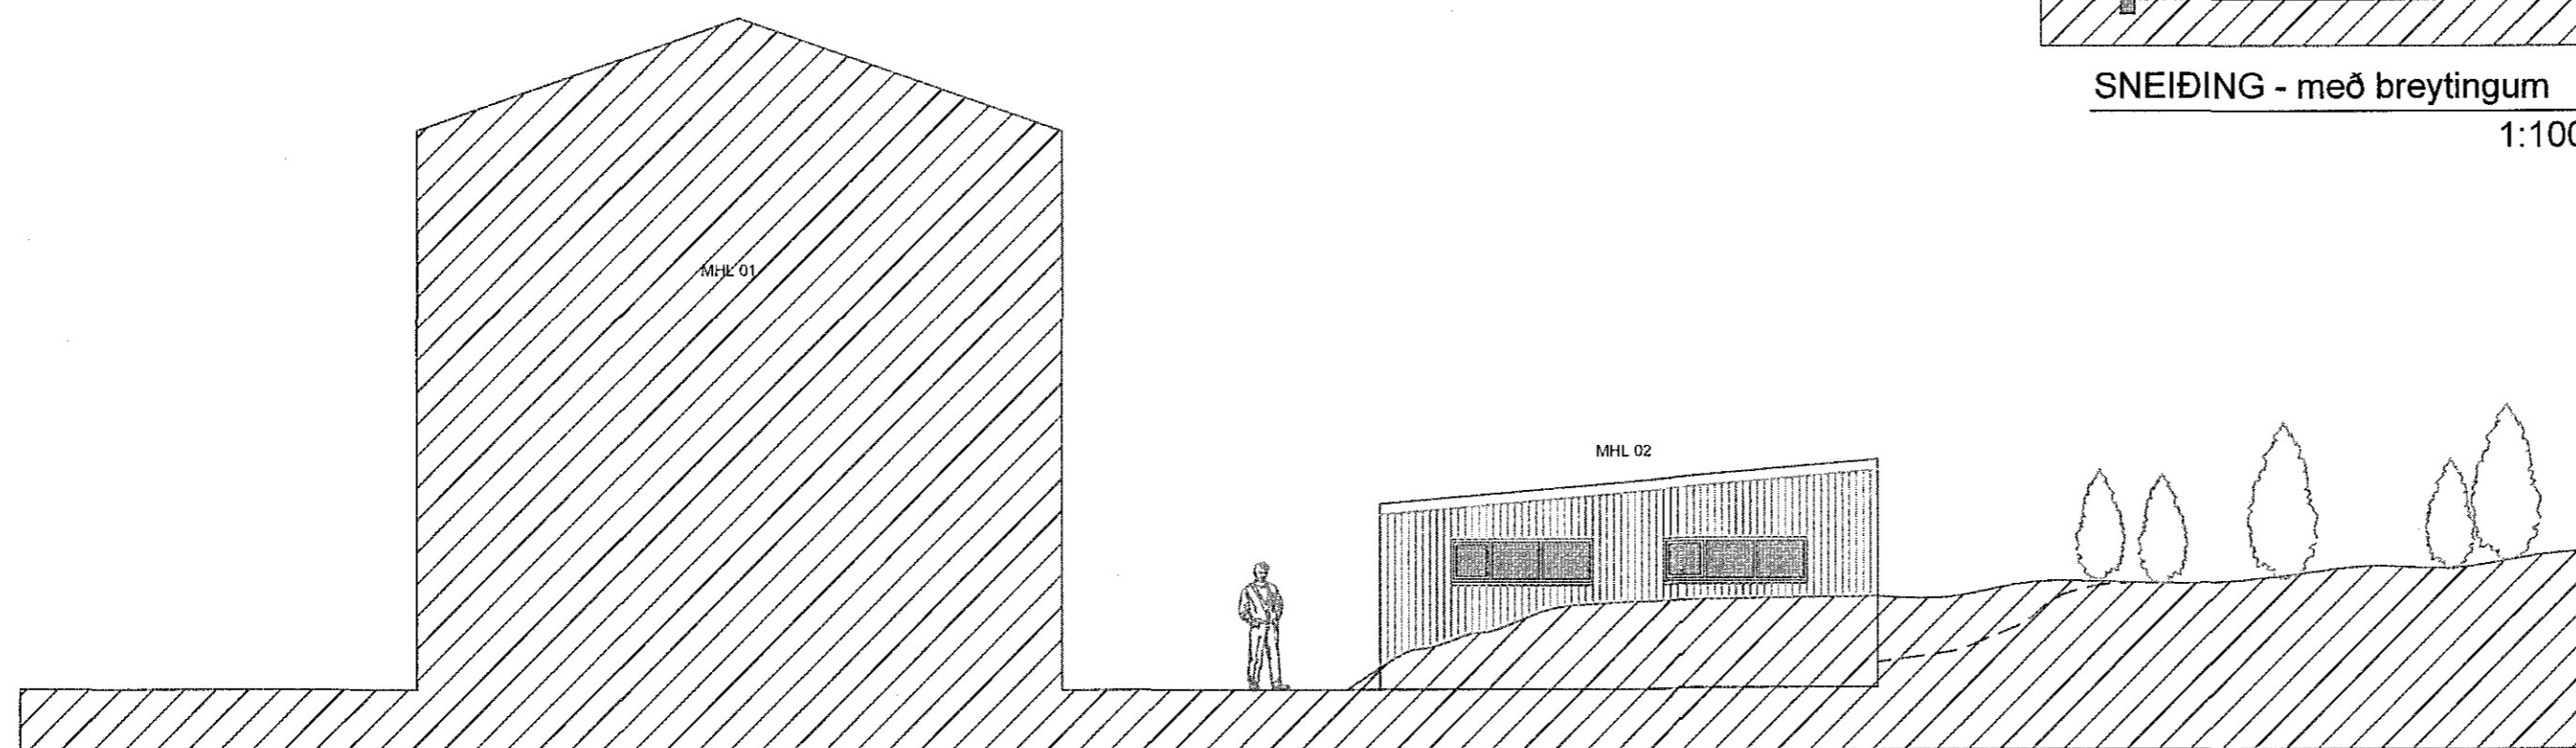

ÚTLIT AUSTUR  
 1:100

BREYTINGAR		
NR.	DAGS.	BREYTING


K.J. HÖNNUN EHF 091162-3509  
 TEL: 554-3232  
 TEL: 899-3234  
 E-MAIL: kjhonnun@visir.is

HÖNNUN - SKIPULAG - RÁÐGJÖF  
 KJARTAN RAFNSSON FÍLÍÐSA 270365-3539  
 JÓN M. HALLDÓRSSON BYGGINGAFR. 091162-3509

VERJ  
 J. Jón M. Halldórsson  
 T. JARNARBRAUT 29 - MHL 02  
 HAFNARFJÖRÐUR

TEIKNING  
 ÚTLIT OG SNEIÐINGAR

KVARDI  
 1:100

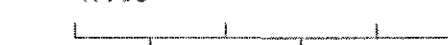

DAGS. 12.07.2016 TEIKNING NR.

TEIKNAD AF  
 KR, JMH

10-02