

1609588 17.10.2016


Samþykkt þann

19. okt. 2016

Byggingstulurinn 




SÚÐUR

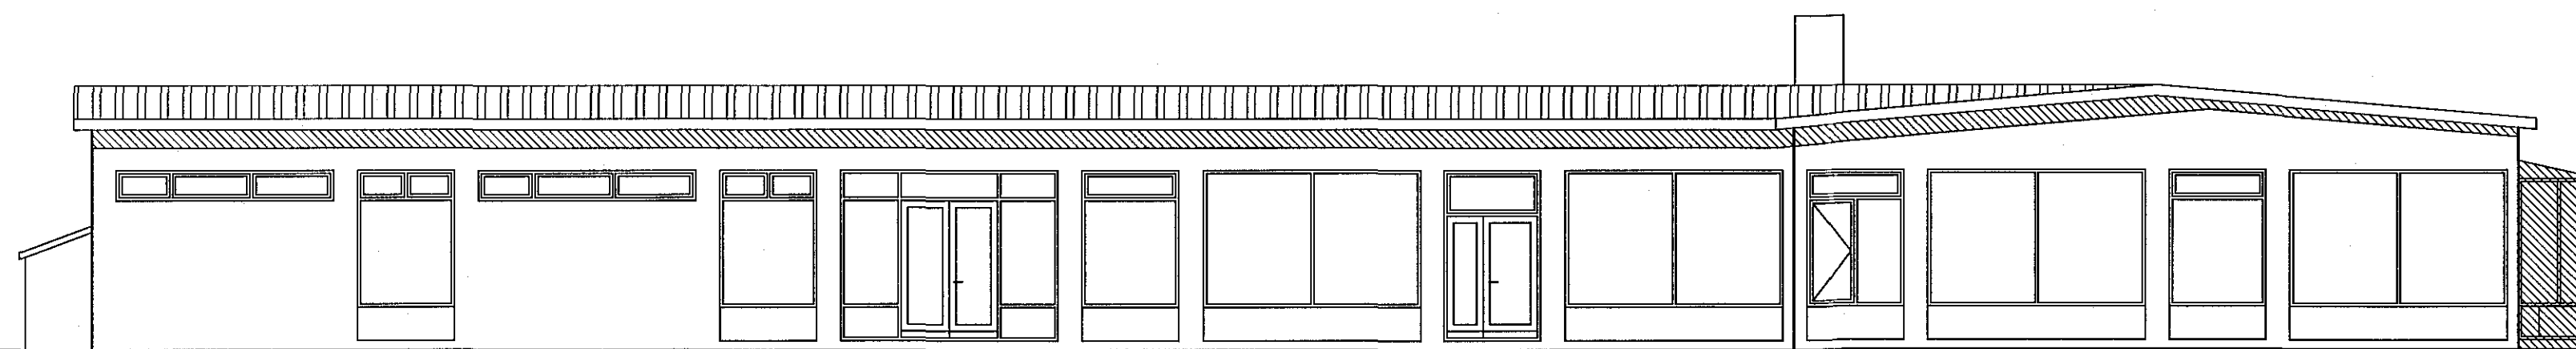

VESTUR


Þegar breytt

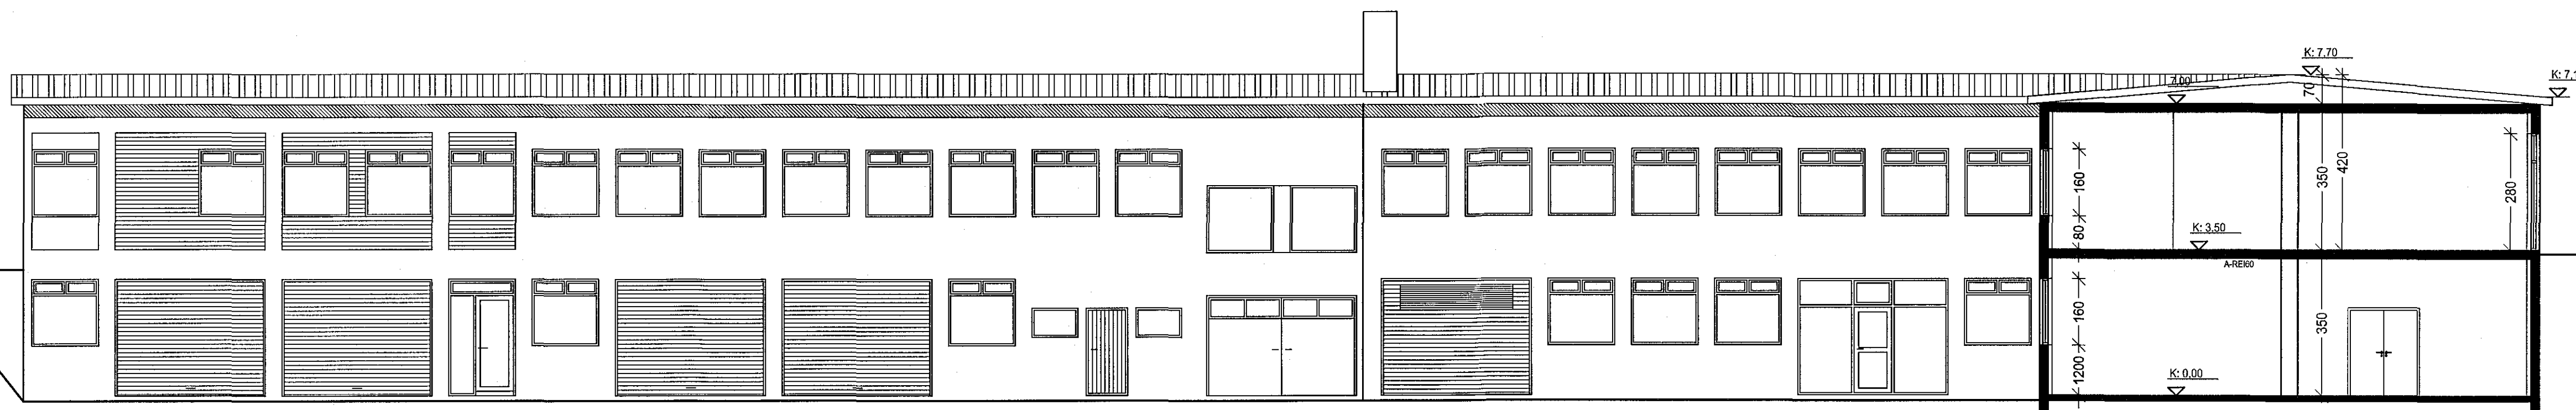

NORÐUR

Þegar breytt

Sneiðing A

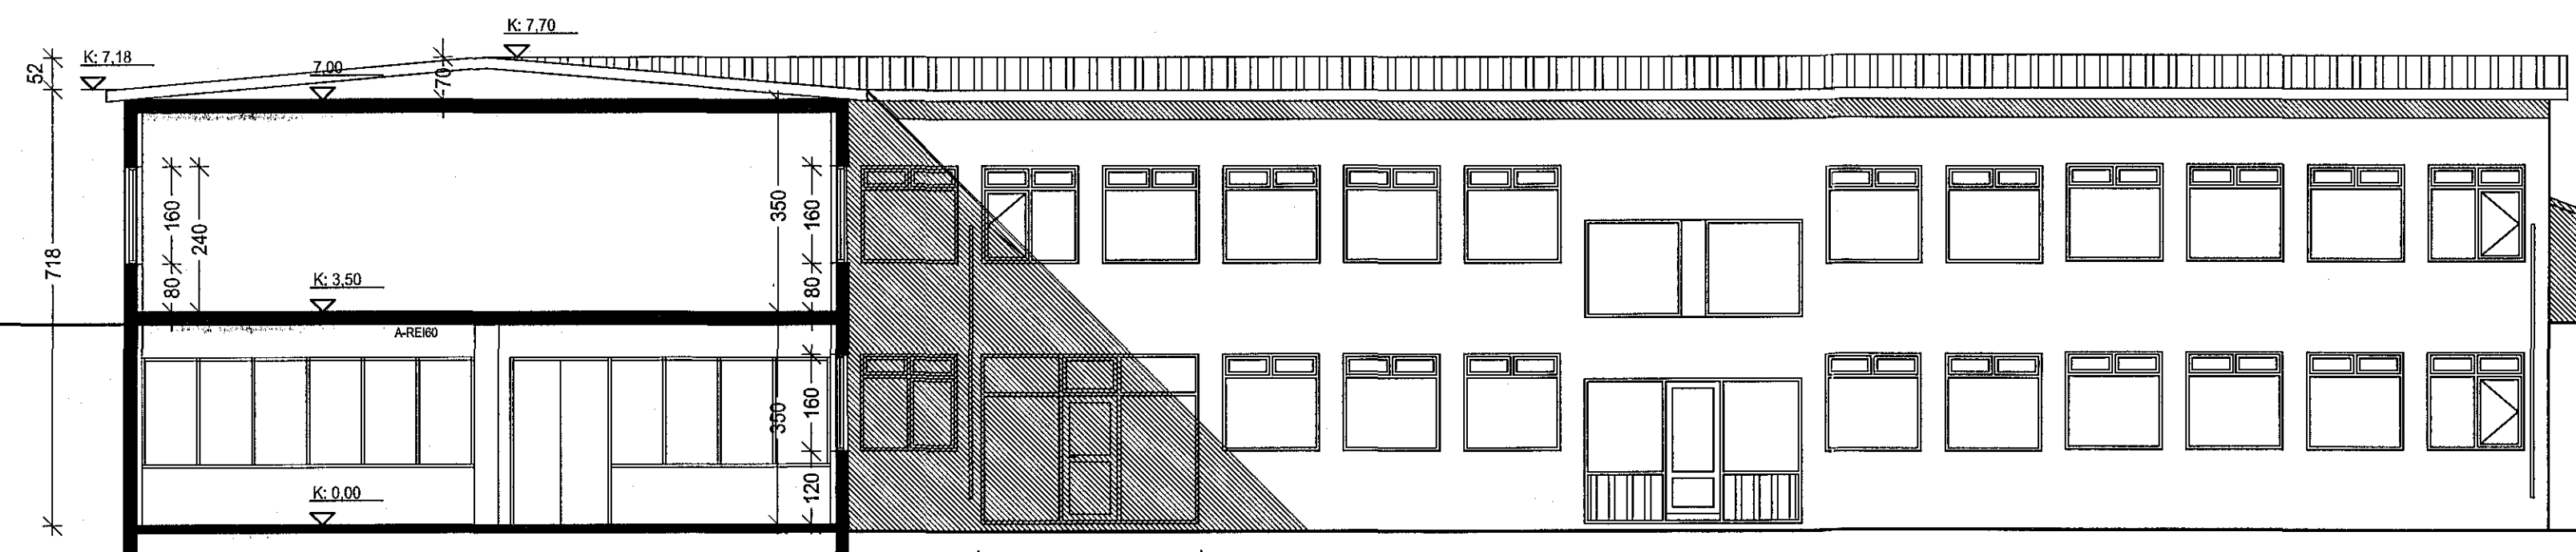

AUSTUR

Sneiðing B


Breyting



Dalshraun 11  
Hafnarfjörður  
Útlit/snið

Hannað / teiknað : ff Verknúmer : 97-  
Mælikvæði : 1/100, 1/500 Dagsetning : 26.08.2016

Teikn.nr. 103

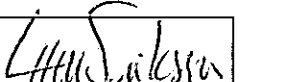Aðalhöfundur :  
Frithrik Fridriksson arkitekt Fél. Kt: 211258-4519 

Studio F - arkitektar   
Kelduhvammur 6, 220 Hafnarfjörður  
Kt: 430707-1670 S: 571 0202 / 864 9610 Net: studiof@istandia.is