
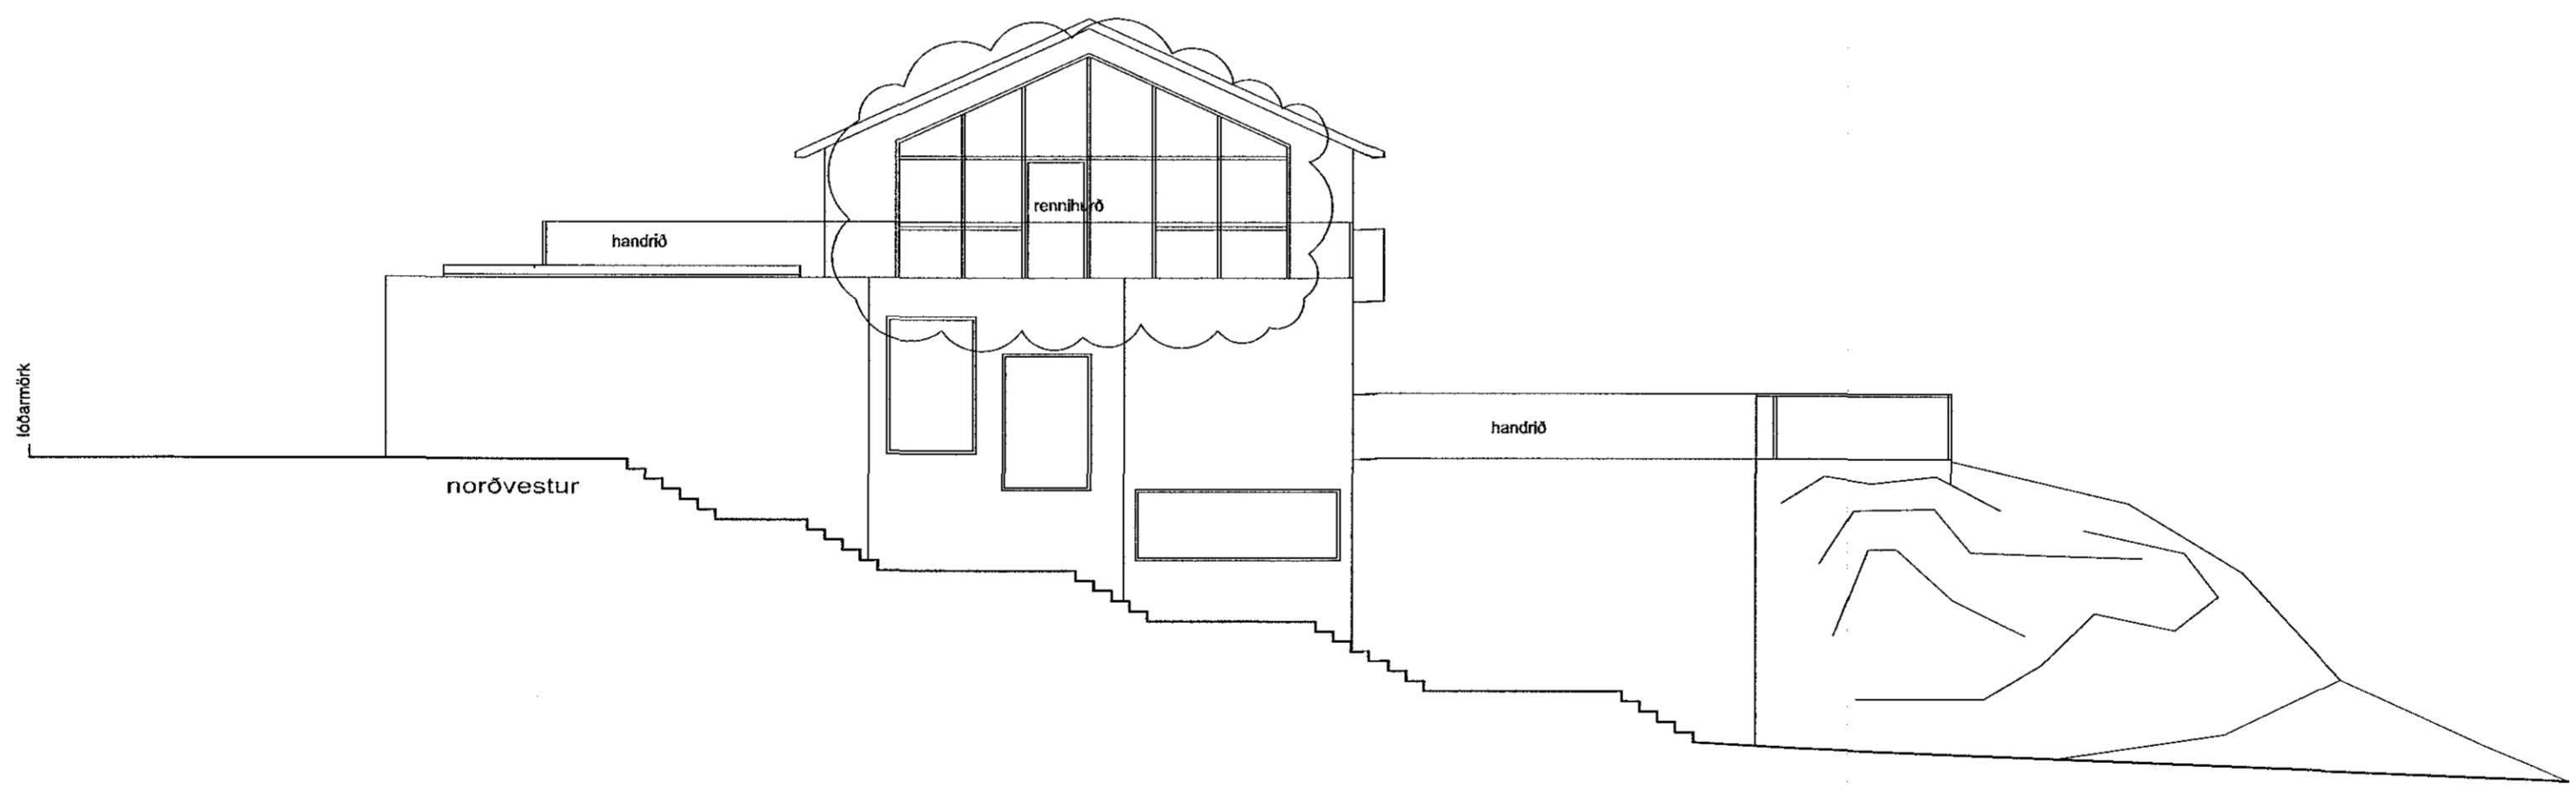


Samþykkt þann
 14 SEP 2016
 Byggingarfulltrúinn í Hafnarhlíð
 F.h. Sigurður Steinar Jónsson

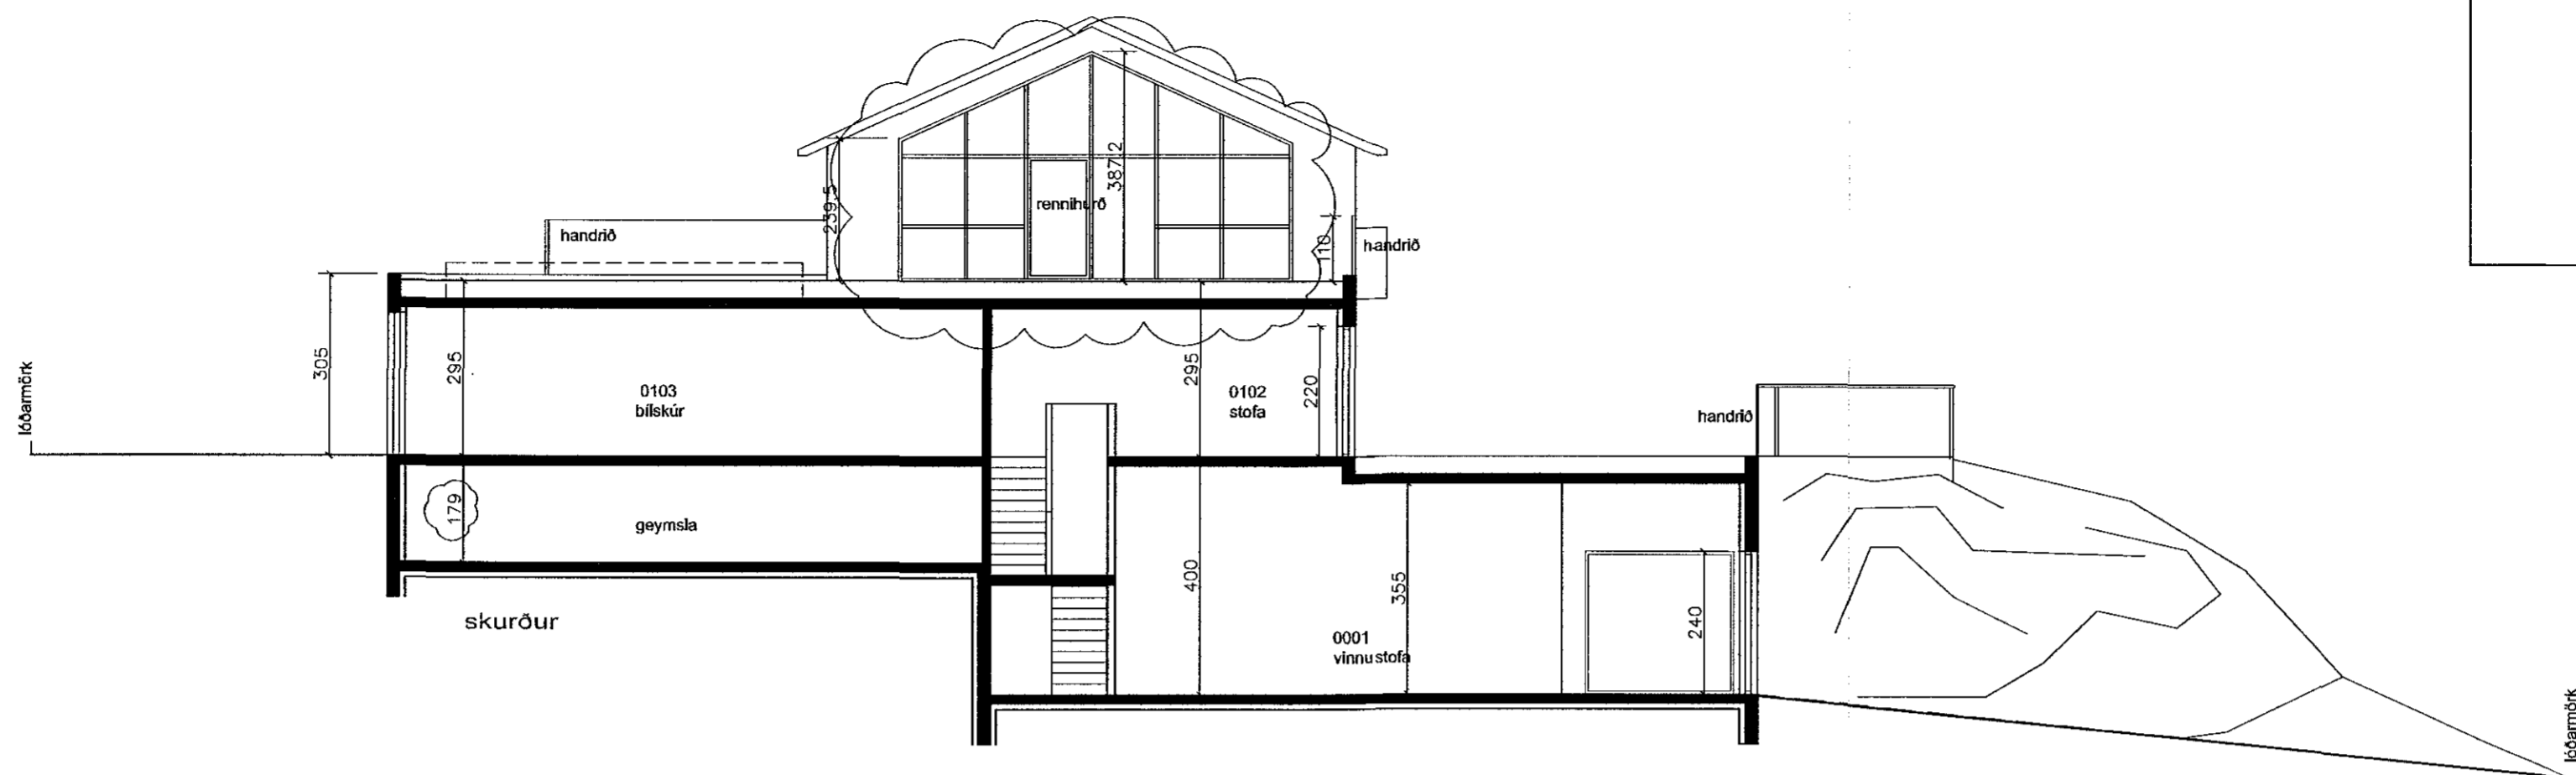

breyting 27.07.16, sólstofa á 1 hæð tekin úr
 bætt við gróðurhlá á þaki viðbyggingar
 máninum um -7m² og -13m³ frá áður samþykktum teikn
 hækkuð loft hæð á geymslu í kjallara frá 1.70 í 1.79

Hildur Bjarnadóttir, arkitekt
 20.03.62-6409
 Hoffelgur 20, sími 899 0415
 netfang: hildurb@mmedia.is

áfaskeið 16

áðaluppdráttur

02 dags. 25.09.15 mikv.100

[Handwritten signature]