
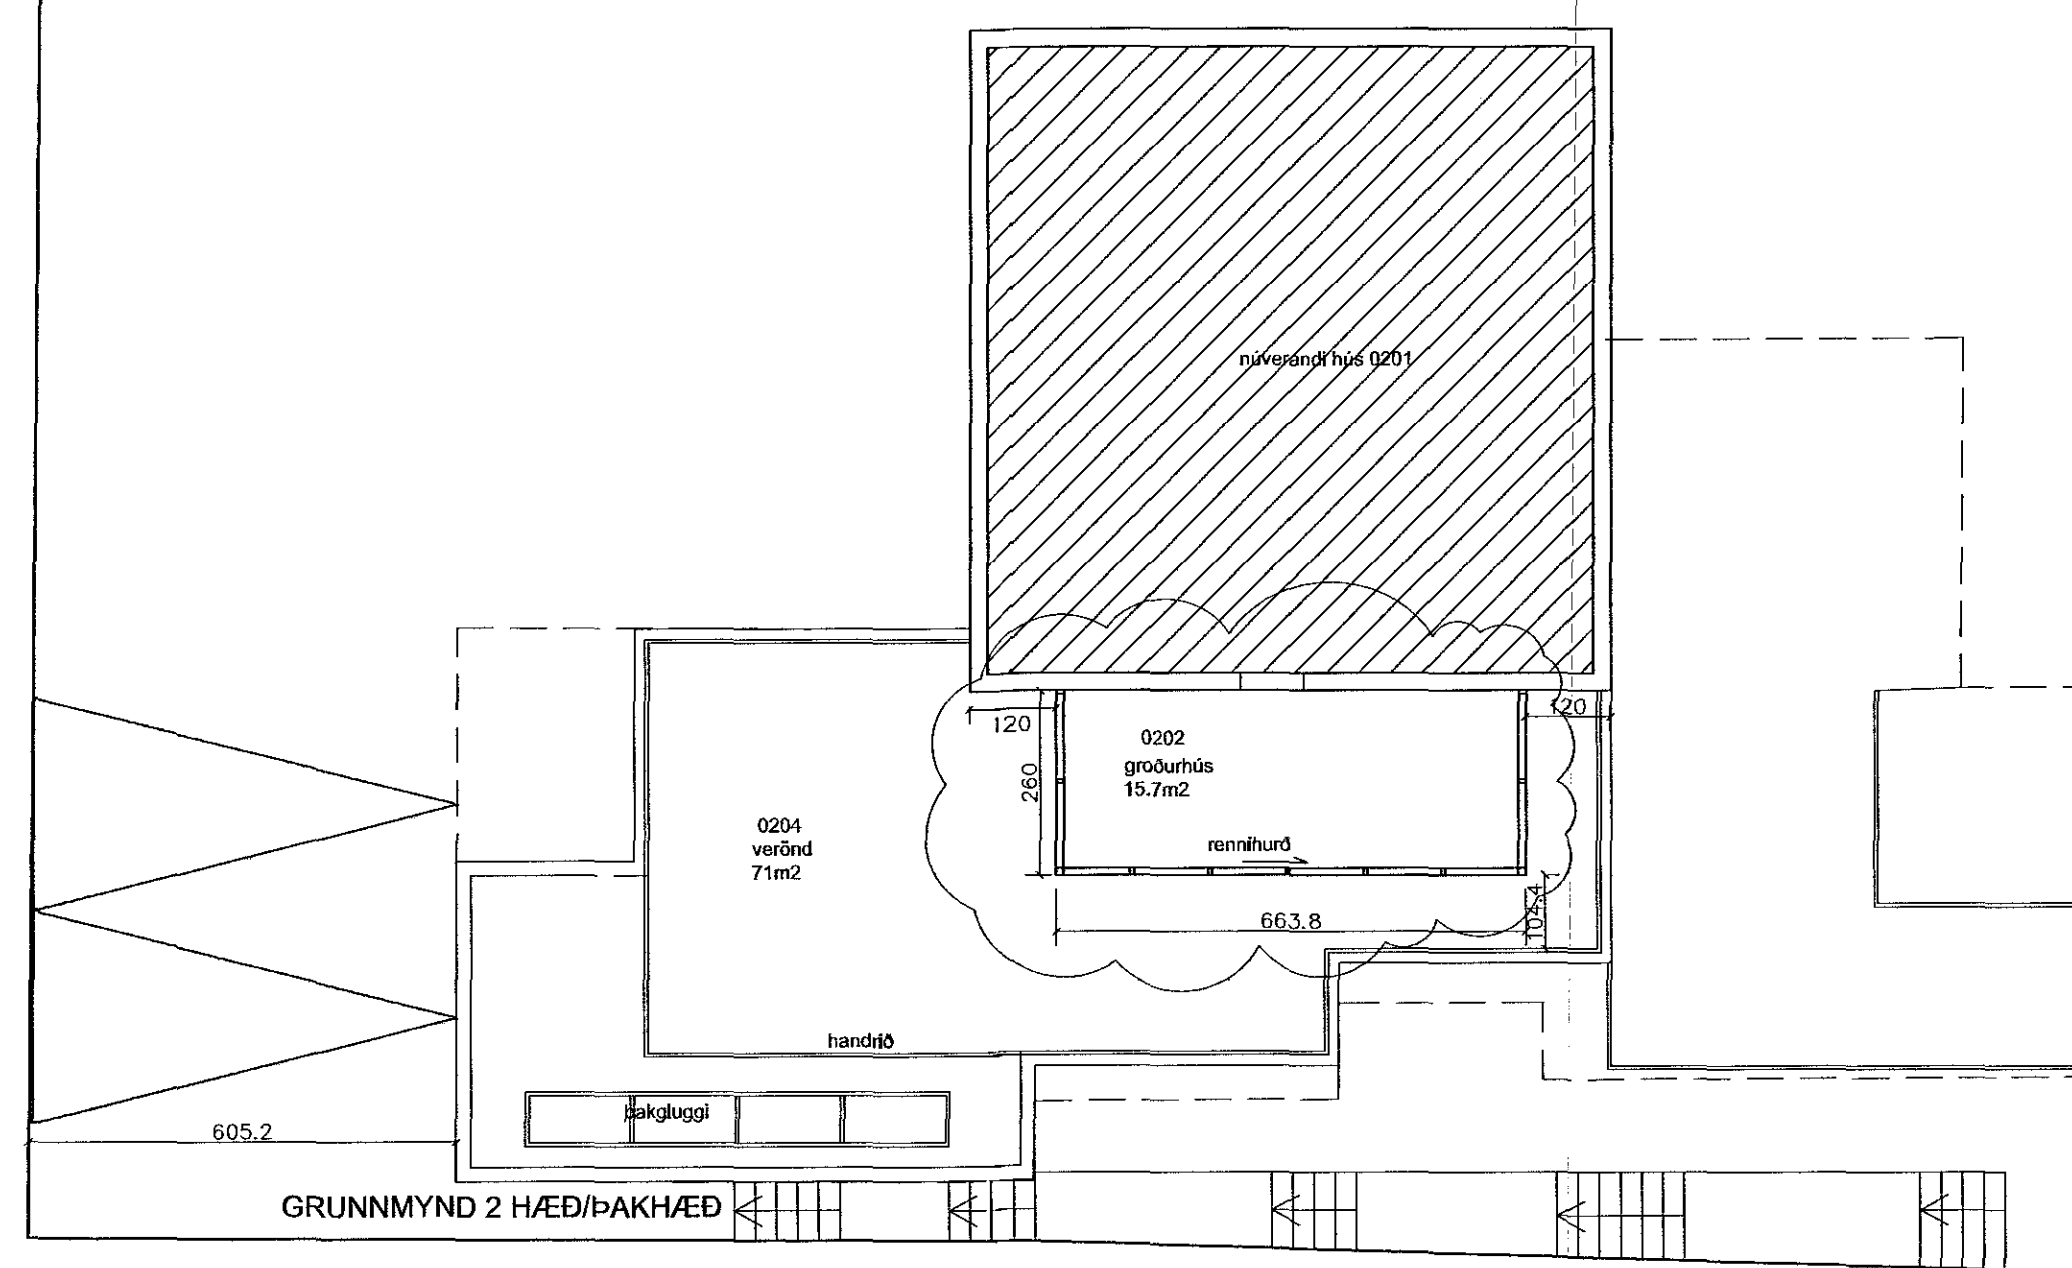


Samþykkt þann
 14 SEP 2016
 Byggingarfulltrúinn í Hafnarvísi
 F.h. Sigurður Steinar Jónsson

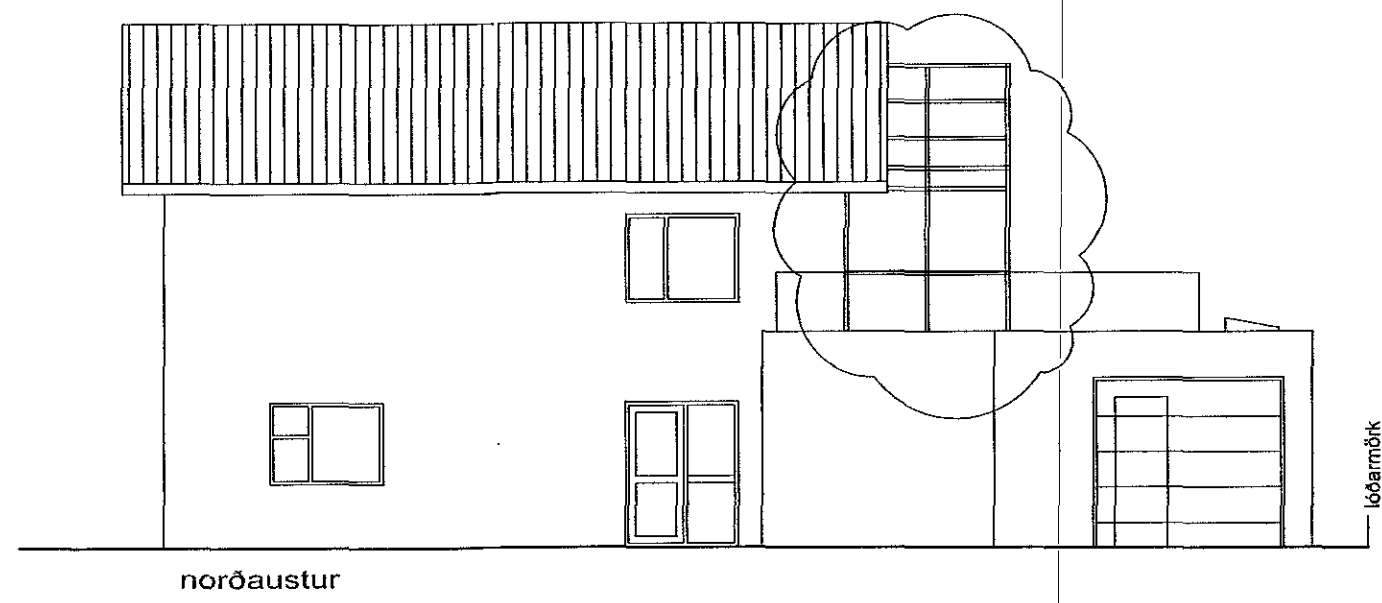

breyting 27.07.16, sókstofa á 1 hæð tekin út
 bætt við gróðurhús á þaki viðbyggingar
 minkun um 7m² og 13m³ frá áður samþykktum teikn
 hækkuð loft hæð á geymslu í kjallara frá 1.70 í 1.79

Hildur Bjarnadóttir, arkitekt
 20.03.62-6409
 Hofleigur 20, sími 899 0415
 netfang: hildur@mavedu.is

álfaskelö 16

aðaluppdráttur

03 dags. 25.09.15 mkv.100

Hildur Bjarnadóttir