

2016111606028

Samþykkt þann
24. ágú. 2016
Byggingafulltrúi *[Signature]*


Upprunalegir hönnuðir hússins eru Ólafur Mathiesen og Sigurður Halldórsson arkitekt, teikningar dags. 11.10.88.

A. 23.06.2016- bygging út fyrir b.reit merkt inn, fjöldi bílastæða, geymsla
BREYTINGAR

VERKHEIT
Lækjarberg 30, Hafnarfirði
Stækkun, breyting á innra skipulagi


VERK
Grunnmynd, Sneiðingar

MÁL:	1:100 / A1	DAGS:	01.08.2016
HAFNAÐ:	AA	TEIKNAD:	HS
YRIFARID:	ISC	VERKNÖMUR:	FL TEIKNINGANÖMUR 010
	755-01		04 1.1-02 A

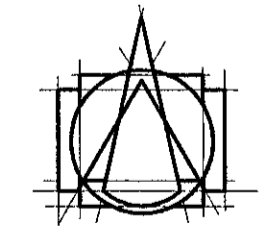


Tark
ARKITEKTAR
BRAUTARHOLI 6 - 105 REYKJAVÍK - ÍSLAND
Sími: 540 5700
teiknistofa@tark.is
www.tark.is


[Signature]
SÁMST. ÁSGEIR ÁSGEIRSSON ARKITEKTUR MAA FS
KÍ: 060161-5429

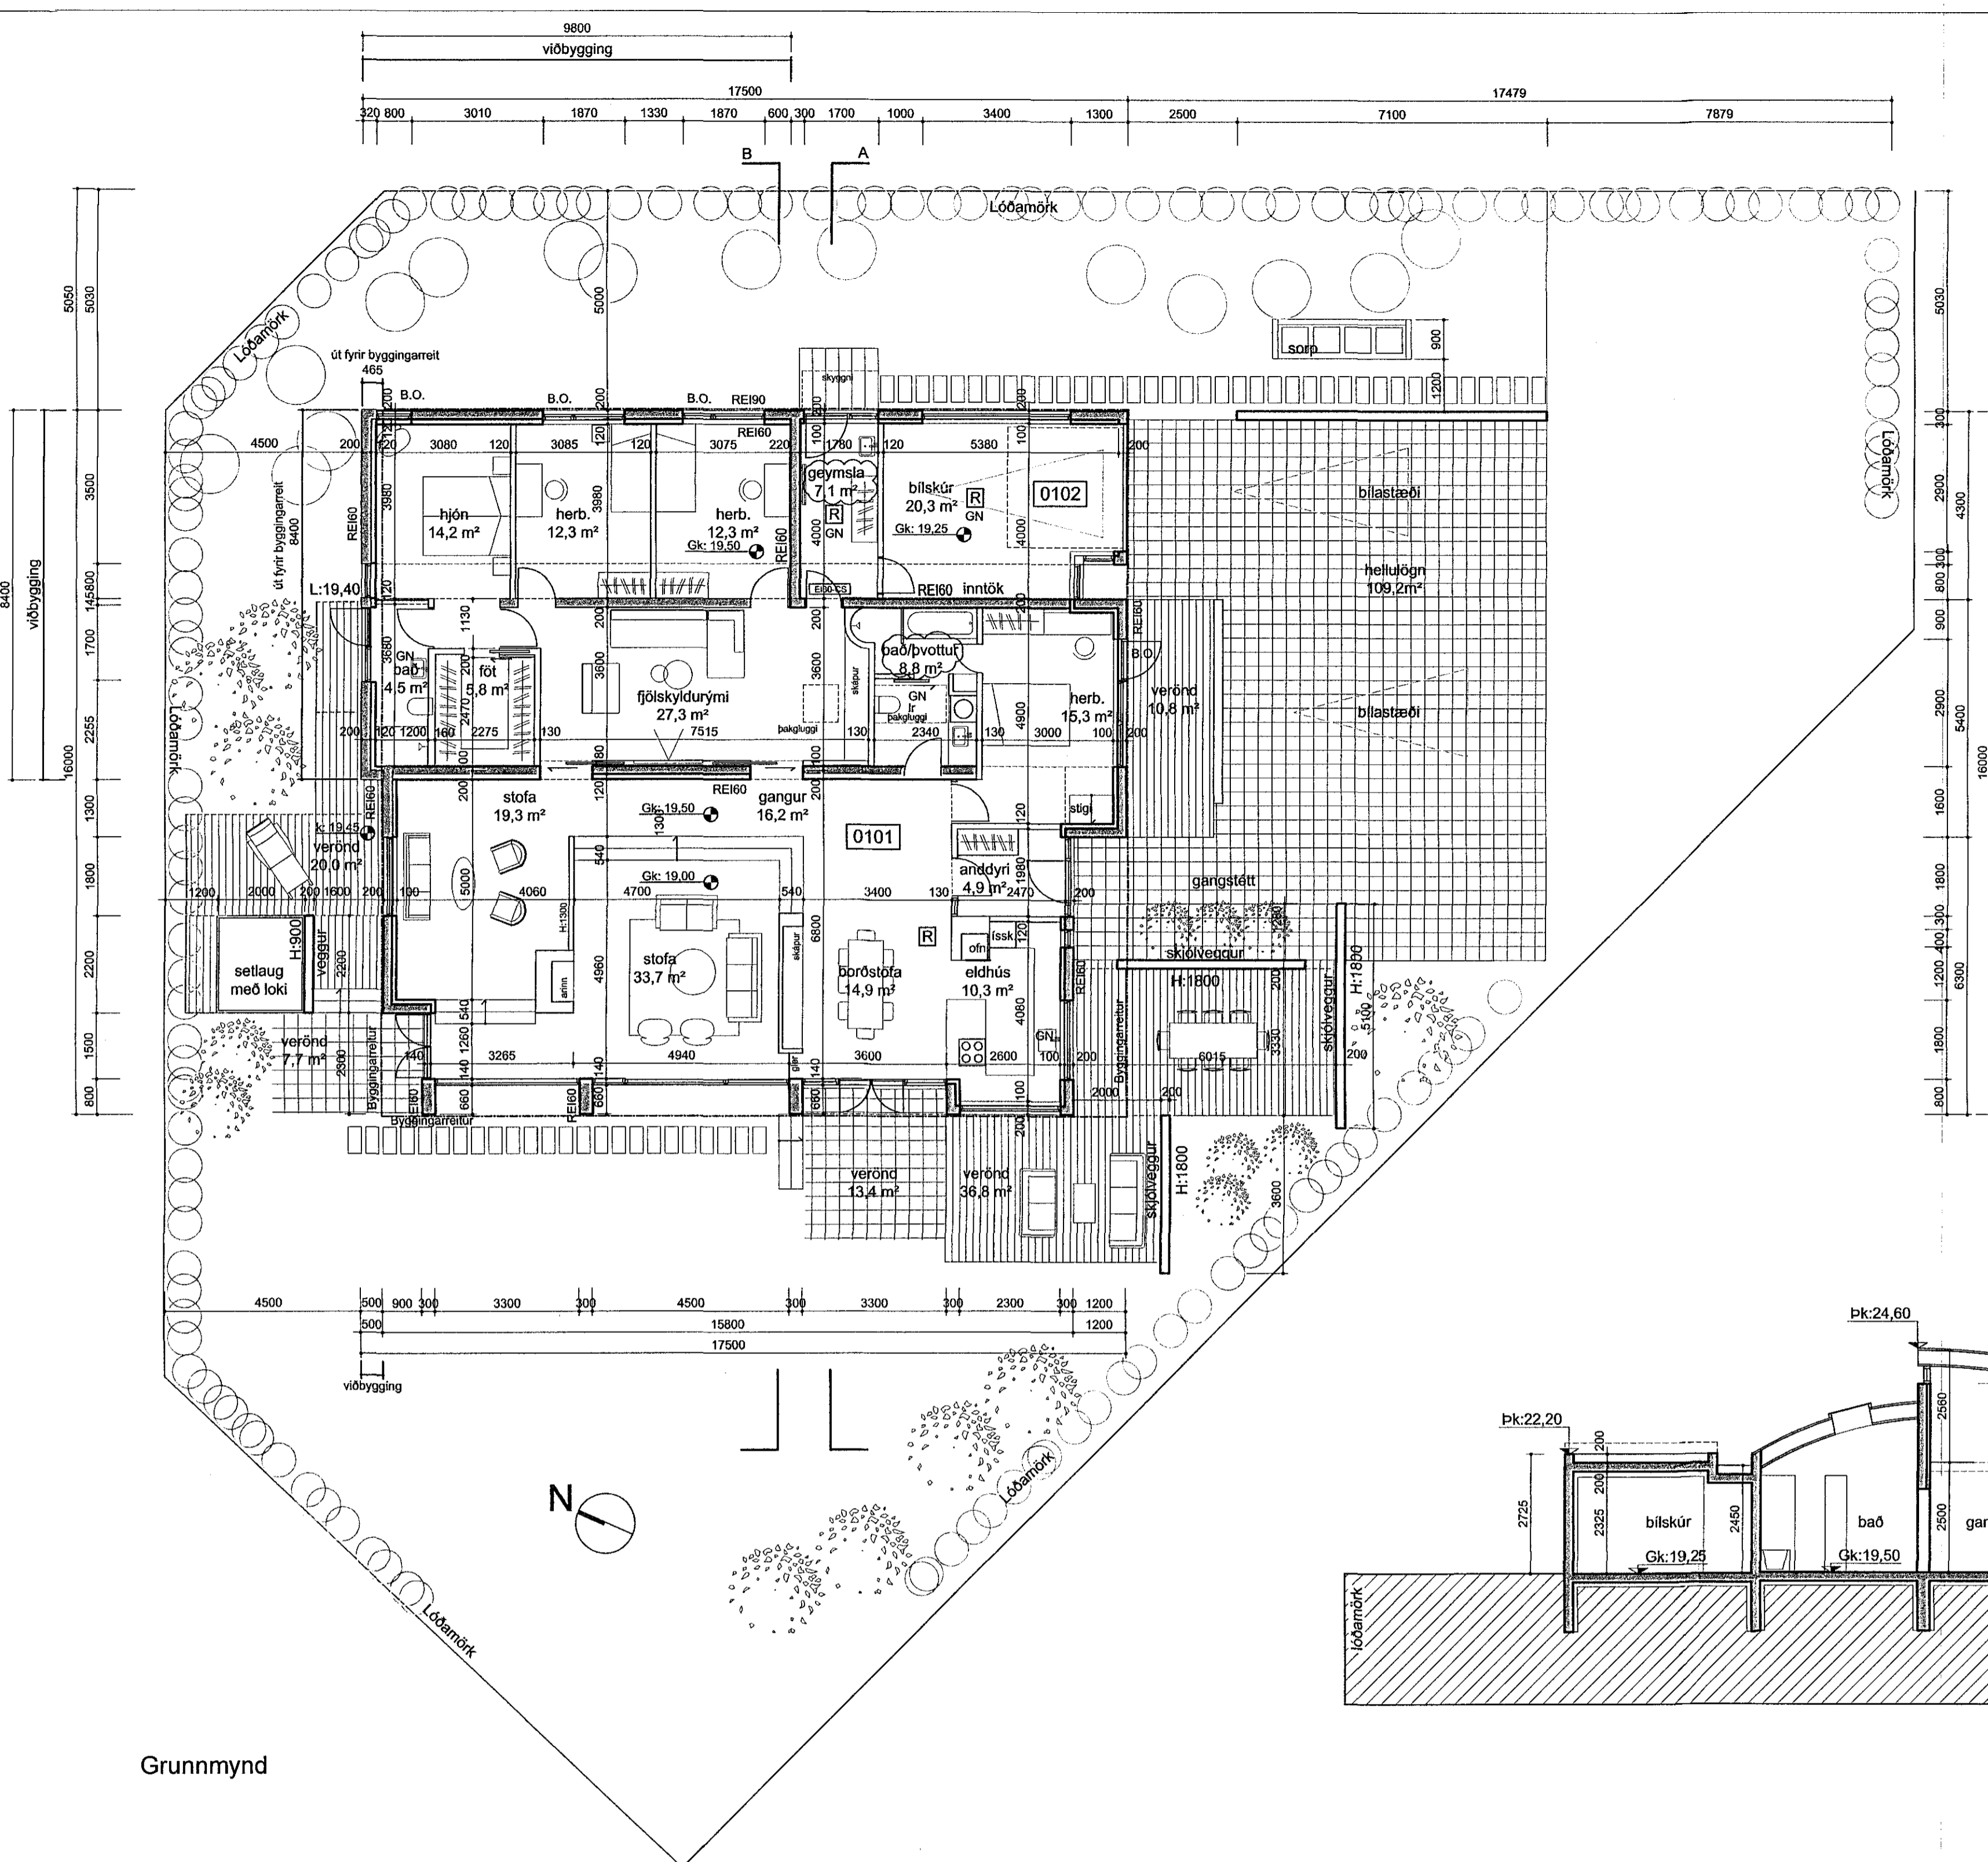

Grunnmynd

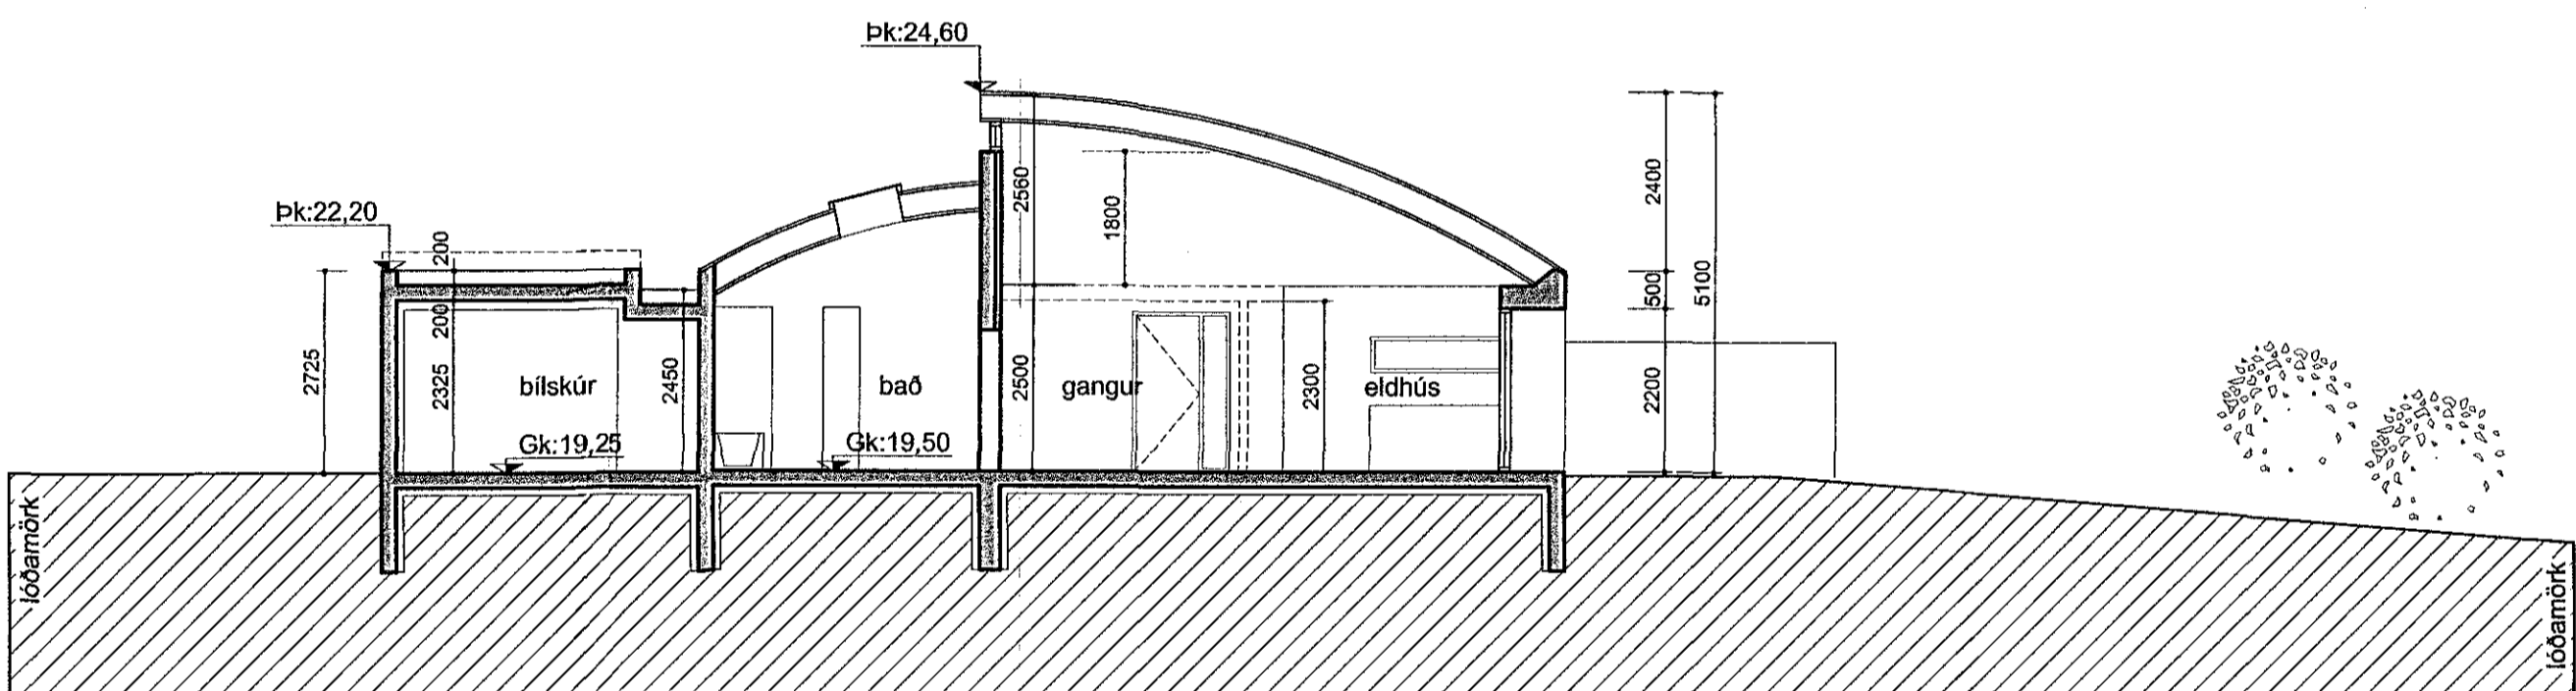

Sneiðing A

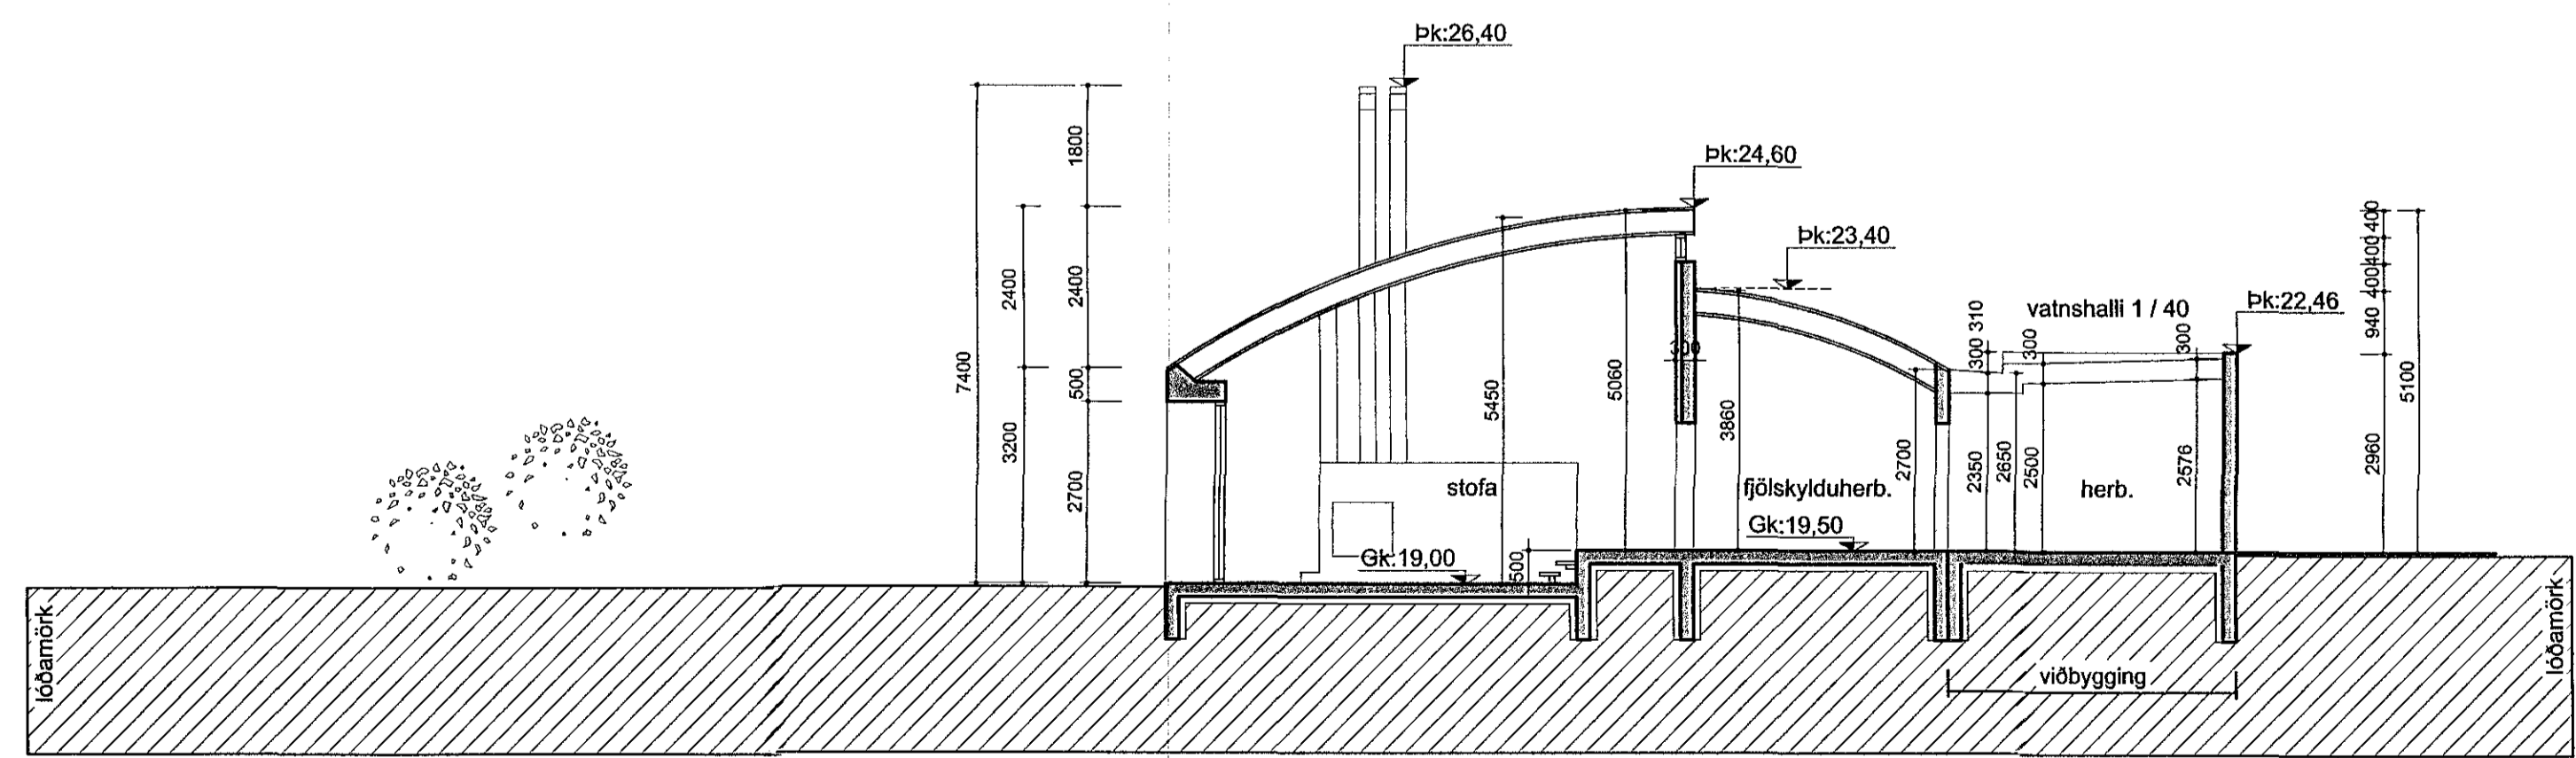

Sneiðing B

