


GRUNNMYND 1:100  
4. HÆÐ

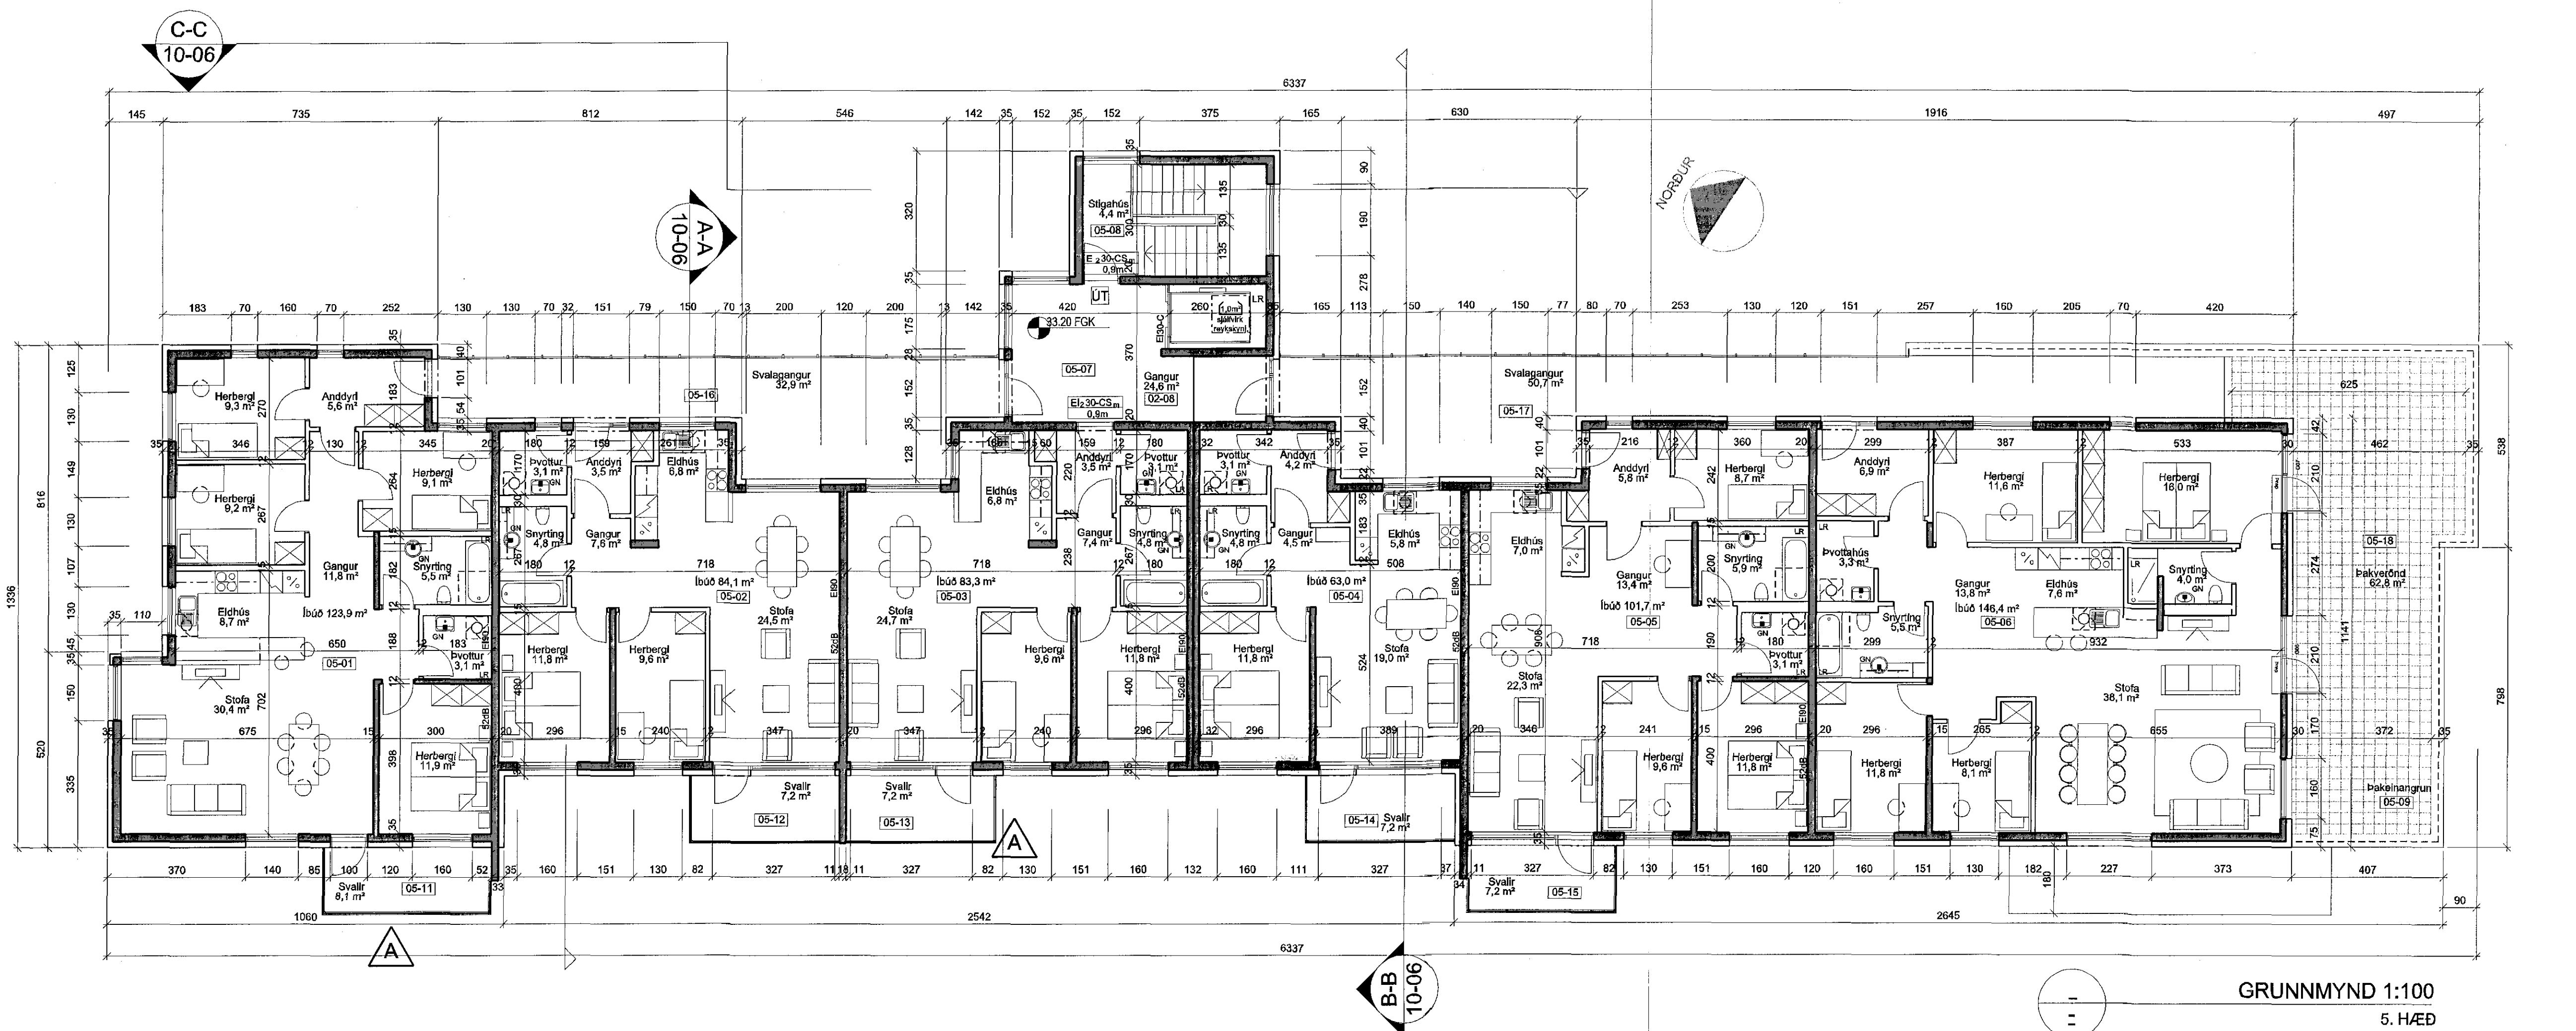

GRUNNMYND 1:100  
5. HÆÐ

A	LGS	SS	01.11.2016
Svalabúðin & Öllum svölum nema þaksvölum.			
STUFA	ITEXNAD	LYFFIRAND	DAÐS
BREYTINGAR			
8.11.2016 <i>[Signature]</i>			
ASK ARKITEKTAR EHF. GERÐOÐU 9 101 REYKJAVÍK Sími 593 0000 FAK 515 0019 www.ask.is			
ARITUN AÐALMÖNNUNAR <i>[Signature]</i> ASK ARKITEKTAR			
VERKEFNI SKIPALÖN 7 HAFNARFIRÐI			
TEGUND TEGNINGAR AÐALTEKNING GRUNNMYND 4. OG 5. HÆÐ			
STUFA	ALMENNAR MÖNUR TEGNINGAR	STUFA	A
0779	10-05	1:100	16.10.2012