




ÚTLIT 1:100
Suð-vesturhlíð



ÚTLIT 1:100
Norð-vesturhlíð

B	LGS	SS	01.11.2016
Sveitakenn & öllum svörum nema þaksvörum, skýgönging & jarðnað.			
A	UEF	SS	27.08.2013
Klaðningarkenn breytt.			
ÚTGAFA	TEKNAÐ	ÚTFRÁVAÐ	LAGAÐ
BREYTINGAR			

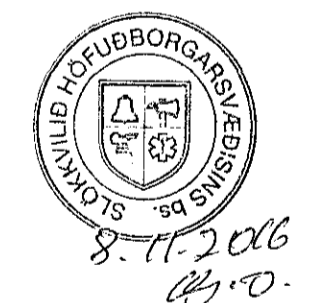

ASK ARKITEKTAR EHF.
GERÐISÓÐI 9 801 REYKJAVÍK
SMÍ. 515 0300 FAX. 515 0319
www.ask.is

ARTUR ARNARSON
[Signature] ARKITEKTAR
ASK ARKITEKTAR

VERKFERNI	SKIPALÓN 7 HAFNARFIRDI	SKALA	1:100
TEKNAÐ	ADALTEIKNING	ÁRÞRÁVAÐ	SS
ÚTFRÁVAÐ	ÚTLIT NORÐ-VESTURHLÍÐ	TEKNAÐ	UEF
LAGAÐ	ÚTLIT SUÐ-VESTURHLÍÐ	VERIÐ	SS
ÚTGAFA		LAGAÐ	16.10.2012
ÚTGAFA		ÚTGAFA	B

