


ÚTLIT 1:100
Norð-austurhlid

ÚTLIT 1:100
Suð-austurhlid

B	LOG	SS	01.11.2016
Svavaldurinn & öðrum svölum nema þaksvolum, skýpöðing & jarðhúð.			
A	UEF	SS	20.03.2013
Húð með inn.			
ÚTGAFA	ÚTVEIÐING	ÚTVEIÐING	ÚTGAFA
BREYTINGAR			

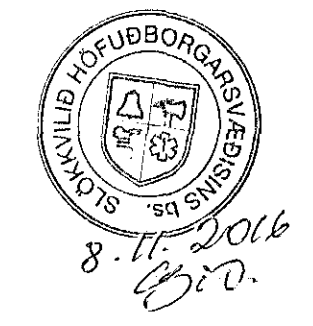

ASK ARKITEKTAR EHF
GERÐSÓTU 9 101 REYKJAVÍK
SÍMI 515 0300 FAK 515 0319
WWW.ASK.IS

ARTUR ADALHÖNNUGAR
ASK ARKITEKTAR

VERKEFNI	SKIPALÓN 7 HAFNARFIRÐI	SKALA	1:100
TEIÐINGAR	ADALTEIKNING	MAKING	SS
ÚTLIT NORÐ-AUSTURHLID		TEIÐING	UEF
ÚTLIT SUÐ-AUSTURHLID		YFIR	SS
		DAÐI	16.10.2012
VERK. NÚM.	0779	ALGEMN. NÚMÉR TEIÐINGAR	10-08
		ÚTGAFA	B

