Skráningartafla:	Hvaleyrarbraut 29	Hafnarfirði	Skrásetjari: Jón Guðmundsson arkitekt.														
Landnúmer:	174223		Kennitala: 310551-3259														
Matshlutanúmer:	01		Útgáfa: 4.útg.		Dags.: 10.-8.-2014.												
Uppskipting og týning			Eftirrit														
D0 Listi	D1 Fjöld hæða+kjs	D2 Notkun texti	D3 Notkun fjöldun	D4 Sögulegt texti	D5 Svölaflötur m²	D5M Svalalyft m²	D6 Skyggni m²	D7 Op m²	D8 Svölaflötur ok.+1,5	D9 Svölaflötur ok.+1,5	D10a Svalahæð min	D10b Svalahæð max	D11 Brúttó rúmmál m³	D12 Veitirými m³	D16 Brl. flatarmál m²	Reiknuð stöplarétthæð	D17 Skyggt rúmmál m³
		Matshluti			1.265,6	0,0	0,0	0,0	1.265,6	0,0			6.158,1	1.161,2	1.260,0		5.523,100
		Bots											127,1				
	01	1. hæð			635,6	0,0	0,0	0,0	635,6	0,0			2.766,8	584,8	630,0		
A	0101	Léttur-iðnaður.	N	0101	105,0				105,0		4,40	4,40	462,0	93,5	105,0	4,40	411,400
A	0102	Geymsl.- Lagerr.	N	0102	105,0				105,0		4,40	4,40	462,0	98,4	105,0	4,40	432,960
A	0103	Geymsl.- Lagerr.	N	0103	105,0				105,0		4,40	4,40	462,0	98,4	105,0	4,40	432,960
A	0104	Léttur-iðnaður.	N	0104	105,0				105,0		4,40	4,40	462,0	93,5	105,0	4,40	411,400
A	0105	Geymsl.- Lagerr.	N	0105	105,0				105,0		4,40	4,40	462,0	98,4	105,0	4,40	432,960
A	0106	Geymsl.- Lagerr.	N	0106	105,0				105,0		4,40	4,40	462,0	98,4	105,0	4,40	432,960
A	0107	Inntakskefli.	Y	X	5,6				5,6		2,60	2,60	14,8	4,2			
	02	2. hæð			630,0	0,0	0,0	0,0	630,0	0,0			3.244,2	576,4	630,0		
A	0201	Léttur-iðnaður.	N	0201	105,0				105,0		4,20	6,10	540,7	93,4	105,0	5,15	481,010
A	0202	Léttur-iðnaður.	N	0202	105,0				105,0		4,20	6,10	540,7	97,4	105,0	5,15	501,610
A	0203	Léttur-iðnaður.	N	0203	105,0				105,0		4,20	6,10	540,7	97,4	105,0	5,15	501,610
A	0204	Léttur-iðnaður.	N	0204	105,0				105,0		4,20	6,10	540,7	97,4	105,0	5,15	501,610
A	0205	Léttur-iðnaður.	N	0205	105,0				105,0		4,20	6,10	540,7	97,4	105,0	5,15	501,610
A	0206	Léttur-iðnaður.	N	0206	105,0				105,0		4,20	6,10	540,7	93,4	105,0	5,15	481,010
Athugasemdir																	
Samelgnir sumra																	
Eignarhald																	

Eignar-hald	Notkun texti	Brl.flatarmál m²	Skiptanlegt rými: Séreign m²	Séreign og sameign m²
	0101 Léttur-iðnaður.	105,0	411,400	411,400
	0102 Geymsl.- Lagerr.	105,0	432,960	432,960
	0103 Geymsl.- Lagerr.	105,0	432,960	432,960
	0104 Léttur-iðnaður.	105,0	411,400	411,400
	0105 Geymsl.- Lagerr.	105,0	432,960	432,960
	0106 Geymsl.- Lagerr.	105,0	432,960	432,960
	0201 Léttur-iðnaður.	105,0	481,010	481,010
	0202 Léttur-iðnaður.	105,0	501,610	501,610
	0203 Léttur-iðnaður.	105,0	501,610	501,610
	0204 Léttur-iðnaður.	105,0	501,610	501,610
	0205 Léttur-iðnaður.	105,0	501,610	501,610
	0206 Léttur-iðnaður.	105,0	481,010	481,010
	Alls	1.260,0	5.523,100	5.523,100

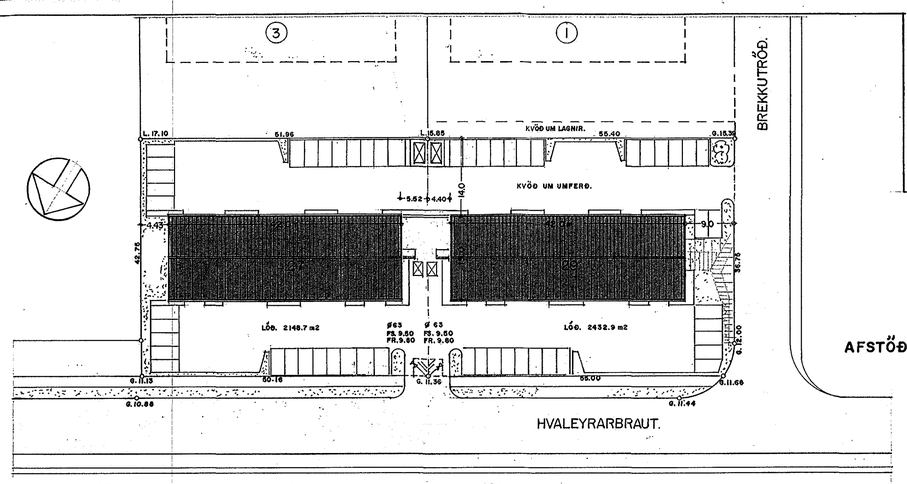

Samþykkt þann
30. nóv. 2016
Byggingafulltrúinn í Hafnarfirði

BLAÐ

AFSTÖÐUMYND. 1:500

Úr Gildi

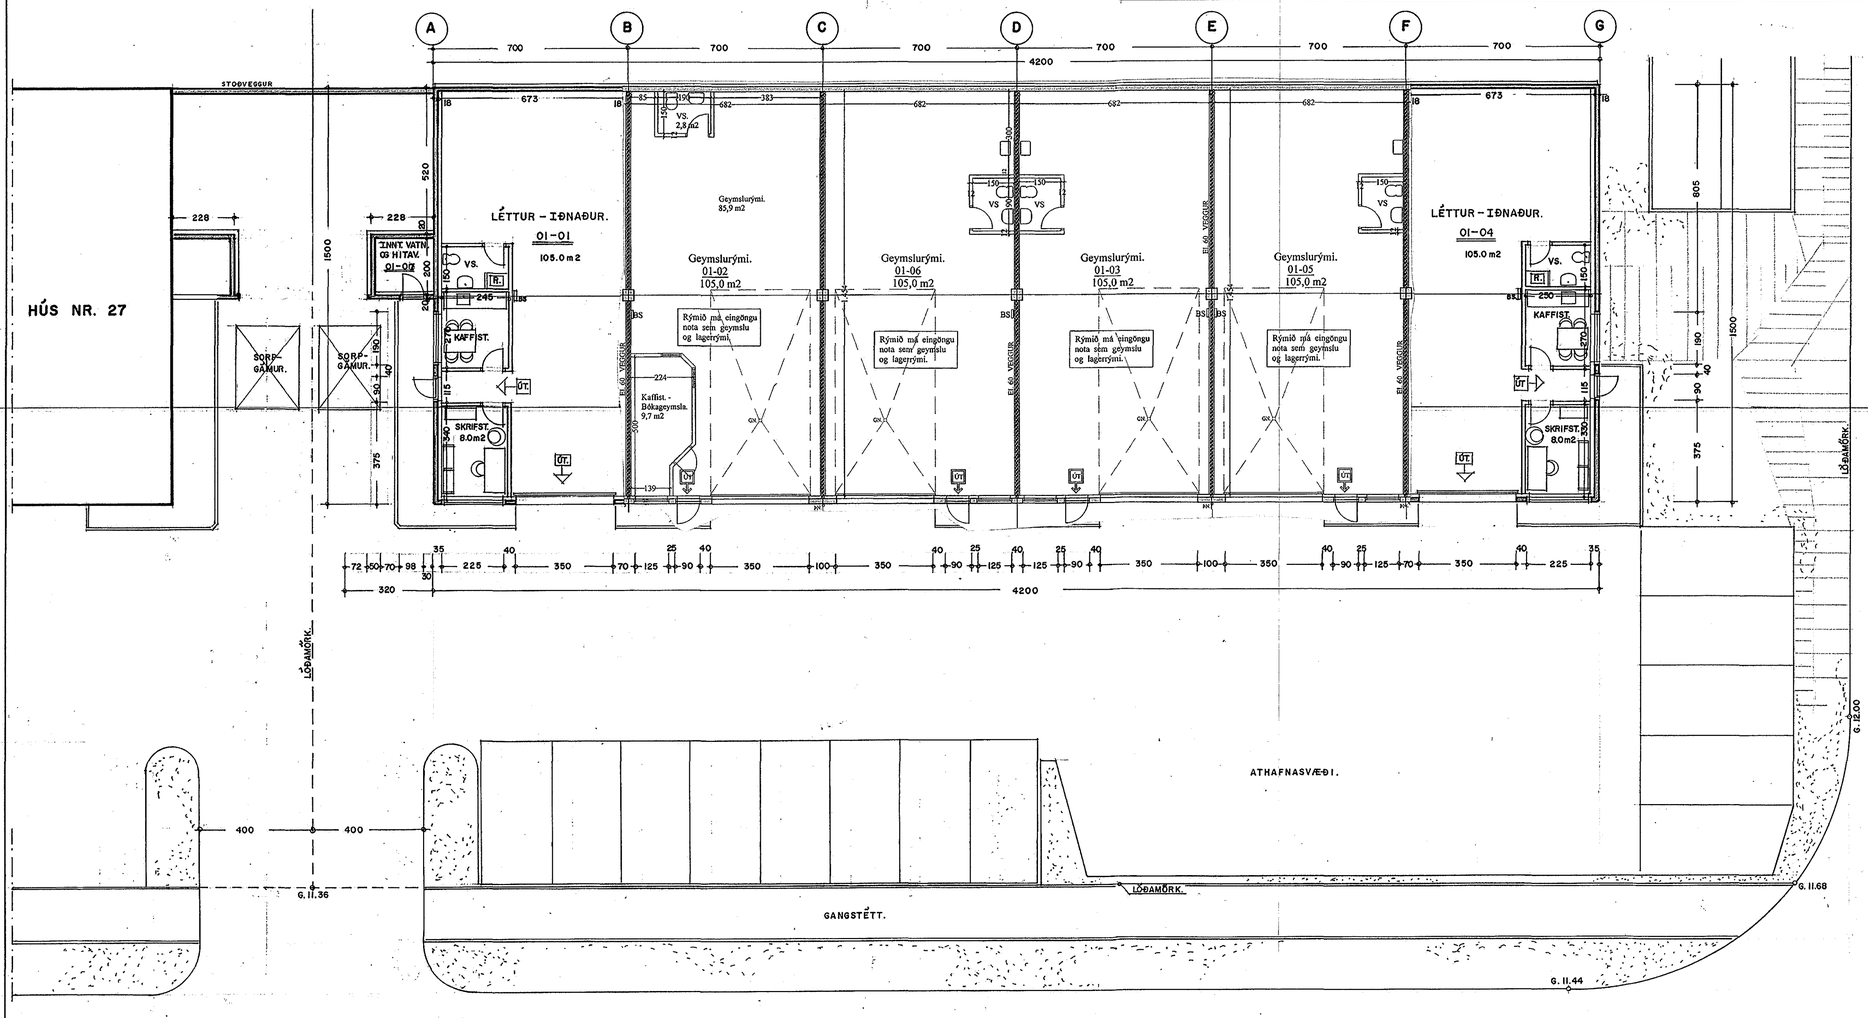

GRUNNMYND 1. HÆÐ 1:100

Breytt. 19. - 11. - 2016
Breytt er innra skipulagi í rými 01-02 fært til vs. og bætt inn Bókageymslu.

Breytt. 10. - 8. - 2014
Breytt er rými sem áður var merkt 01-02 í tvær einingar, í miðju og verða þær nú með eininganúmerin 01-02 og 01-06
Starfseminni breytt í geymslu og lagerrými.
Breytt skráningartöflu.

Breytt. 30. - 6. - 2010
Breytt er rými sem áður var merkt 01-03 í tvær einingar, í miðju og verða þær nú með eininganúmerin 01-03 og 01-05
Starfseminni breytt í geymslu og lagerrými.
Breytt skráningartöflu.

BREYTT BÍLASTÆÐUM OG SKRÁNINGATÖFLU. 3.-2.-2002

BREYTT INNRA SKIPULAGI. 22.-6.-2001

BREYTT STOÐVEGG MILLI HÚSANNA. 8.-8.-2000

BREYTT LÓÐAMÖRKUM. 30.-3.-2000

HVALEYRARBRAUT 29 HAFNARFIRÐI.

VERK. NR. 207 TEIKN. NR. 02 DAGS. 9.-4.-1999 MÁL. 1:100 BREYTT.

JÓN GUÐMUNDSSON ARKITEKT KT. 310551-3259
VINNUSTOFA. SKÚLAGÖTU 63 REYKJAVÍK. SÍMI. 552 5055