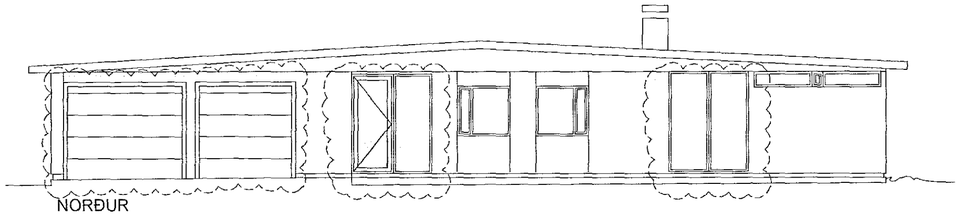

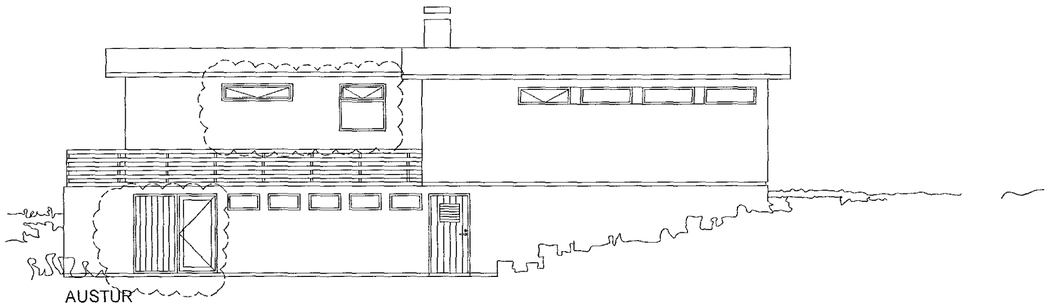

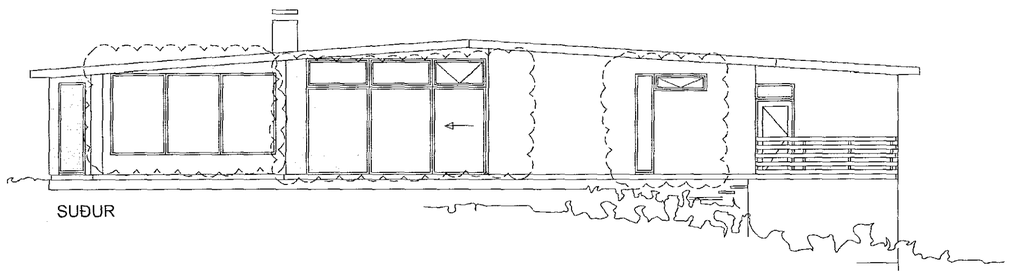

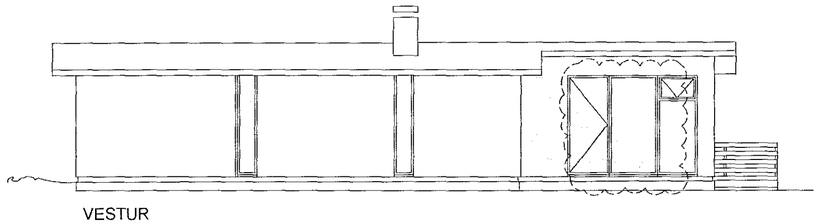

BYGGINGARLÝSING.

HÚSIÐ ER UPPHAFLEGA TEIKNAÐ AF A.H. HERTERVIG. Í JÚLÍ 1971.

BREYTING ER GERÐ Á ÚTLITI HÚSSINS, NÝIR GLUGGAR OG HURÐIR KOMA Í HÚSIÐ.
ÖÐRUM INNGANGI HÚSSINS ER LOKAÐ, Í STAÐ HURÐAR KEMUR GLUGGI.
SKORSTEINN Á BÍLAGEYMSLU ER FJARLÆGÐUR.
HURÐ VIÐ ÞVOTTAHÚS ER LOKAÐ.
BÍLAGEYMSLUHURÐIR BREYTAST.

MERKTAR BREYTINGAR.

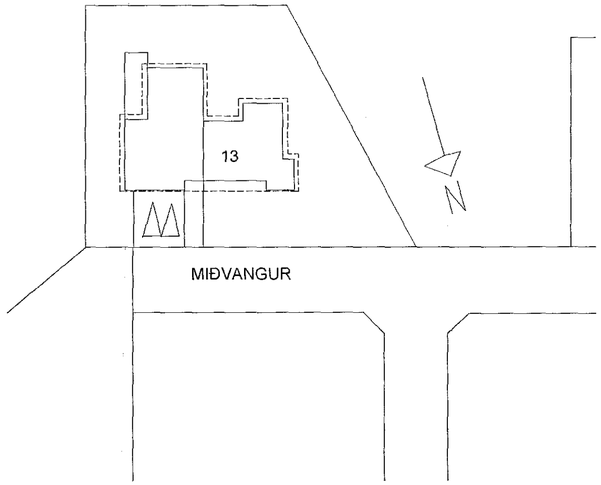

Samþykkt þann
30. nóv. 2016
Byggingafulltrúinn í Hafnarfirði

ÚTGÁFUFERILL

NÚMER:	DAGS.	SKÝRINGAR:	UNNIÐ:
DAGS.		SAMRÆM.HÖNNUÐUR	

Verkfræðistofa Hauks Ásgeirssonar

BRAUTARHOLTI 10-14
105 REYKJAVÍK
SÍMI: 534 8815 / 897 8132
NETFANG: haukur@vha.is
kt: 560600-3050
HEIMASÍÐA: www.vha.is

HEITI VERKS:

MIÐVANGUR 13 HAFNARFIRÐI

HEITI TEIKNINGAR:

BREYTING Á ÚTLITI ENDURNÝJUN OG BREYTING Á HURÐUM OG GLUGGUM

MKV: 1:100 1:500	DAGS. 29.11'16	VERK NR 2016	
TEIKNAÐ. JSS	YFIRFARIÐ H.Á.	SAMÞYKKT H.Á.	TEIKN.NÚMER 1
DAGS.undirskr. 15.11'16	NAFN HÖNNUÐAR Haukur Ásgeirsson kt: 301255-4629		
UNDIRSKR.HÖNNUÐAR			ÚTGÁFA A