




Samþykkt þann  
 21. des. 2016  
 Byggingafulltrúinn í *[Handwritten Signature]*

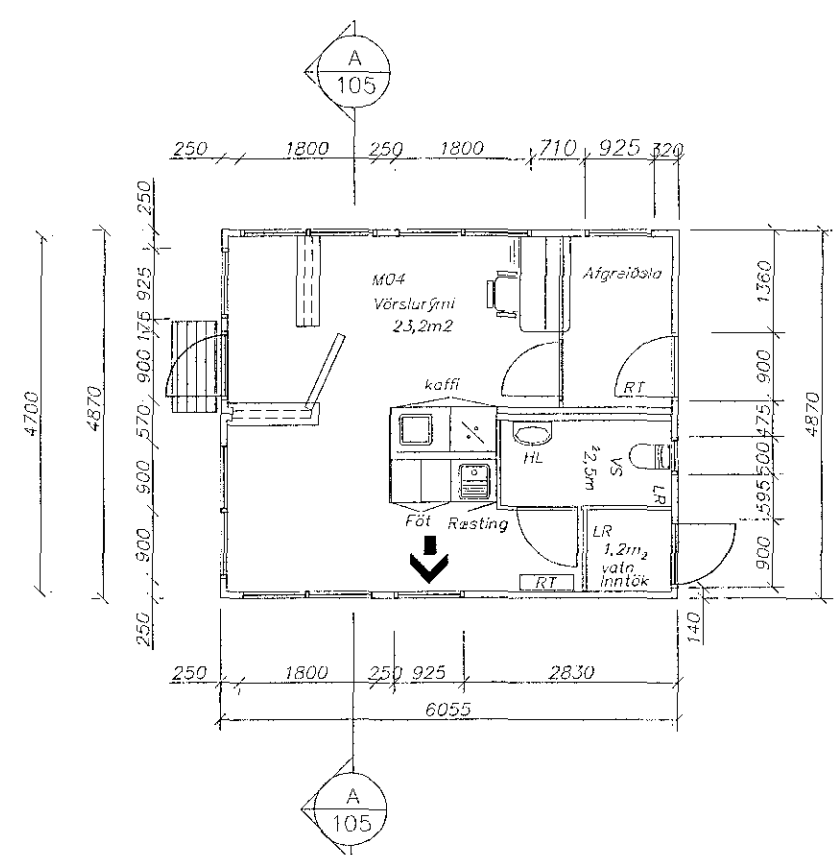


Grunnmynd

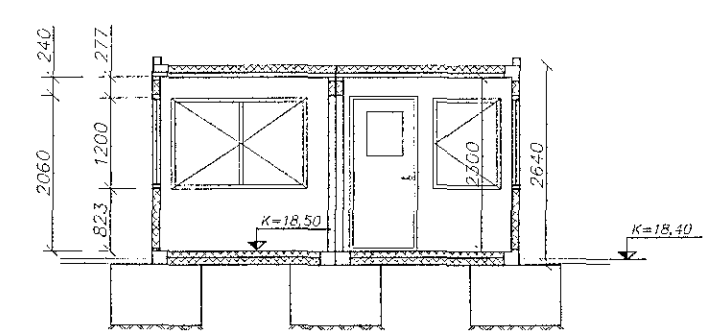


Snið A-A

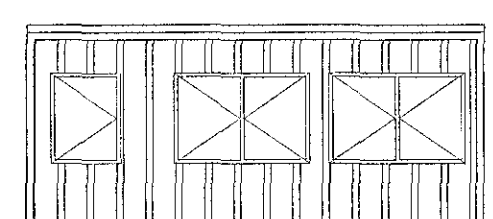


Norður

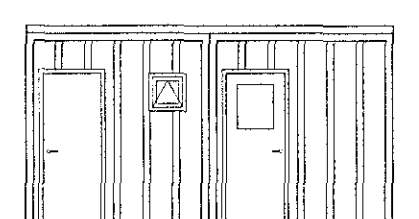

Austur

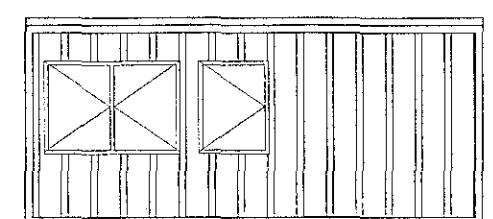

Suður

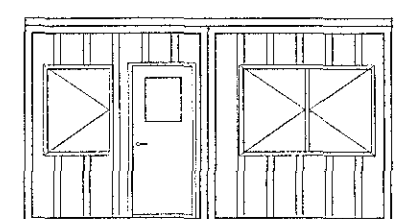

Vestur

Byggingarlýsing og brunavarnir

Notkunarlýsing:

Í þjónustuhúsi er skrifstofa og móttaka fyrir gámaplan. Starfsmannaástoða fyrir 2 starfsmenn ásamt hreinlætisaðstöðu og stjórnúnaði fyrir móttöku, vögir, aðgangshlið o.fl.

Byggingarlýsing:

Burðarvirki hússins er stáldrammar sem fest er niður á járnþenta platta 1200x1200x800 á þjappaðri fyllingu. Húsnæðið uppfyllir burðar- og eldvarnarkröfu REI30

Í veggjum og þaki eru 50mm polyurethan samlokueiningar stálklæddar að innan og utan. Gólflið er einangrað með 100mm steinull og klett með 18mm vatnsheldum spónaplötum. Innveggir eru 50mm polyurethan samlokueiningar stálklæddar beggja vegna.

Brunavarnir:

Í húsinu eru a.m.k. tvær flóttaleiðir, ein um hurð og önnur um opnanlegt fag. Handslökkvitæki og reykskynjari eru staðsett í húsinu.

Skráningartafli: Berghella 1				Skrásetjari: Þórólfur Óskarsson														
Landnúmer: 179987				Kennitala: 270755-2839														
Matslutlanúmer: 04				Útgáfa: 4.01t Dags.: 30.6.2006														
Uppskipting og lýsing				Stærðir														
D0 Lokun	D1 Rými hæð-röð	D2 Nokun textil	D3 Höfuð-flokkun	D4 Eignar-hald	D5 Botnflatur m²	D5M Miðflatur m²	D6 Sigur m²	D7 Op m²	D8 Brúttóflatur m²	D6 Brúttóflatur sh < 1,8	D10a Salarhæð mín	D10b Salarhæð max	D11 Brúttó rúmmál m³	D12 Nettóflatur m²	D16 Birt flatharmál m²	Réttmála skiptarúmmál m³	D17 Skiptarúmmál m³	
						29,5	0,0	0,0	0,0	29,5	0,0			83,8	27,7	29,5	73,128	
														5,9				
						29,5	0,0	0,0	0,0	29,5	0,0			77,9	27,7	29,5		
A	0101	1. hæð varðskýli	N	0101	29,5					29,5		2,64	2,64	77,9	27,7	29,5	2,64	73,128
Athugasemdir																		

A	Reyndartekning	JMK	05.12.16
Ótpr. Nr.	Breytingar	Hlenniður	Dagur

Verkteikning

Berghella 1, Hafnarfirði

**Sfrendingur ehf.**  
 Verkfæðisþjónusta  
 Fjarbergja 13-15 • 220 Hafnarfirður  
 Sími 565 5545 Fax 565 5547

Varðskýli við móttökuplan  
 Grunnmynd, útlit og snið

Dagur: okt. 2006  
 Teknið / Hinná d: JW/ÞÓ

Stofnunarstjórnir: Jóhanna Magnúsa Kristjánsson kt.UG0662-5689  
 Málfræði: 1:100  
 Númer teikningar: 105  
 Ölgá: A2

