



19/12/16 1612281

Samþykkt þann
21. des. 2016


Landnaðisráðuneytið

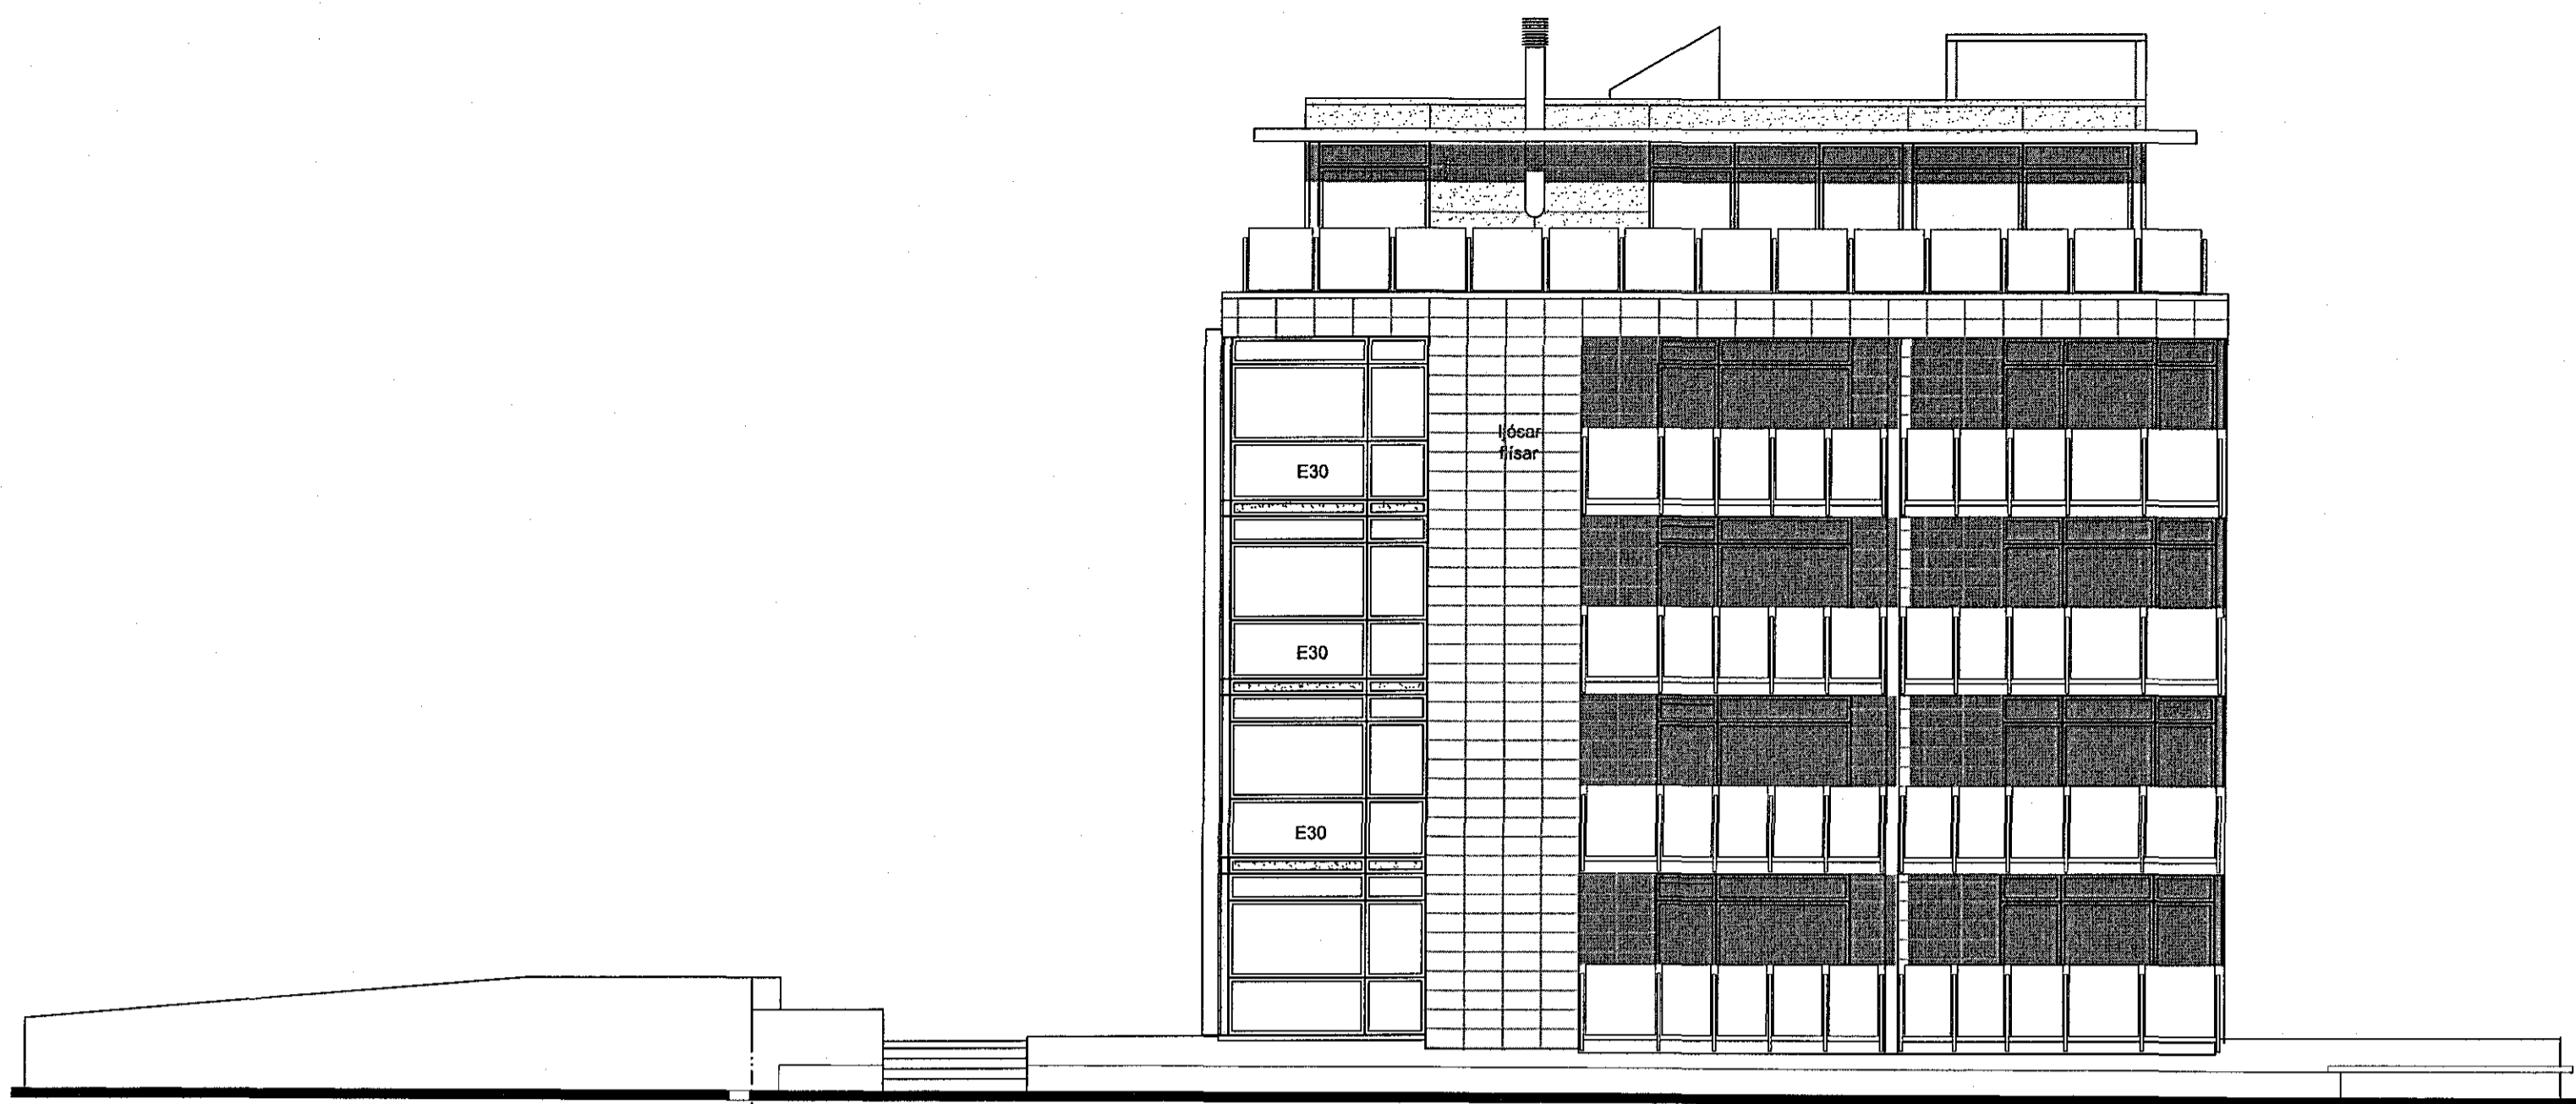


Norðurbakki 3 útlit Suður

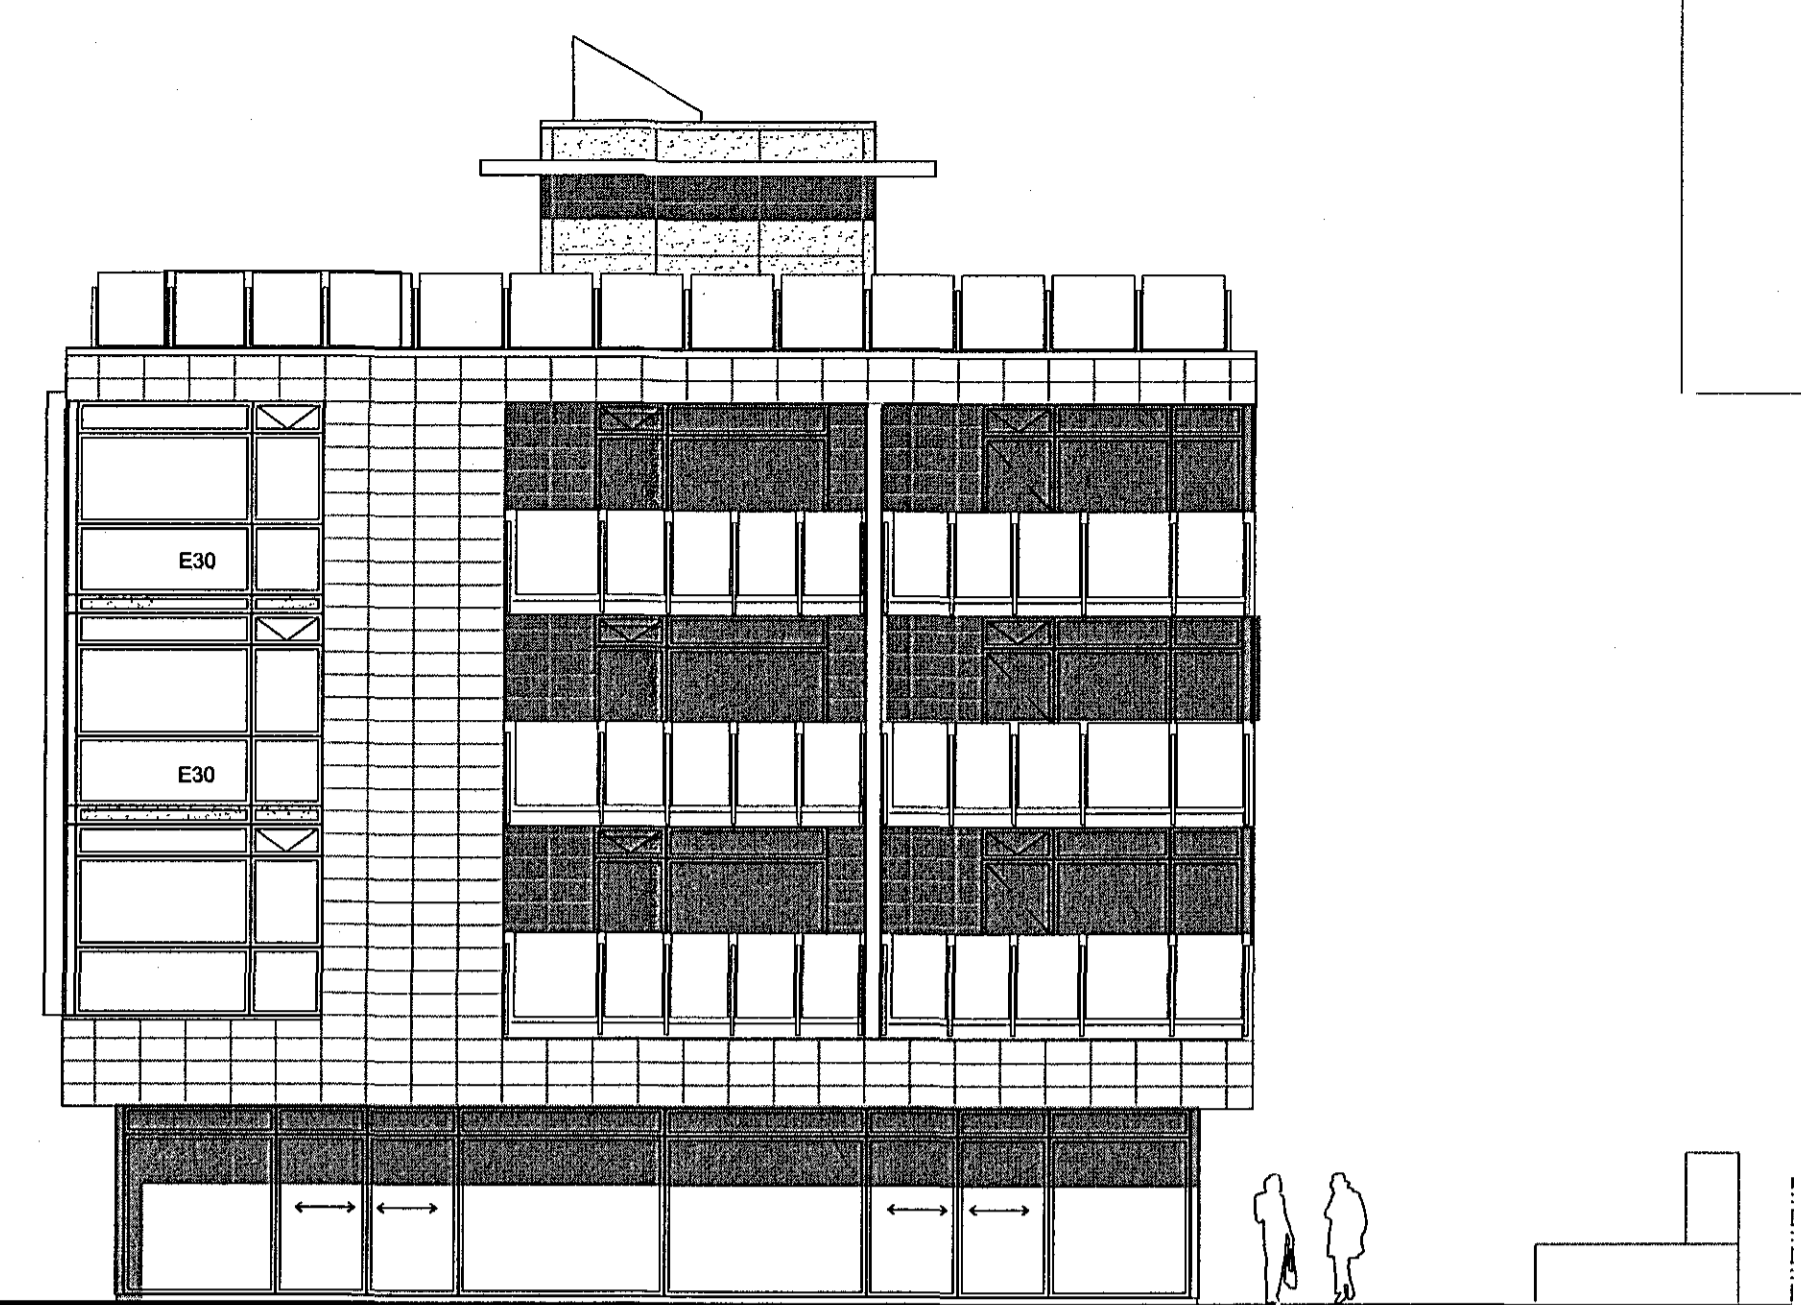

Norðurbakki 1 útlit Suður

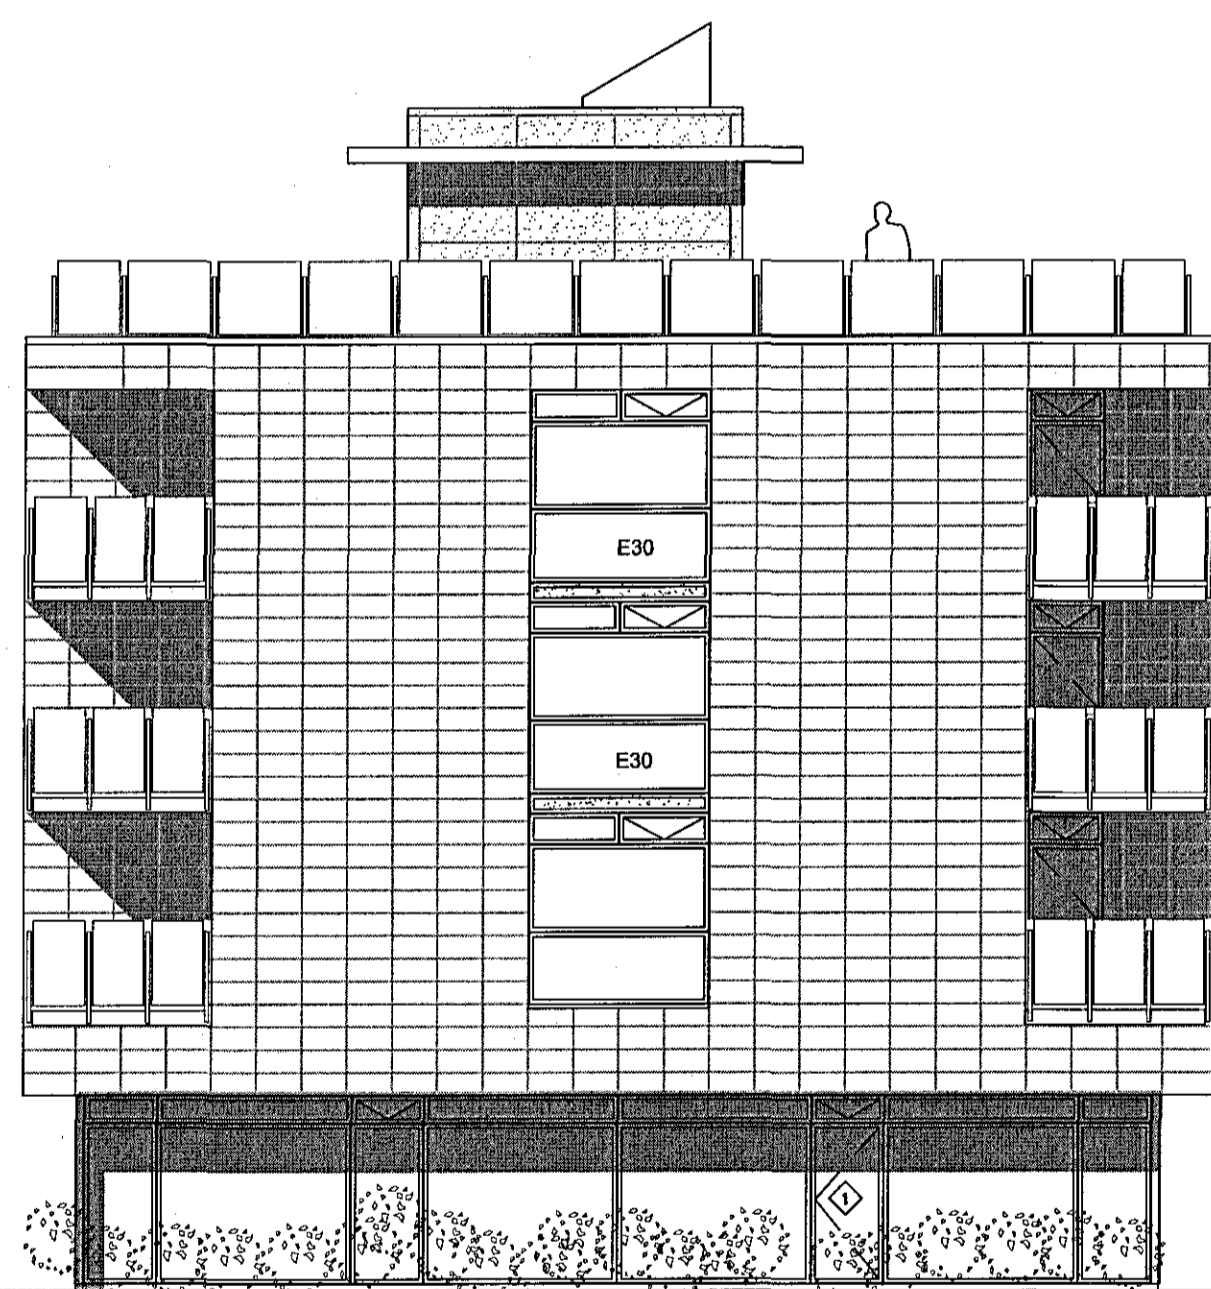

Norðurbakki 1 útlit Norður

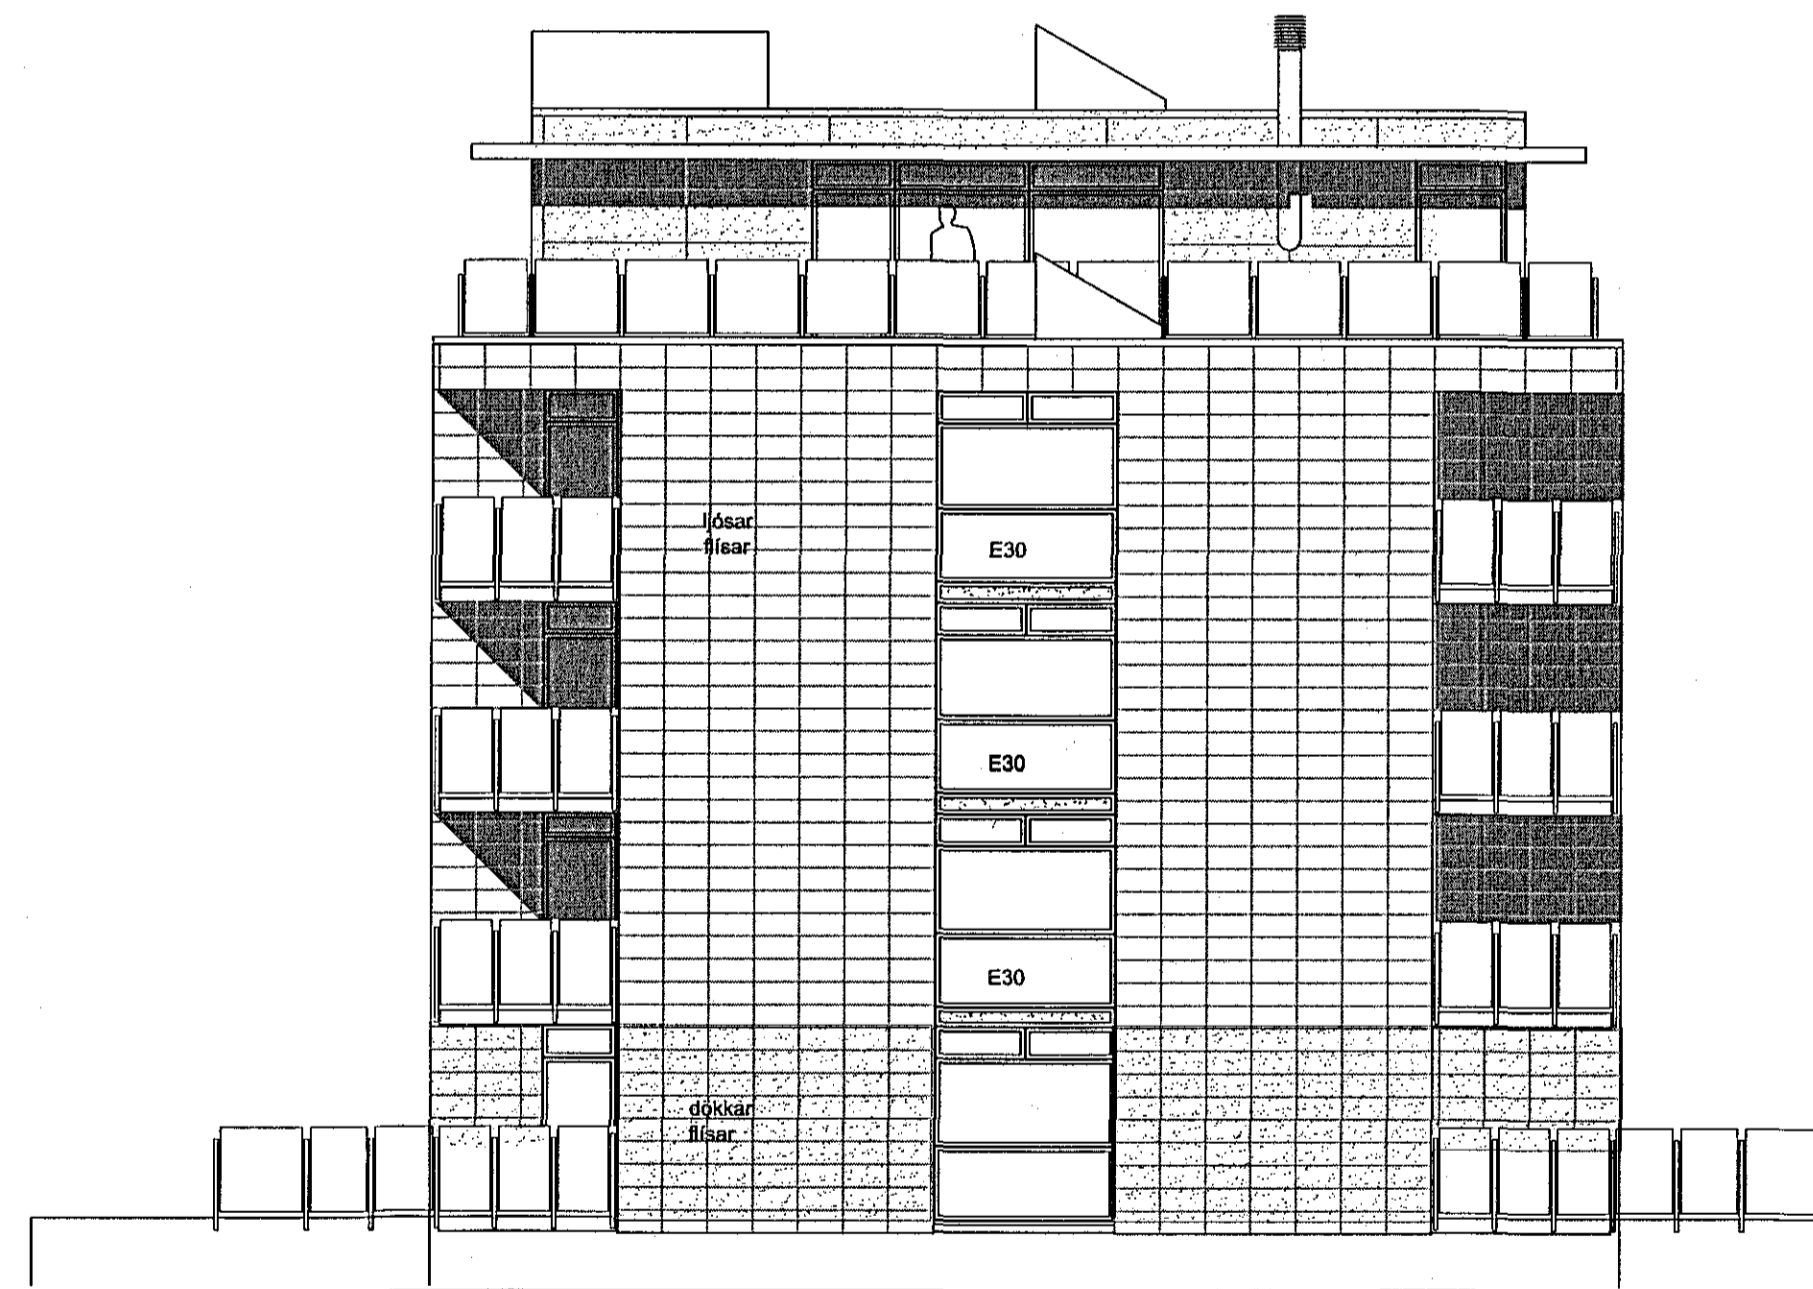

Norðurbakki 3 útlit Norður

Íhúð færð frá vestrhlið á norðurhlíð nr. 1 | 01.12.16

Verkhélt: **Norðurbakki 1**
Fjölbýli, veitingar og þjónusta í Hafnarfirði

Verkhélt: Nr. 1-3 - útlit suður - og norðurhlíð

Tekniúmer: **1.12**

Masíkuvæðing: 1:100

Tekniáæ: HS HH

Yfirfaró: Samþykkt

Verkhúmer: 0502

Útgáfudagur: 20.12.05

Tekniáæ: Útprintað: Dec 01, 2016 - 17:11

ARKÍÞING BOLHOLT 8-105 REYKJAVÍK
SÍMI: 551 0870 - FAX: 551 0875
arkthing@arkthing.is - www.arkthing.is

SIGURÐUR HALLGRÍMSSON, 170753-3139 ARKITEKT
HJÓRTUR PÁLSSON, 060152-4429 BYGG.FR.