


Samþykkt þann
13 FEB 2012
Byggingafulltrúinn í Hafnarfirði
Eh. Sigurður Steinar Jónsson

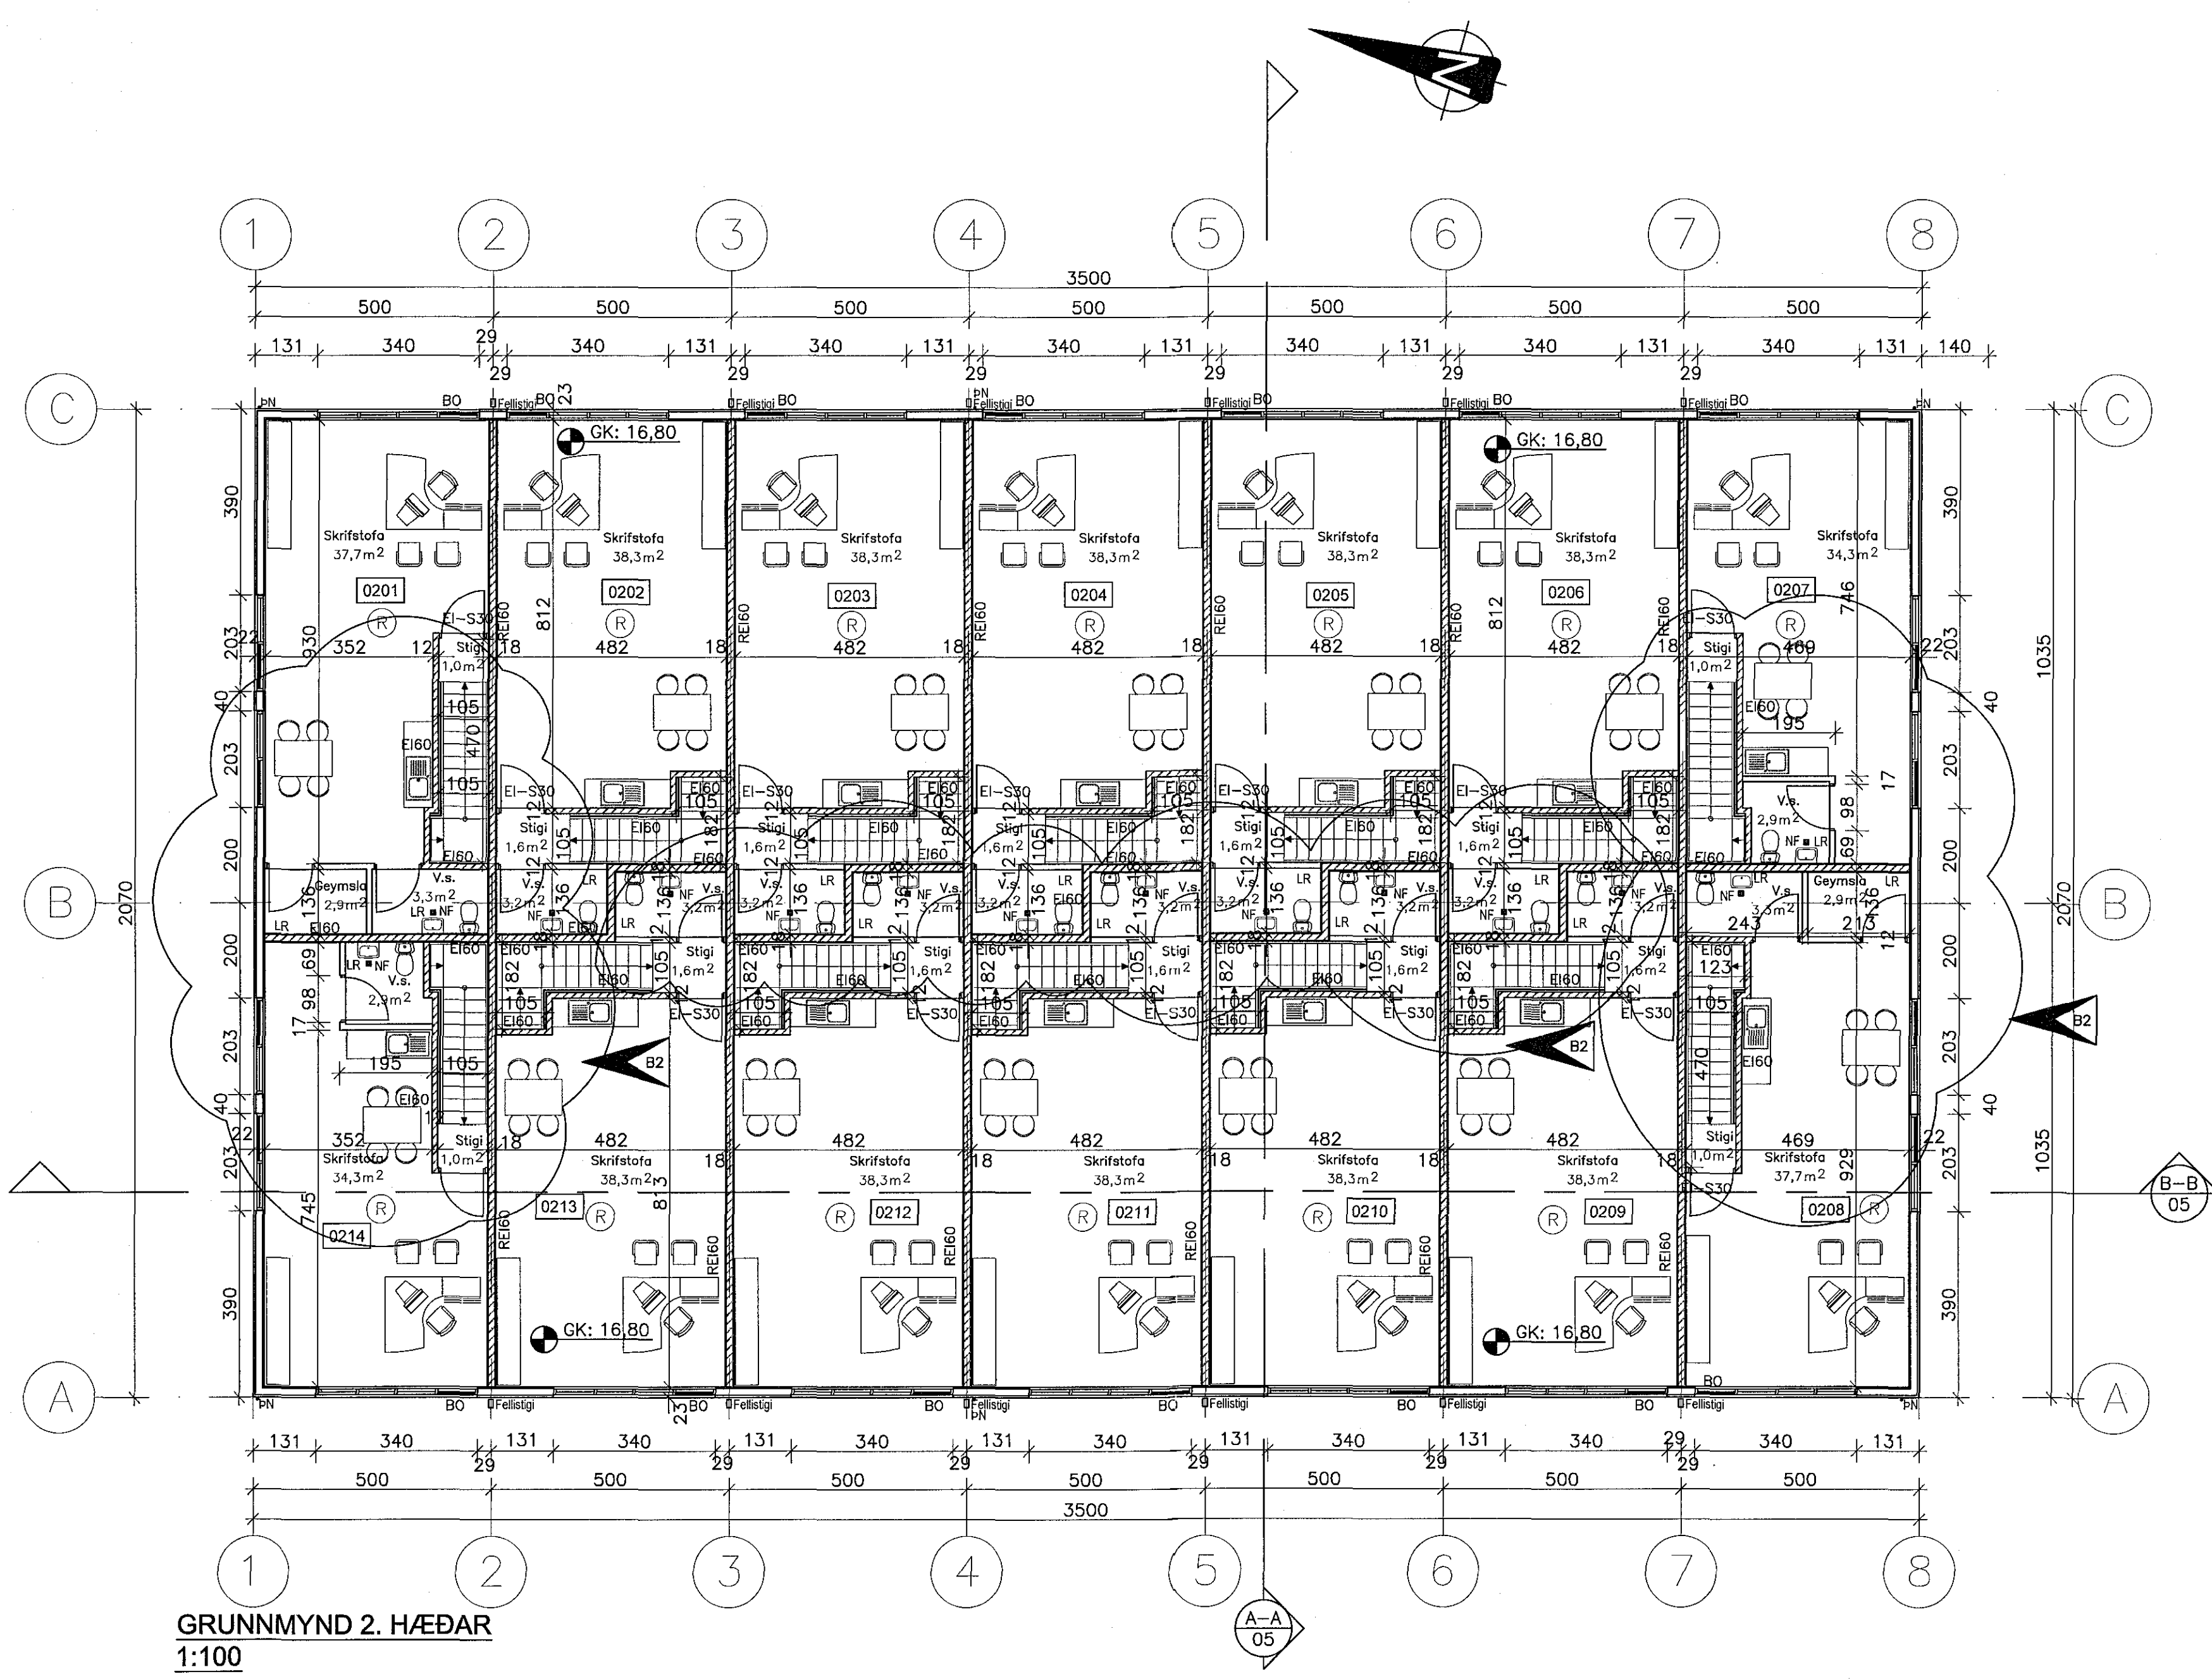

GRUNNMYND 2. HÆÐAR
1:100

- TÁKN Á ELDVARNARUPPDRAETI
- R REYKSKYLIARI
 - ELDTÉFJANDI VEGGUR
 - EI-CS30 HURDIR: C = SJÁLFLOKANDI
S = REYKÞÉTT
 - M MERKTUR OG NEYDARLÝSTUR ÖTANGUR
 - B BRUNASLANGA

Breyting 12.01.2012:

Breytingar eru gerðar á útliti hússins á norður og suðurhlöð, veggskífa og þak er fjarlægð. Stigum í endaryrnum er breytt og snyrtlingar á 2. hæð eru þar sem áður var geymsla. Netstofur breyttist.

BREYTT				
1)	25.02.08	Speglun rýma, gluggar ó langhlíðum	DK	
2)	12.01.12	Stiga og V.s. breytt. Útliti ó góflum	DK	
Steinhella 12				
221, Hafnarfirði				
HEITI TÖKNINGAR			ÖSKA	
GRUNNMYND 2. HÆÐAR			1:100	
DKK	DKK	1.1.38	01	21.09.2007
SÖMMAK	<i>David Karlsson</i>			03
TEIKNISTOFAN H.R. ehf				
Húsbýggingar og ráðgjöf				
Davíð Karl Karlsson				
Byggingatekiengar EFl				
Náttúru 2, 110 Reykjavík				
			SÍMI & FAX: 517 2040	
			GSM: 894 2029	
			E-MAIL: ora@teiknistofan.is	
			KT: 231226-2339	

27.01.2012
Yfirfarið af brunnstjórn
M. 1.2012