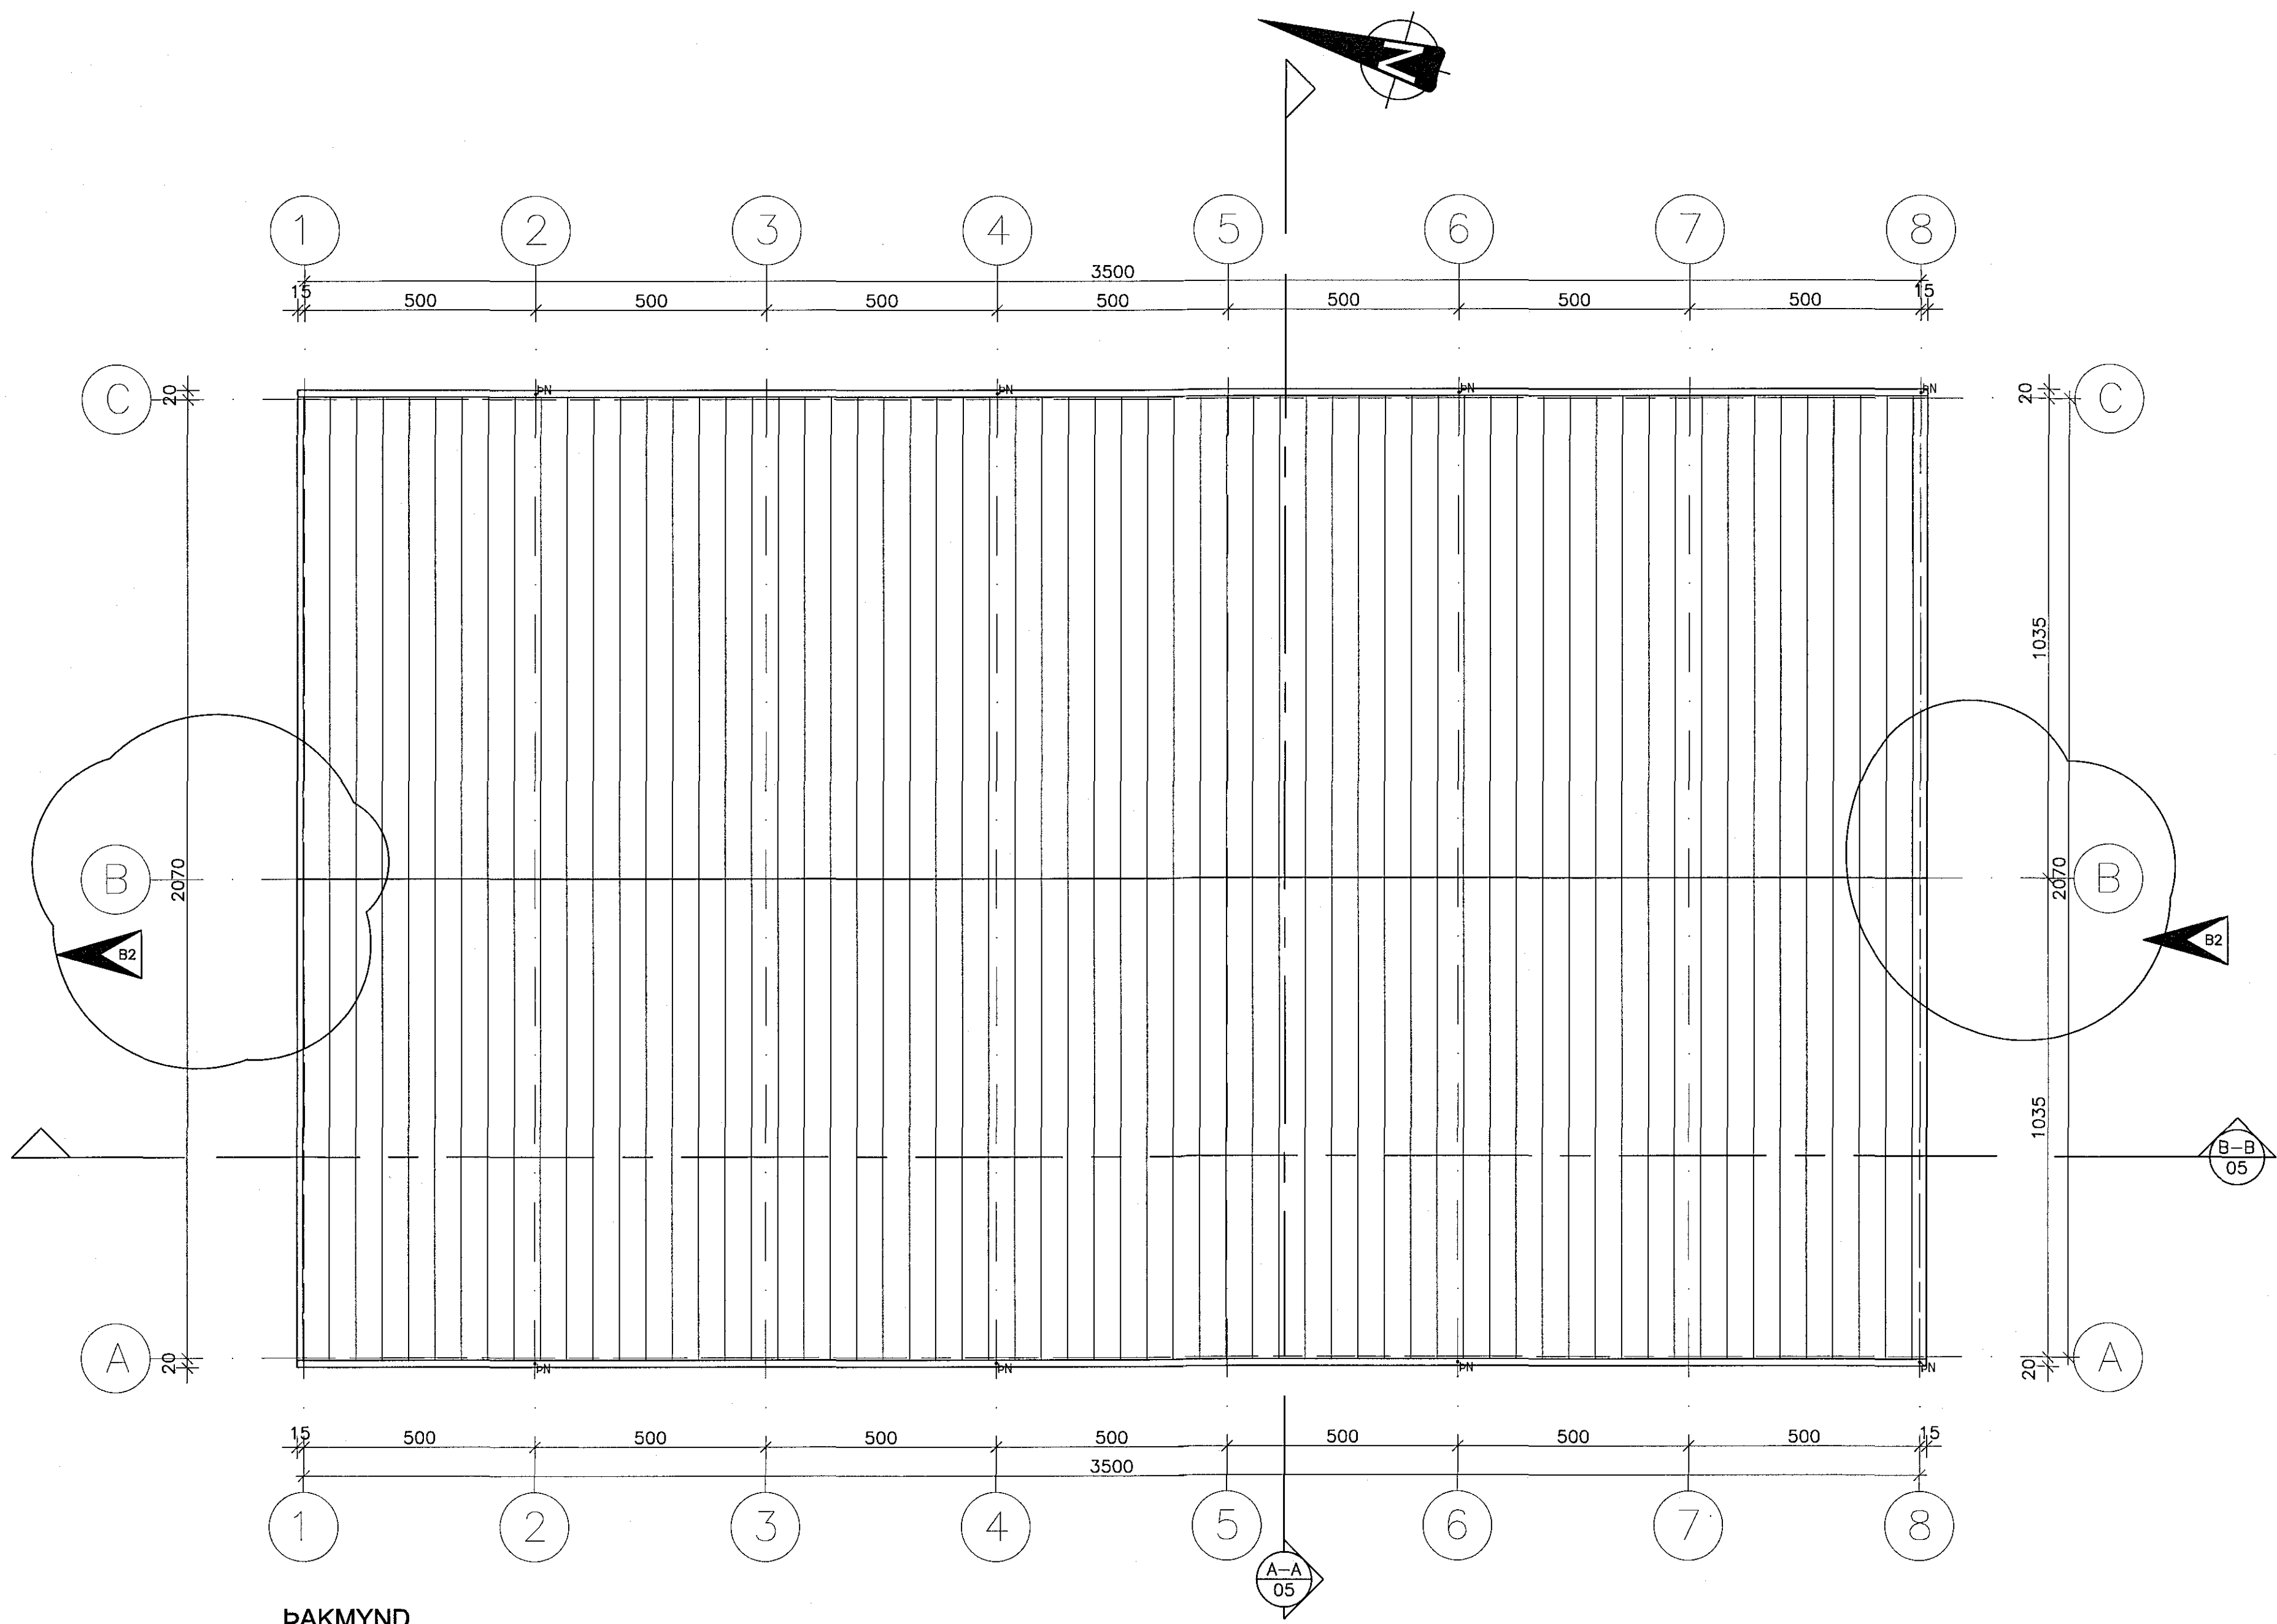


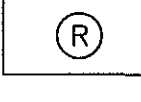

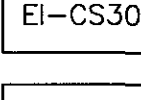
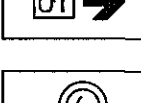
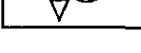
 13 FEB 2012

 Byggingafultrúnn / Hafnarfirði

 F.h. Sigurður Steinar Jónsson




ÞAKMYND
 1:100

- TÁKN Á ELDVARNARUPPDRETTI
-  REYKSKYRNARI
 -  ELDTÉFJANDI VEGGUR
 -  EI-CS30 HURDIR: C = SJÁLFLOKANDI
S = REYKÞÉTT
 -  ÚT → MERKTUR OG NEYDARLÝSTUR ÖTANGANGUR
 -  BRUNASLANGA



Breyting 12.01.2012:
 Breytingar eru gerðar á útliti hússins á norður og suðurhlöð, veggskifa og þak er fjarlagt. Stigum í endarýmum er breytt og snyrtingar á 2. hæð eru þar sem áður var geymsla. Nettoflötur breytist.

BREYTT				
1)	25.02.08	Speglun rýma, gluggar á langveggjum	DK	
2)	12.01.12	Stiga og v.s. breytt. Útliti á góflum	DK	
Steinhella 12				
221, Hafnarfirði				
HEIT TERNINGAR ÞAKMYND				KOMUR 1:100
ÞRÁÐAR:	TEKING:	VERK:	BREYTINGAR:	DAG:
DKK	DKK	1.138	00	21.09.2007
Skráðingur: 				04
TEIKNISTOFAN H.R. ehf Húsbýggingar og ráðgjöf Davíð Karl Karlsson Byggingaráætlunir BFI Laugavegur 2, 110 Reykjavík				
Sími & Fax: 517 3840 GSM: 894 3029 E-MAIL: sk@teknistofan.is KT: 231206-2307				

27.01.2012

 Yfirfarið af brunavörðum
 19.1.2012