


TÁKN A ELDVARNARUPPDRETTI

- REYKSKYNJARI
- ELDTÉFJANDI VEGGUR
- HURDIR: C = SJÁLFLOKANDI  
S = REYKÉTT
- MERKTUR OG NEYDARLÝSTUR ÓTANGUR
- BRUNASLANGA

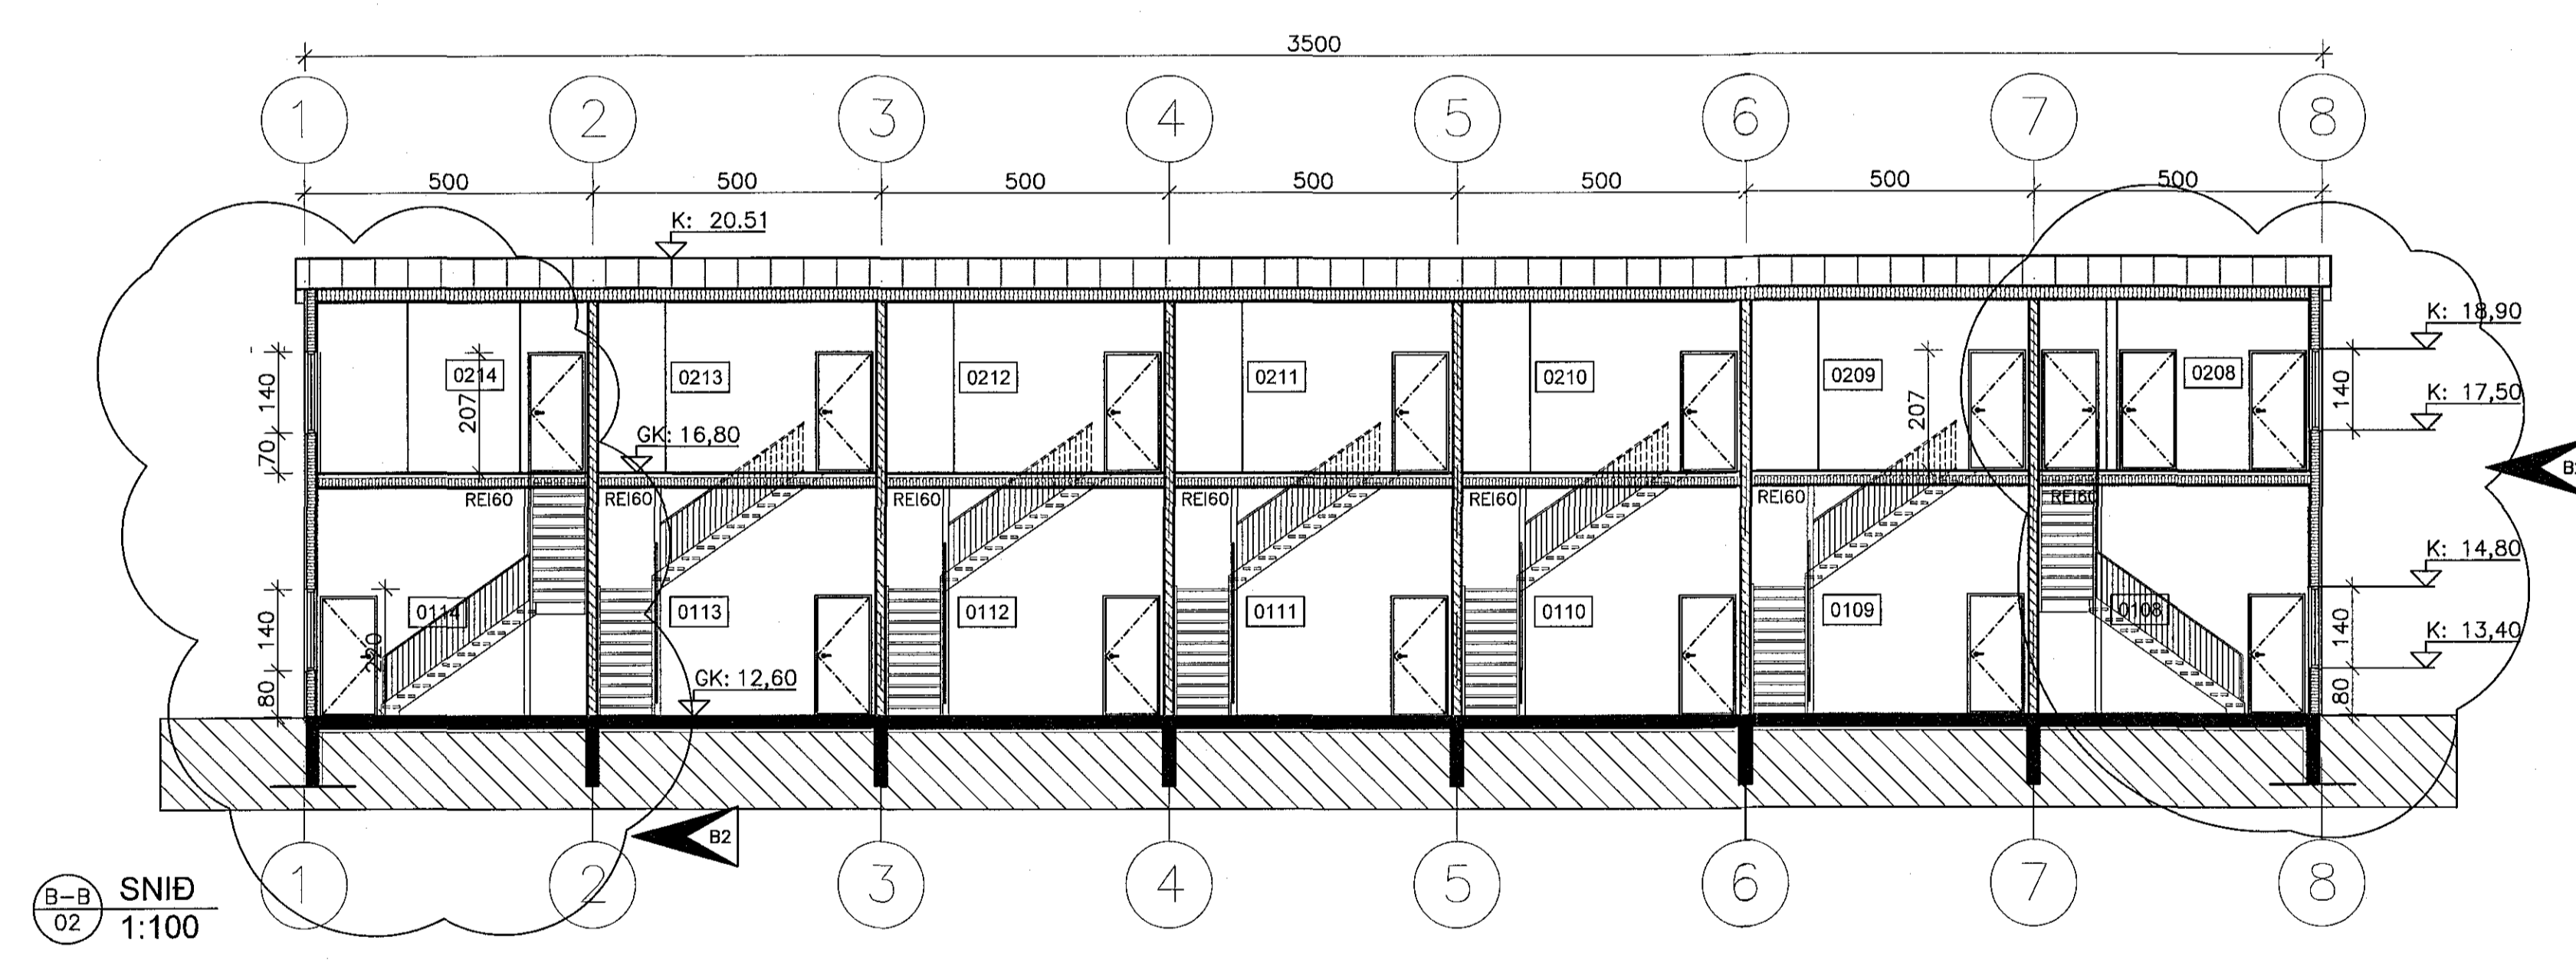

Breyting 12.01.2012:

Breytingar eru gerðar á útliti hússins á norður og suðurhlöð, veggskifa og þak er fjarlægð. Stigum í endarymum er breytt og snyrtingar á 2. hæð eru þar sem áður var geymsla. Nettofötur breytist.

BREYTT			
1)	25.02.08	Speglun rýma, langveggur í miðju 2.hæð DK	
2)	12.01.12	Stiga og V.s. breytt. Útliti á gólfum DK	
HEITI VERKS			
Steinhella 12			
HEITI TERNINGAR			
SNEIDINGAR			KVAÐI: 1:100
ÞRÖKKI:	TEKNI:	VERUR:	DRÖG:
DKK	DJK	1.13B	01
DAGI: 21.09.2007			TEKNI NÚM.: 05
 TEIKNISTOFAN H.R. ehf Húsbýggingar og ráðgjöf David Karlsson Byggingafræðingur BFI Nærfurta 2, 110 Reykjavík			
Sími & Fax: 517 3640		GSM: 894 3029	
E-Mail: dh@hnet.is		KT: 231259-2539	

Yfirfarið af bruna 19.1.2012

