
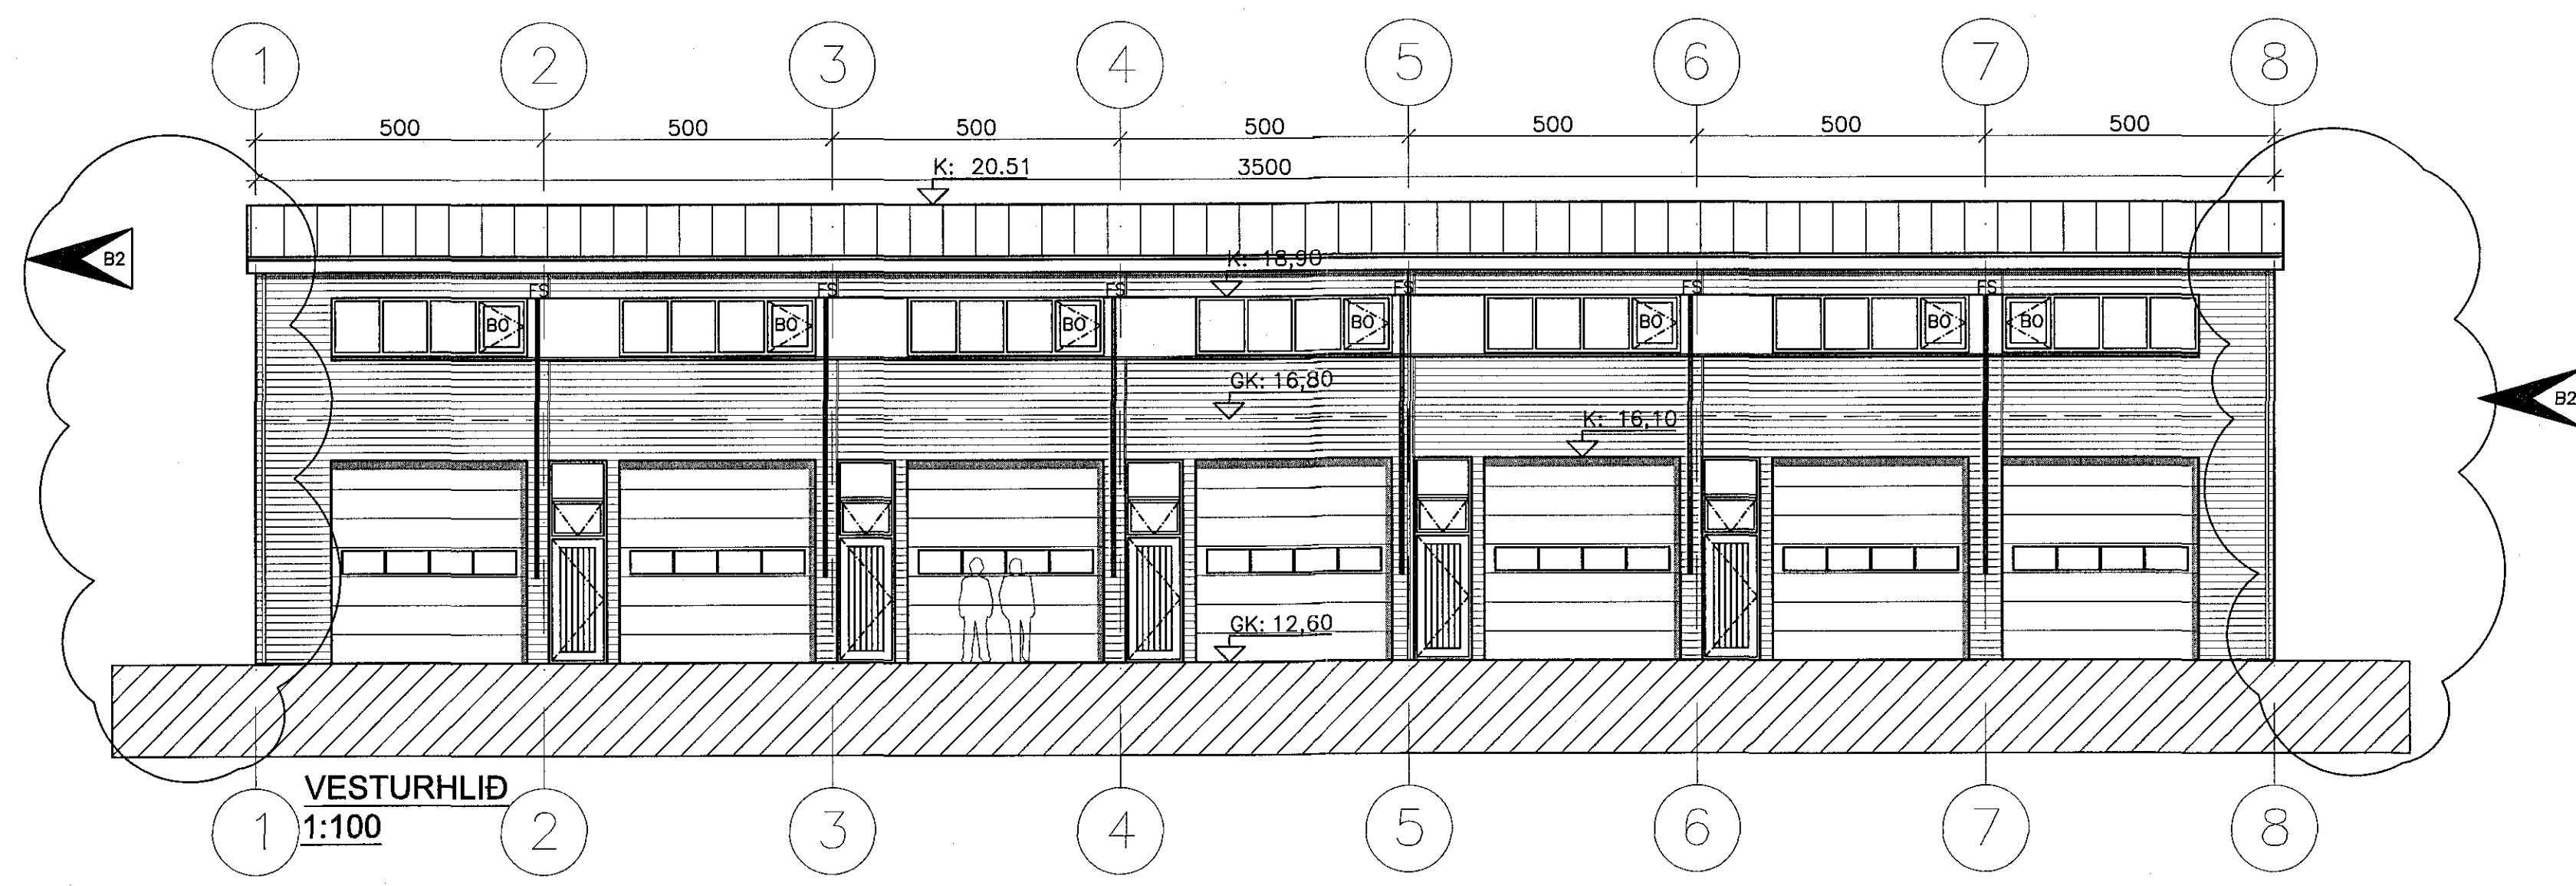
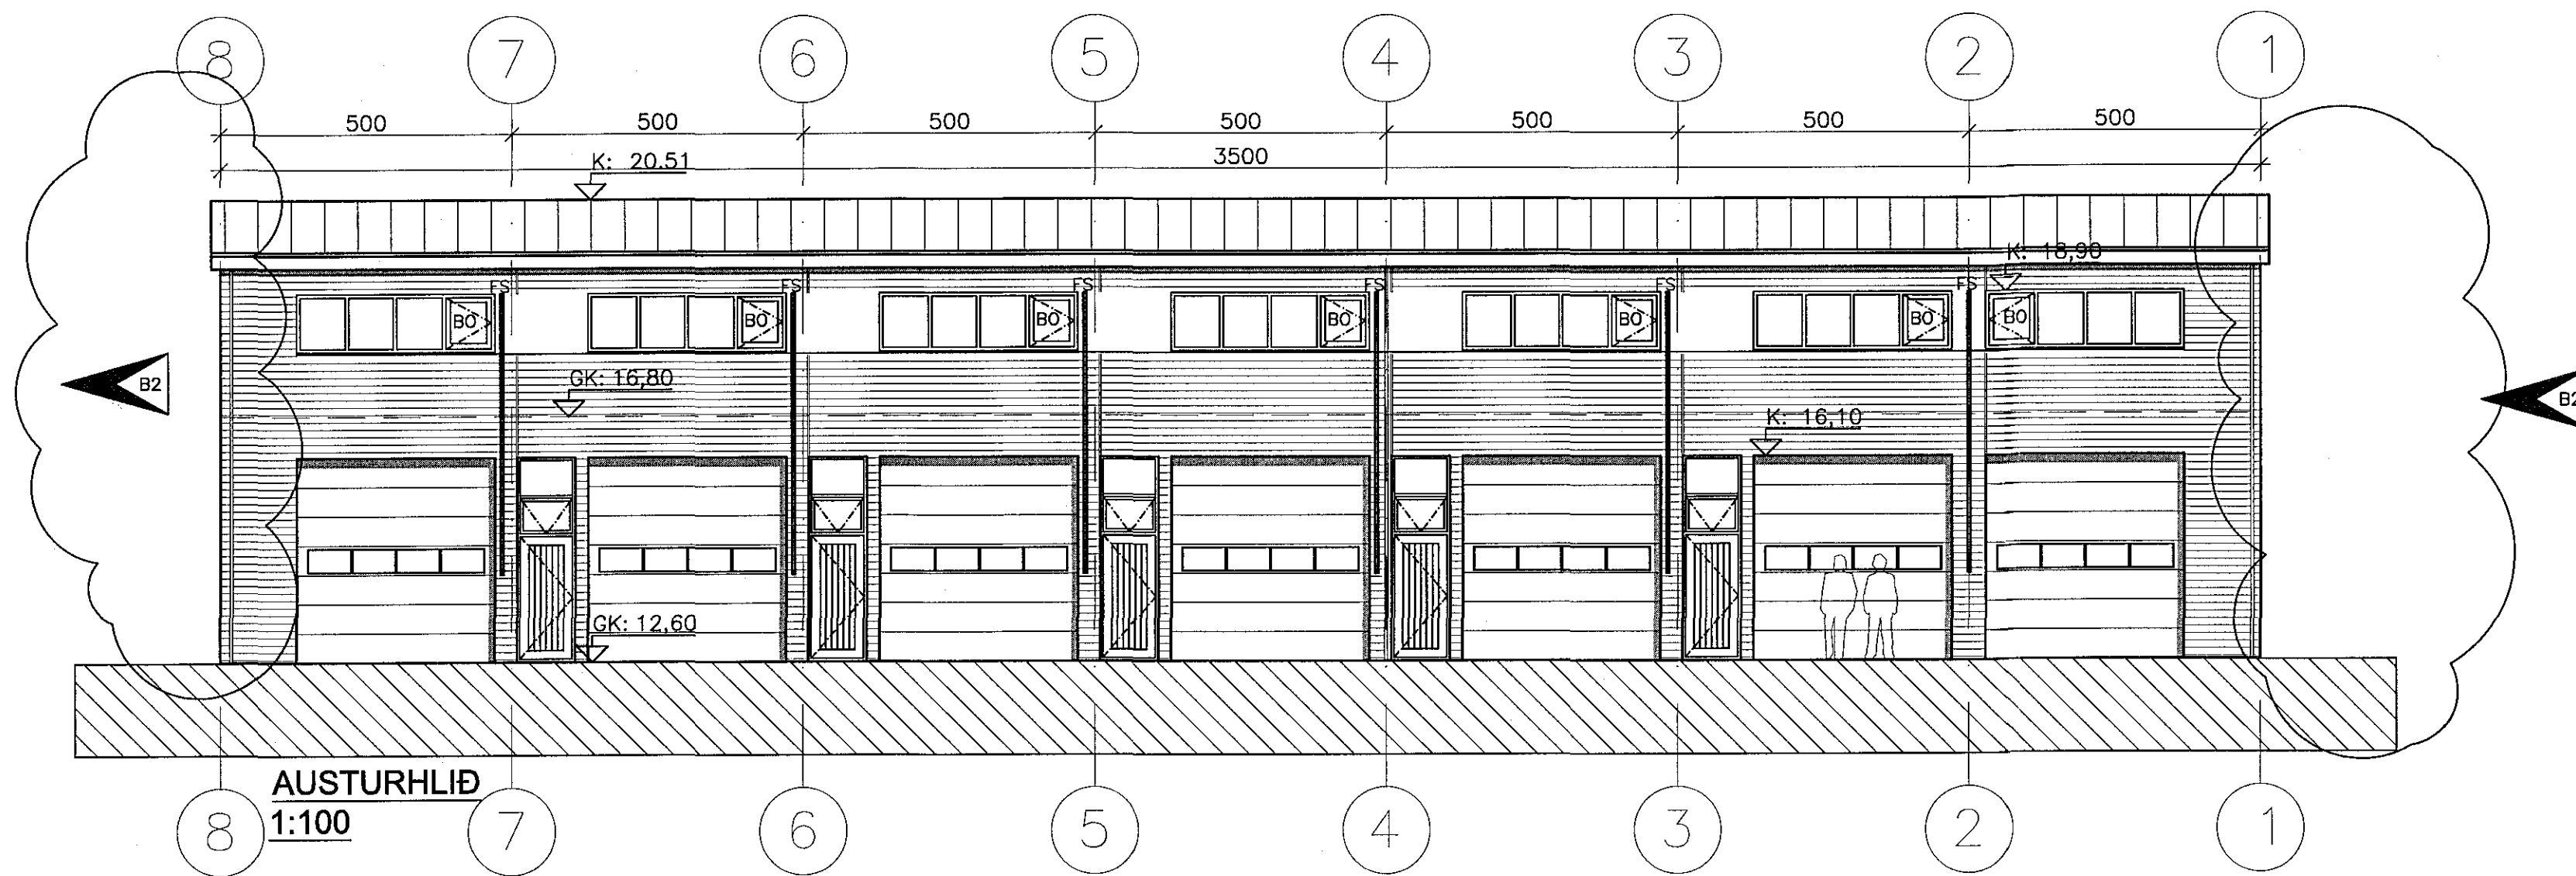
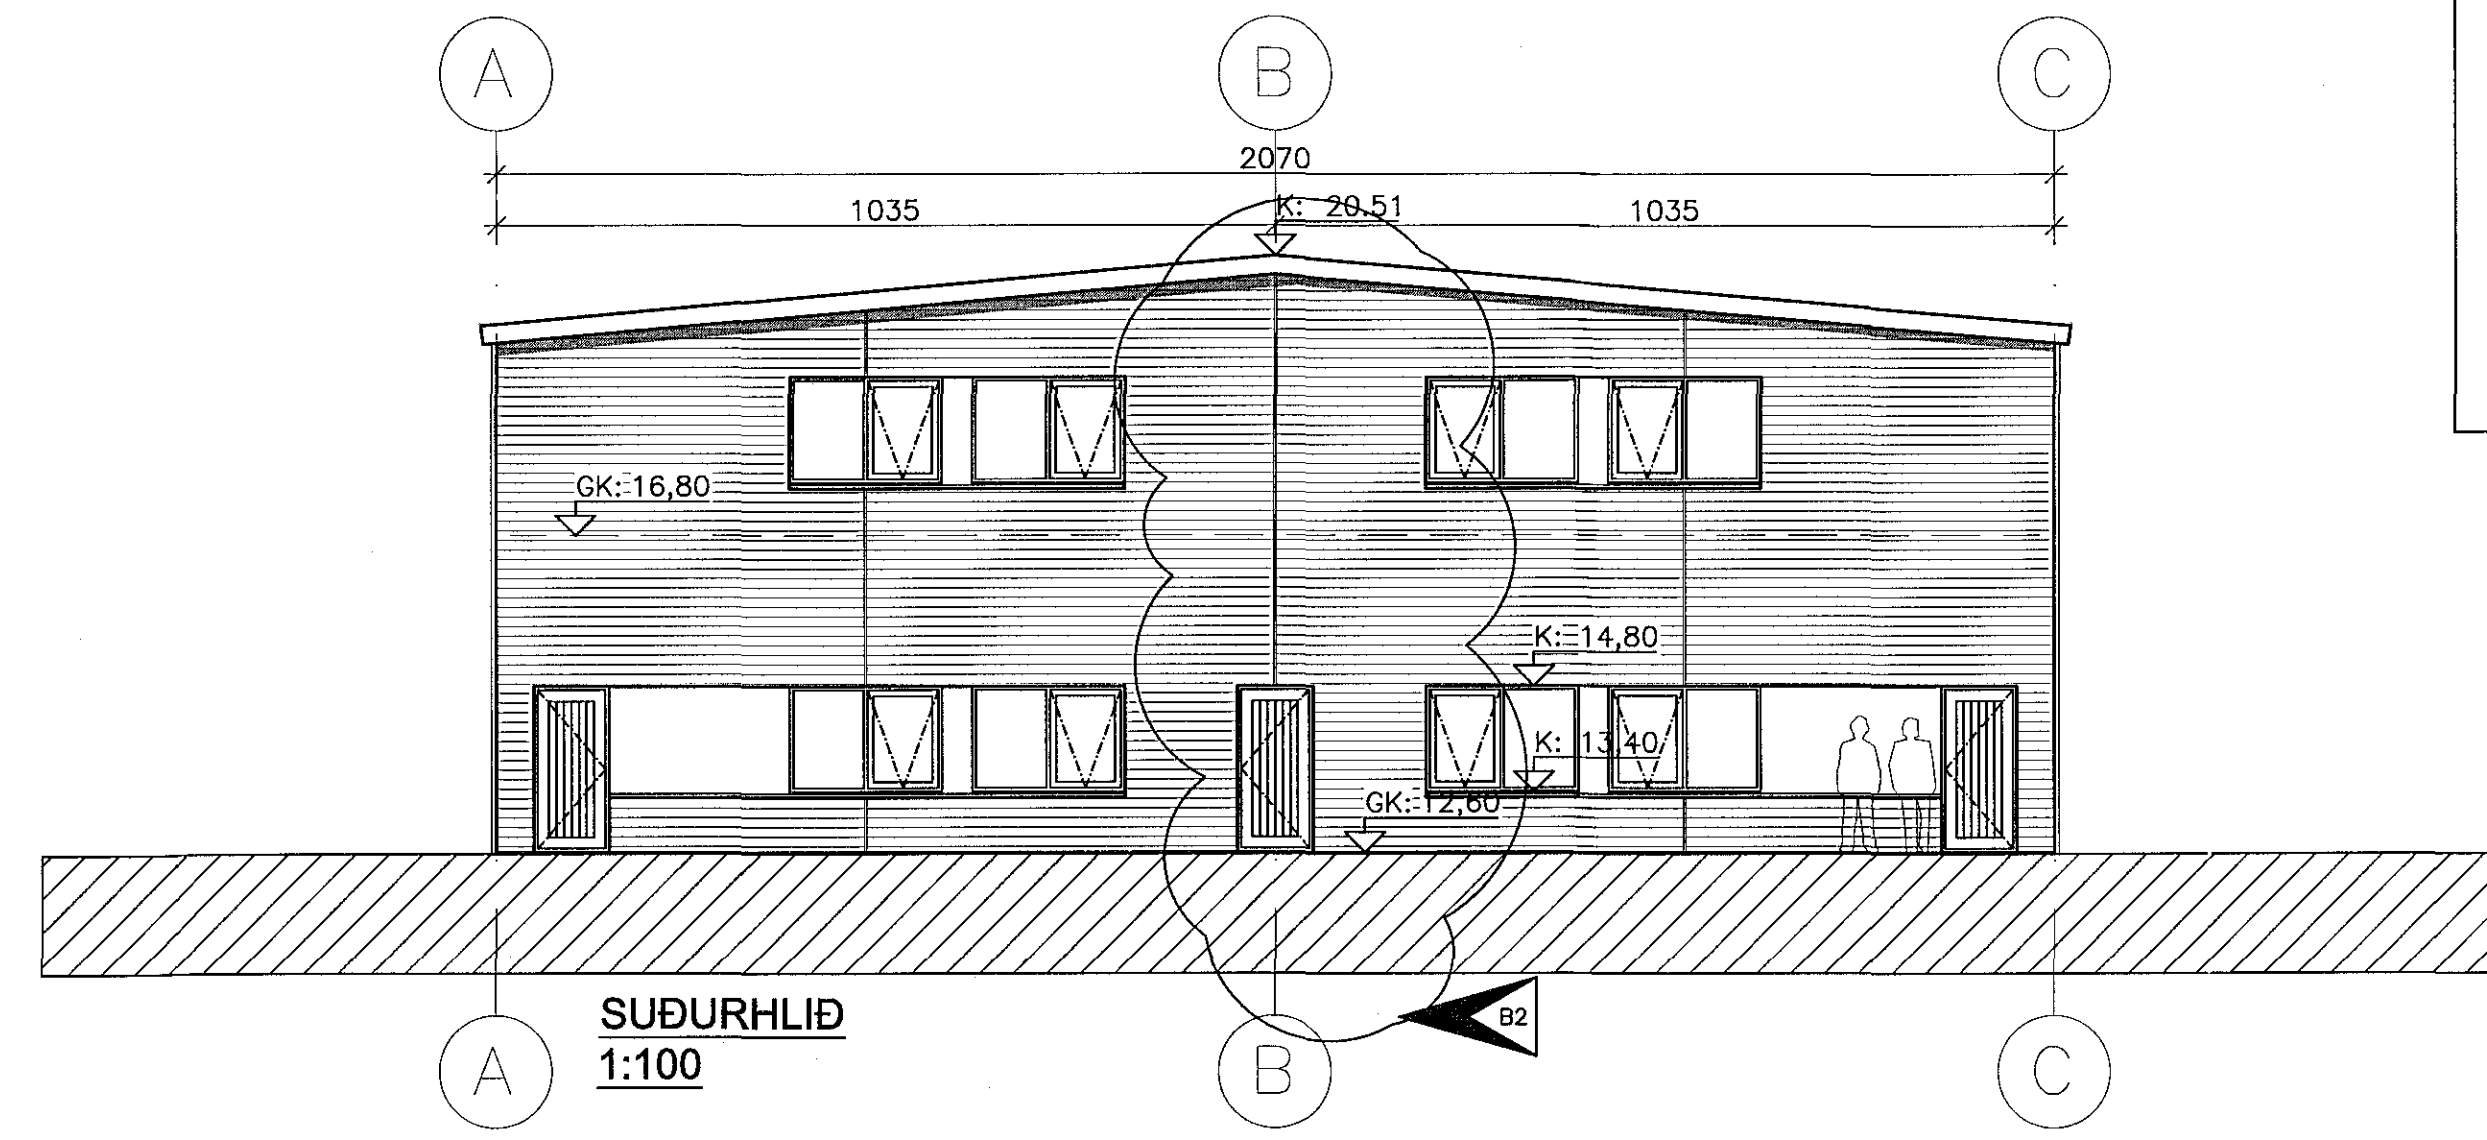


 Byggingafulltrúin í Hafnarfirði


 F.h. Sigurður Steinar Jónsson

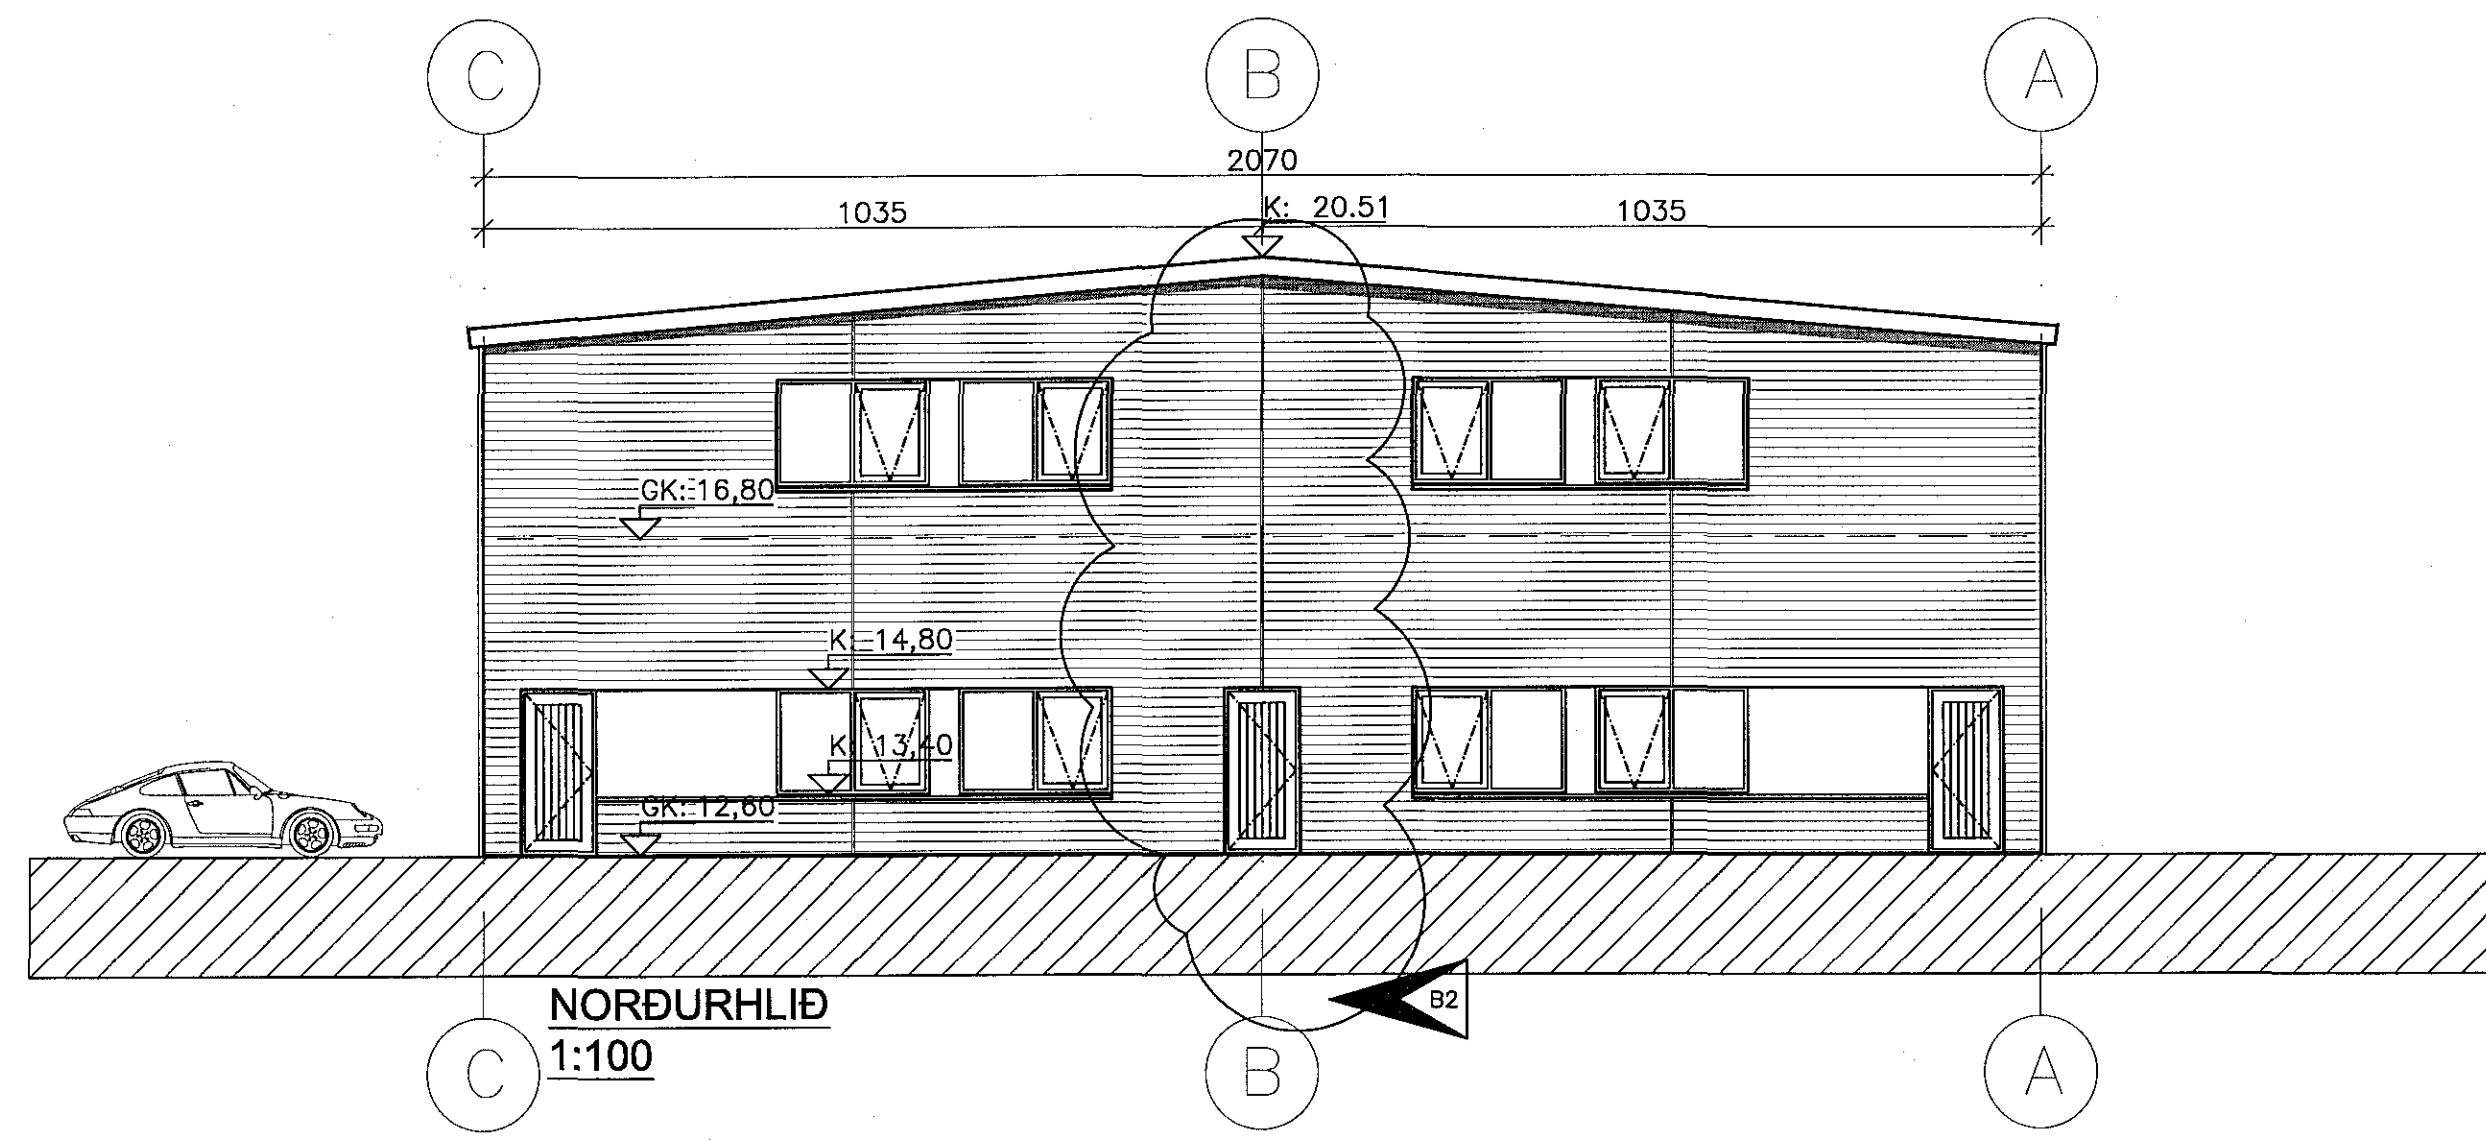

Breyting 12.01.2012:

Breytingar eru gerðar á útliti hússins á norður og suðurhlíð, veggskífa og þak er fjarlægð. Stigum í endaryrnum er breytt og snyrtingar á 2. hæð eru þar sem áður var geymsla. Nettoflötur breytist.



Yfirfarið af bruna

 19.1.2012

BREYTT			
1) 25.02.08 Spegln rýma, gluggar ó langveggjum DK			
2) 12.01.12 Stiga og v.s. breytt. Útliti á gólfum DK			
HEIT VEGG:			
Steinhella 12			
221, Hafnarfirði			KVARD:
ÓTLITSMYNDIR			1:100
ÞRÖKK:	TEKNI:	VERUR:	BLAÐ:
DKK	DKK	1,138	01
SÁÐRÖKK:	21.09.2007		TEKNI. NÚM.
	06		
TEIKNISTOFAN H.R. ehf			
Húsbýggingar og ráðgjöf			
David Karl Karlsson			
Byggingafræðingur BFI			
Náttúru 2, 110 Reykjavík			
Sími & Fax: 517 2640		GSM: 694 3029	
E-MAIL: sk@teknistofan.is		KT: 231256-2539	