


GRUNNMYND 2. HÆÐAR
1:100

2016-11-10 20:50:28

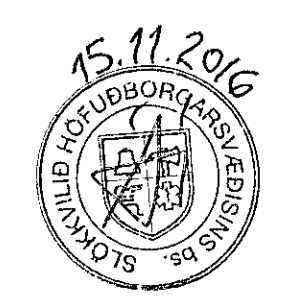

GH
HEILBRIGDISEFTIRLIT'S
HAFNARFIARÐAR-
OG KÓPÁVOGSSVÆÐIS
Súðavíkurvegur 210 Garðabæ
Rólfur Jónsson
með fyrirvara sem kemur fram í bréfi
efl. 15. dags. 16.11.2016

TAKN Á ELDVARNARUPPDÆTTI

- REYKSKYNNARI
- ELDTEFJANDI VEGGUR
- HURDIR: C = SJÁLFLOKANDI
S = REYKÞETT
- ÖTANGANGUR/FLÓTTALEID
- BRUNASLANGA

BREYTT

1) 10.03.08	Spagln rýma, langveggur og gluggar	DK
2) 25.04.12	Innra skipulagi breytt	DK
3) 27.10.16	Innra skipulagi og flóttaleið breytt	DK

Steinhella 14
221, Hafnarfirdi

HEIT TEGNINGAR:
GRUNNMYND 2.HÆÐAR

SKALI: 1:100

FRÁMÍÐ:	TEKNI:	VERUR:	BREYTNUM:	SKALI:
DKK	DKK	1.097	03	15.01.2007

TEIKNISTOFAN H.R. ehf
Húsbýggingar og ráðgjöf
David Karl Karlsson
Byggingafræðingur BFI
Naufarás 2, 110 Reykjavík

SÍM: 567 6111
FAX: 567 6111
E-MAIL: dak@hnet.is
NET: 21266-2239