Samþykkt þann
18. jan. 2017
Byggingafulltrúinn í Hafnarfirði

Svalir efri hæða yfirbyggðar sem glerskálar.

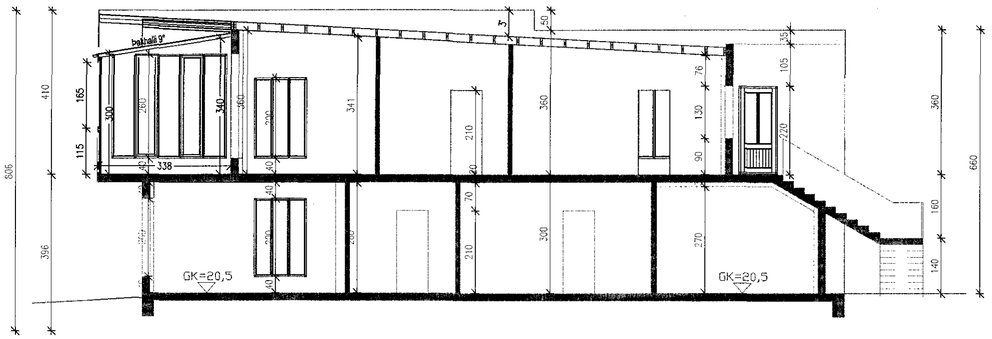

Snið B-B

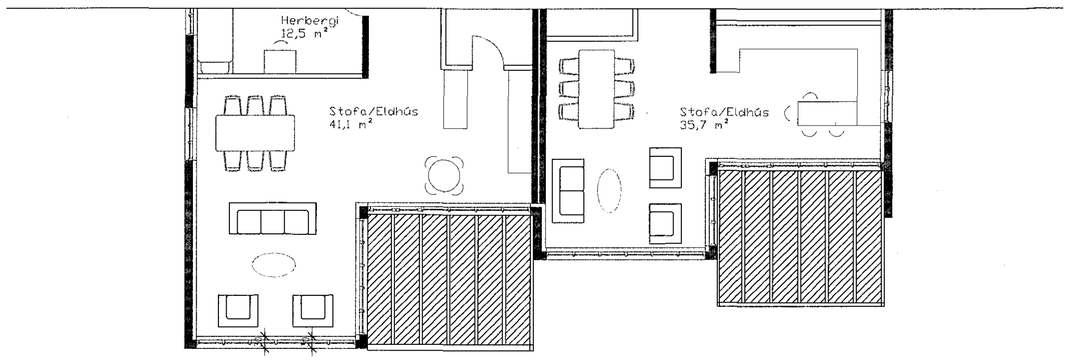

2.Hæð. Grunnmynd aðlægra herbergja glerskála og þak glerskála séð ofan frá.

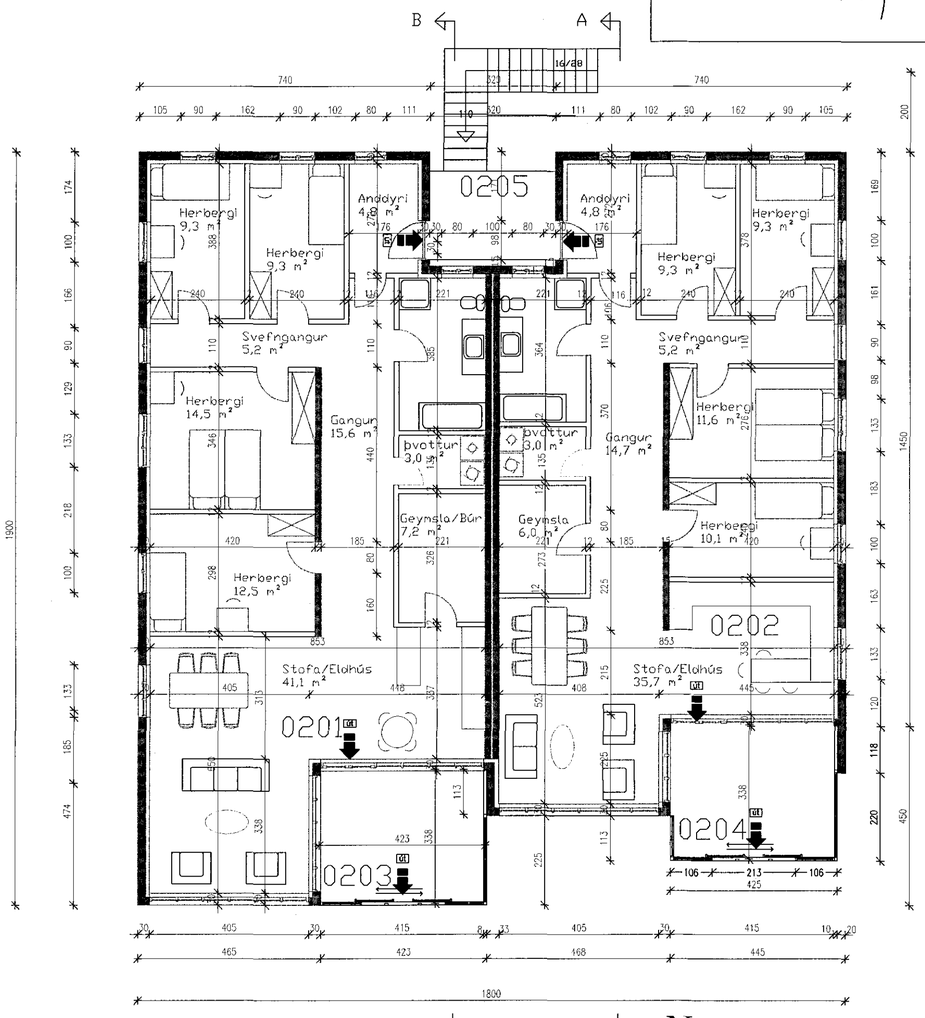

2.Hæð grunnmynd

Þar sem þetta tákn er notað, er verið að vísa á flóttaleið.
Á efri hæð vísar það annars vegar að útitröppum og hins vegar að svaladyrum og opnanlegum gluggum á glerhýsi á svölum.
Aðgangur slökkviliðs skal vera mögulegur utan frá um opnanleg fög glerskálans. Sú opnun getur orðið allt að 1,65x2,0 m.

24.01.2017
SLÖKKVILIÐ HÖFUÐBORGARSVÆÐISINS BR.

11. jan. 2017: Breytt teikning; burðarvirki úr áli, kerfið Cover, í stað límtrés á áður samþykktum teikningum.
Engar breytingar á stærðartölum.

VERKFRÆÐISTOFA	HALLDÓRS HANNESSONAR GUNNARSSUNDI 10 HAFNARFIRÐI s. 8989455, hallhannes@gmail.com
Drekavellir 4 Hafnarfirði Svalir efri hæða yfirbyggðar sem svalaskjól Grunnmyndir og snið	Mkv.1 : 100/1:500 Reiknað H H Teiknað H H Kt. hönnuðar: Breytt: 11. jan. 2017
Verk: Drekavellir 4 Teikn.nr.: A2 Dags.: 11.jan. 2017	