



18) jít 17.01.2017


Samþykkt þann
01. feb. 2017
Byggingaflutningur ~~XXX~~ fúrdi

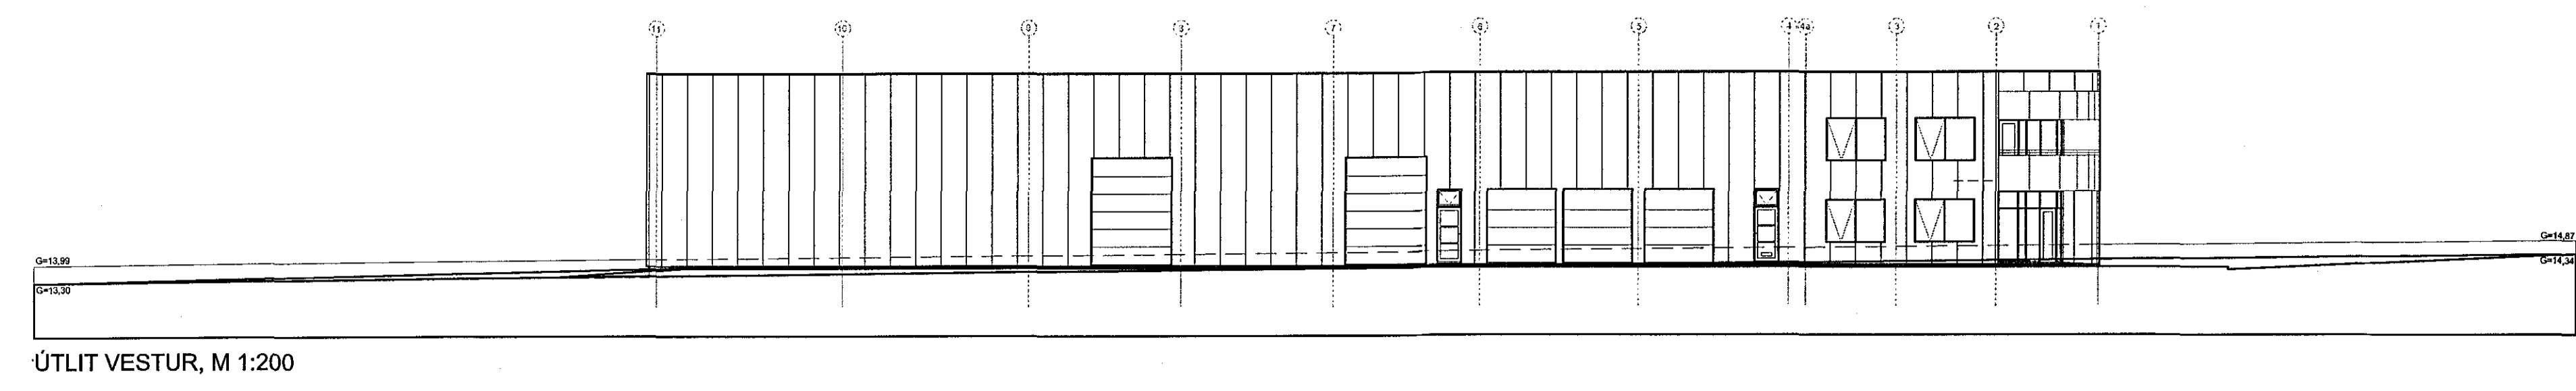


ÚTLIT VESTUR, M 1:200

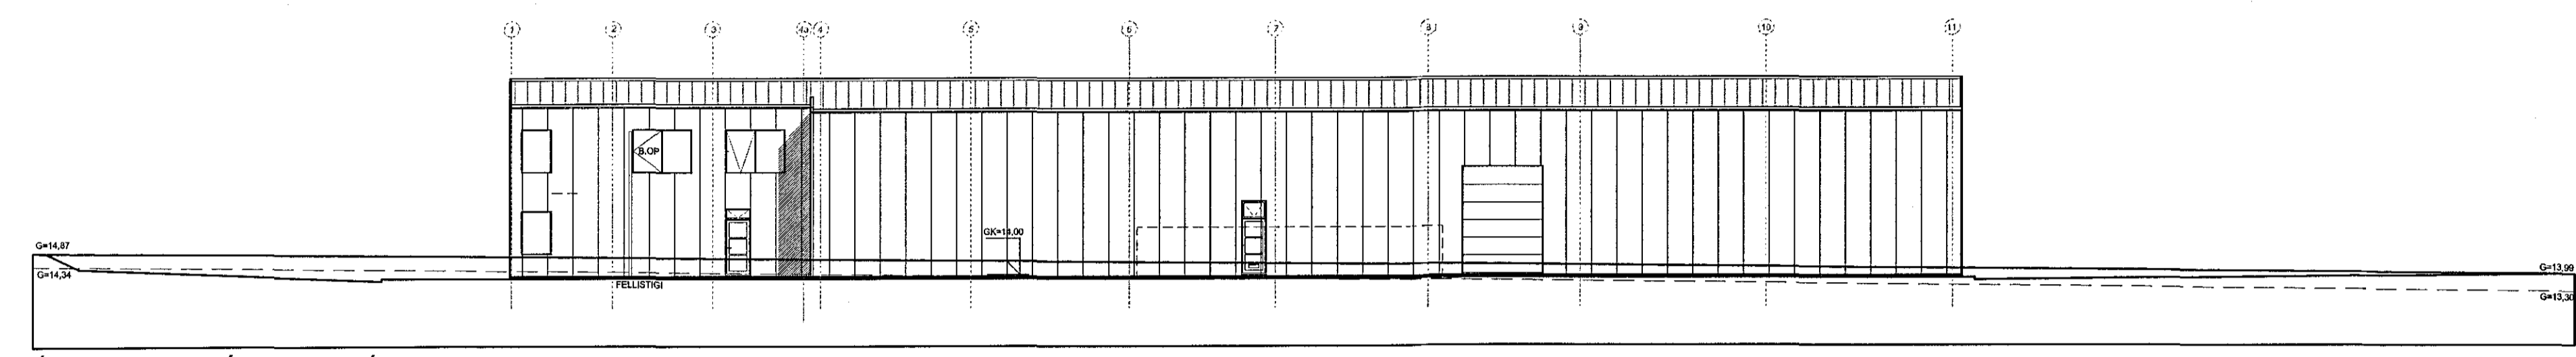


ÚTLIT AUSTUR NÚVERANDI HÚS FYRIR BREYTINGU, M 1:200

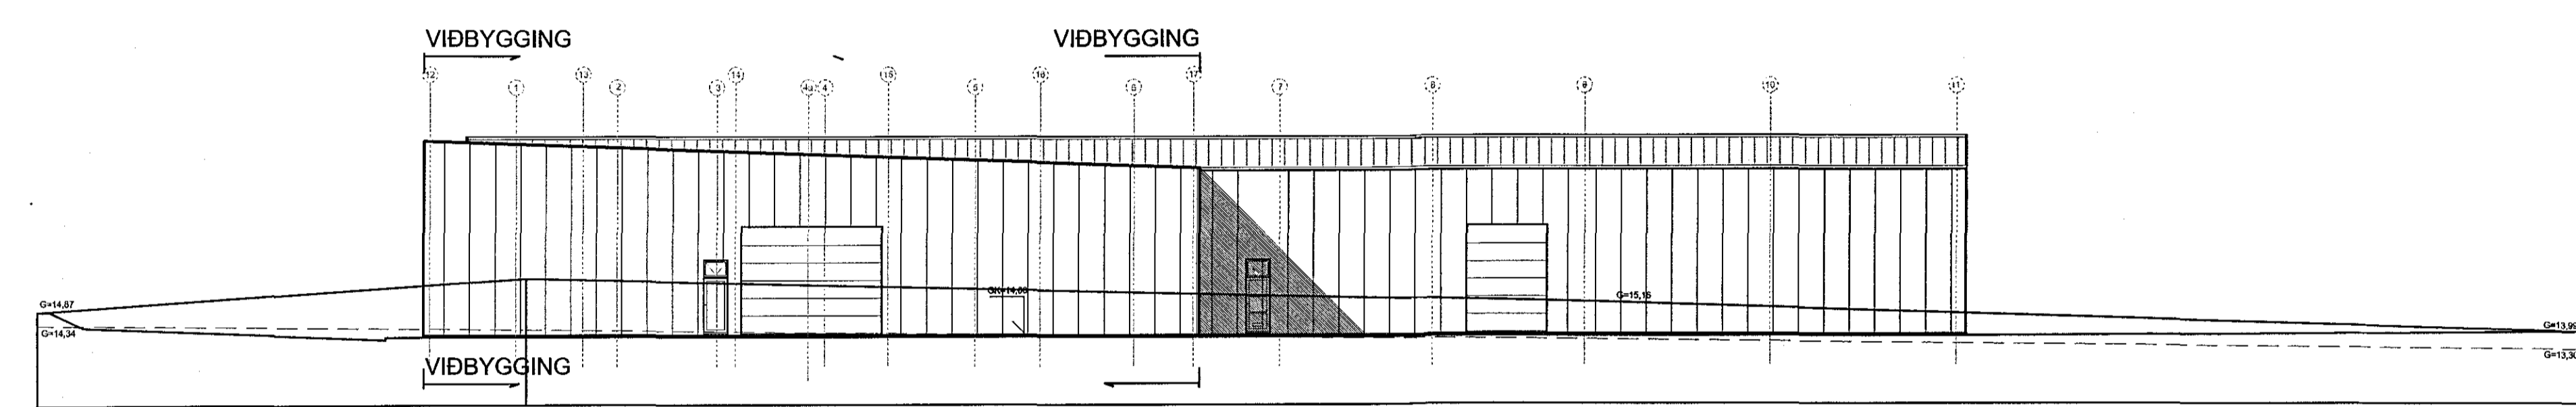

ÚTLIT AUSTUR M 1:200, EFTIR BREYTINGU

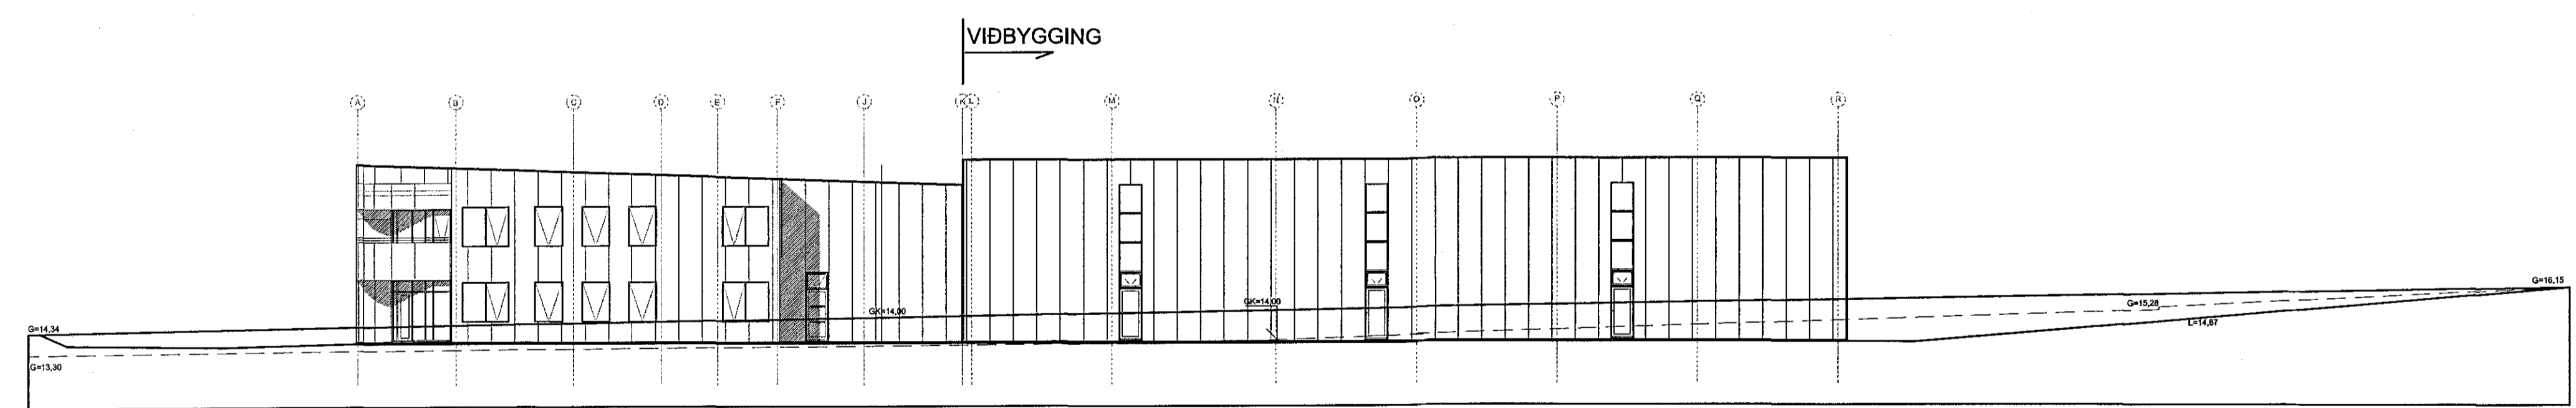

ÚTLIT SUÐUR, M 1:200

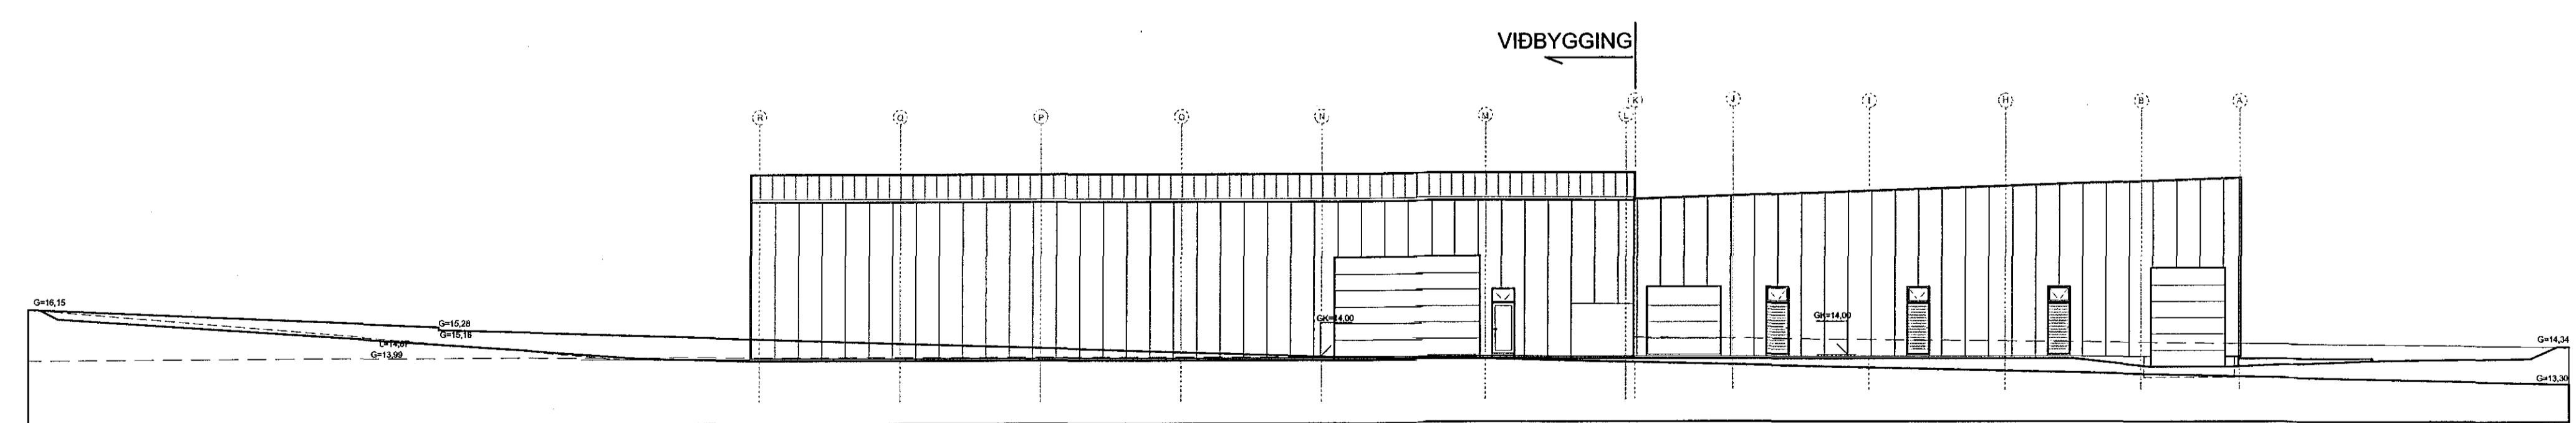

ÚTLIT NORÐUR, M 1:200

Verktæki af
EFLA
Arni Arnason
Rafraen undirritun
2017-01-10 14:47:52

NR.	DAGS.	BREYTING	SP.
01	21.08.06	Hús tekið, sorpi skýtt, snió svart, byggingarfys.	
02	28.08.06	Texti um brunavarnir upplærður	
03	28.08.06	Klaðningu snióð	
04	28.01.07	Inna fyrirkomulagi skrifstofa breytt	
05	22.01.08	Nýbygging á kú	
06	30.03.08	Skrifstofur í nýbyggingu farlægðar	
07	02.02.11	Dyrum, inntakrymi br. Skrifst. fjar.	
08	20.06.11	Inna fyrirkomulag, millipallur mhl.1 ofl.	
09	25.08.11	Nýbyggingu breytt í víðbyggingu	
10	23.01.16	Smárymum breytt, þessi teikning óbreytt	
11	24.12.16	Reyndarteikning, Útlit óbreytt	

VERK
HRADFLUTNINGAR / FEDEX
SELHELLA 9

TEKNING
Útlit

KVAFBI
1:200

DAGS.
13.07.2006
TEKNAÐ AF
GJ

TEKNING NR.
0102

Gunnar Jónsson
KL 090462 2299
Gunnar Bergmann
KL 250864 4559

netfón: gj@hve.is
& gunnar.bergmann@gmail.com

