


18/17701271

Samþykkt þann
01. feb. 2017
Byggingaflutránn *[Handwritten Signature]*

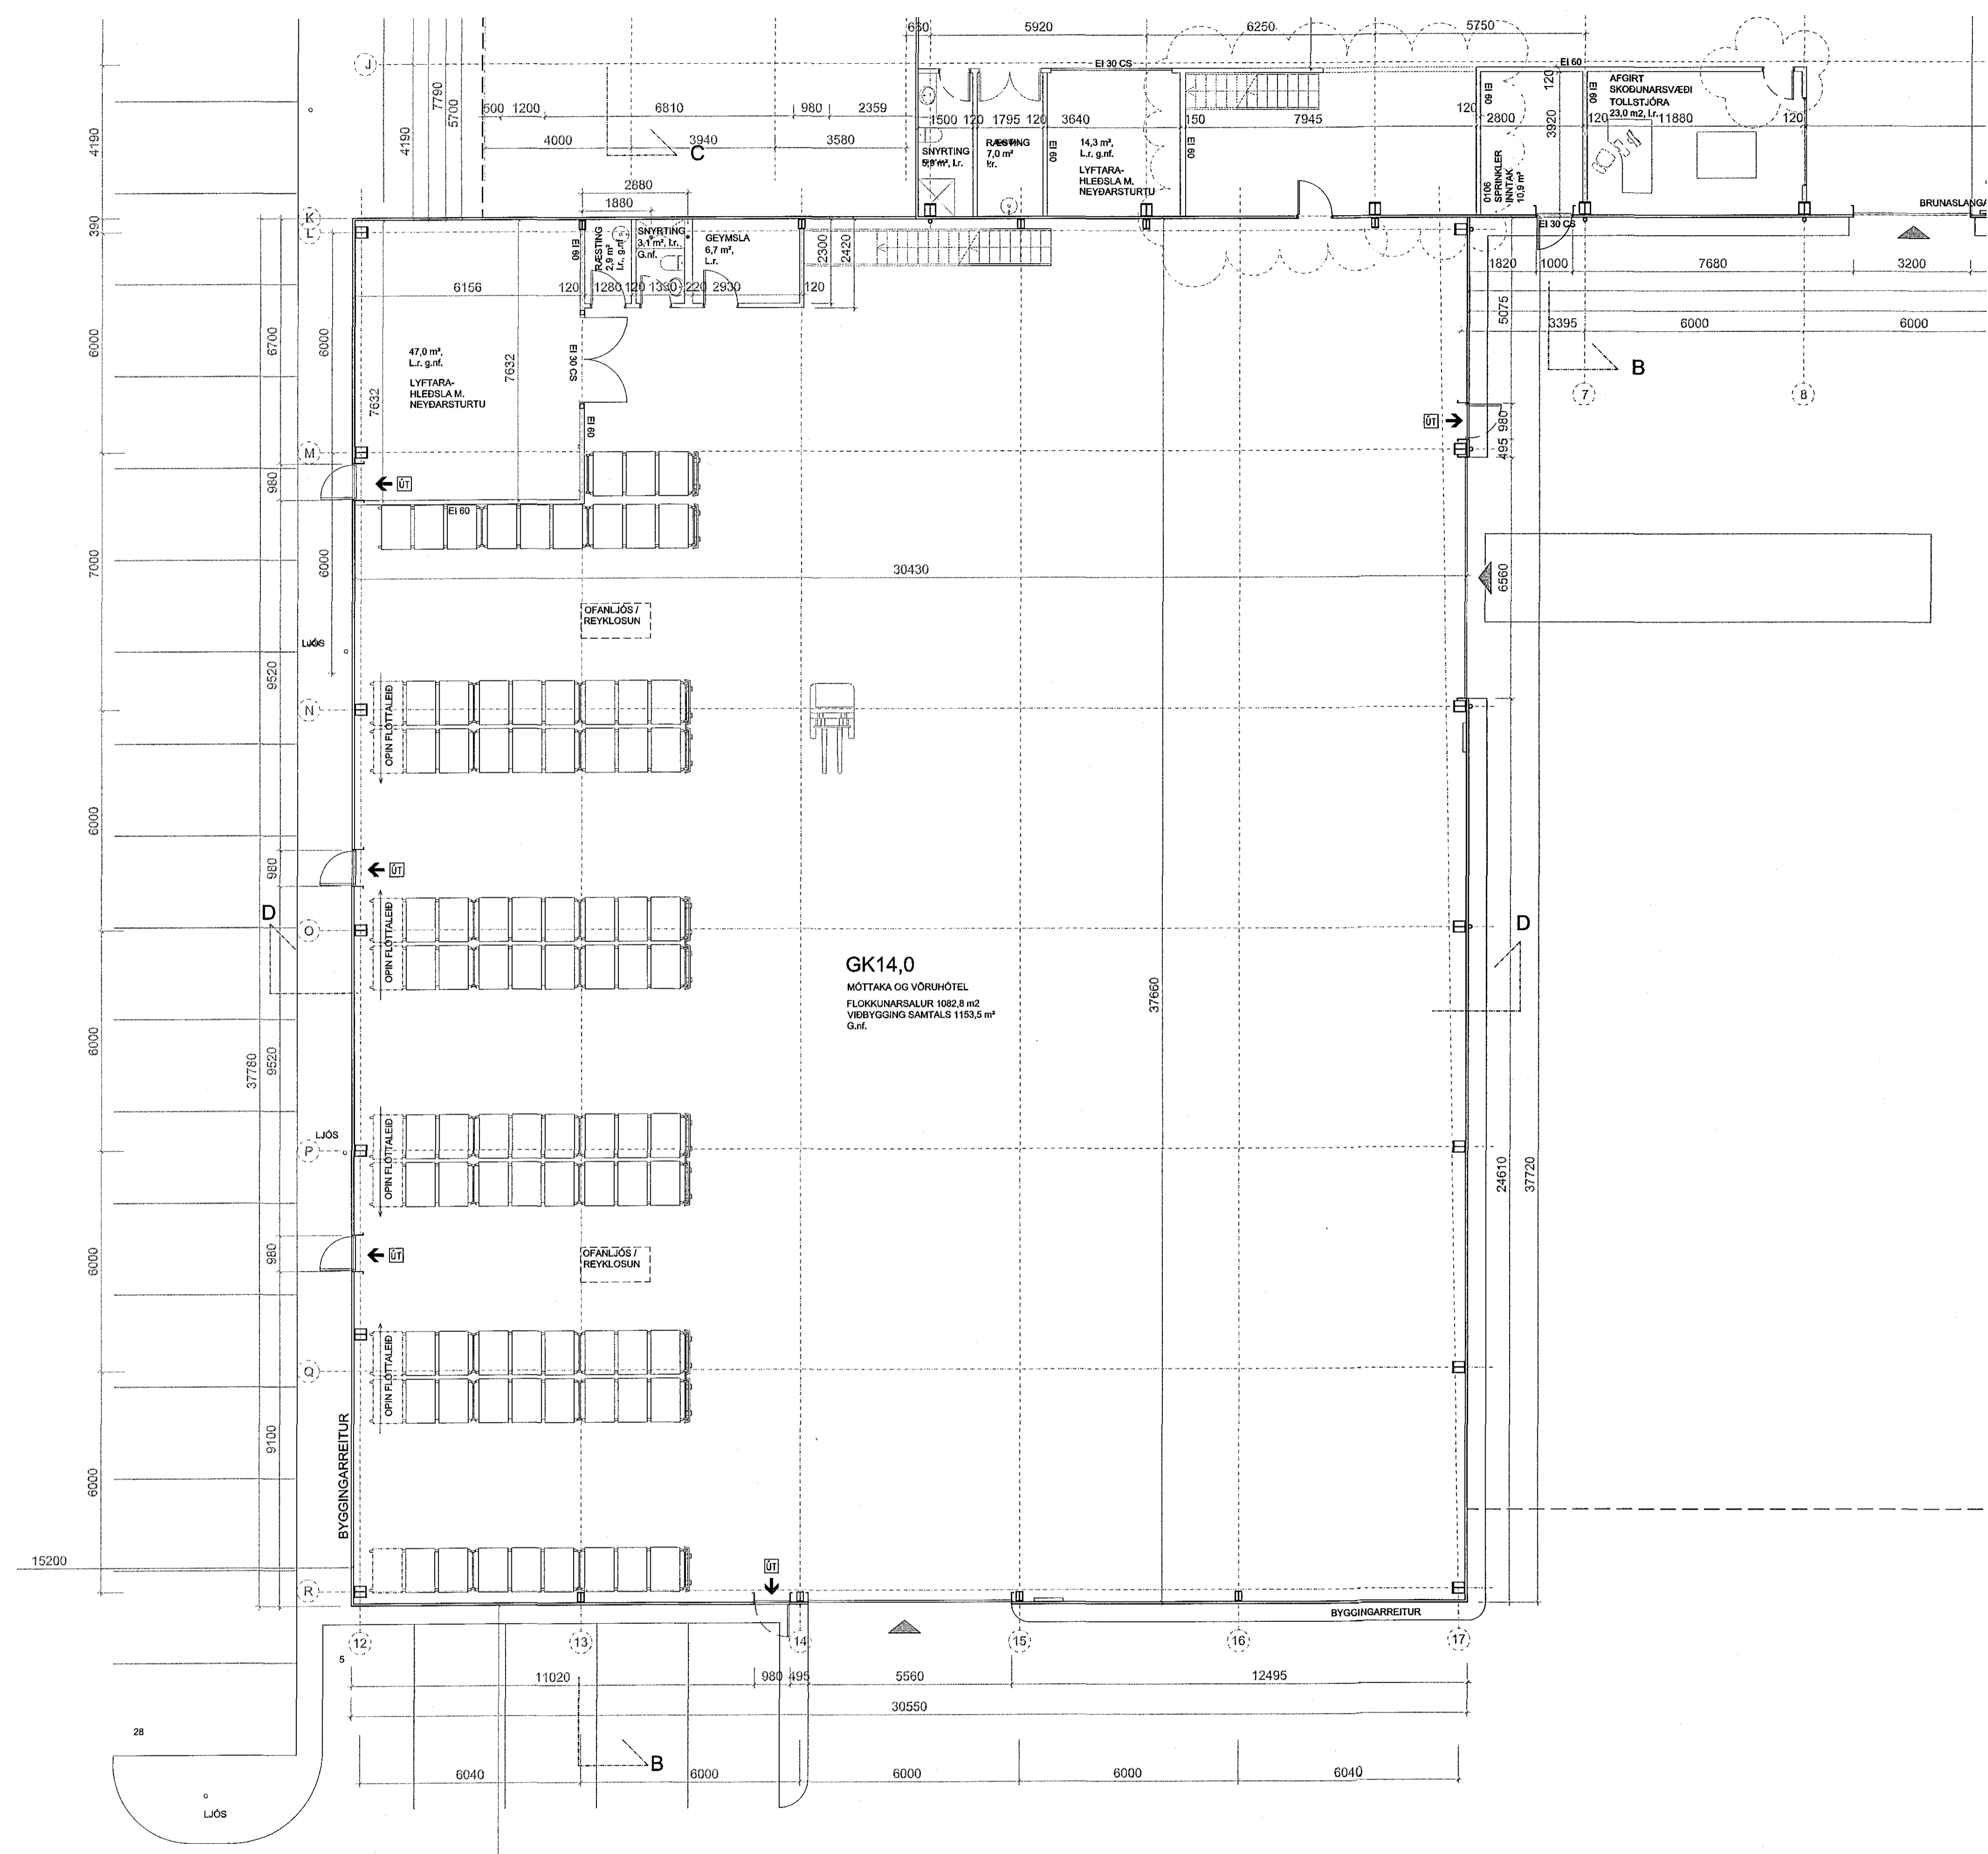

GRUNNMYND 1. HÆÐ, VIÐBYGGING 1:100

Gh 12.1.2017
HEILBRIGDISFIRTLITS
HAFNARFJARDAR-
OG KOPAVOGSSVÆDIS
Gæðungrí 7-210 Gæðabúe
[Handwritten Signature]

Yfirbú af
EFLA
Árni Árnason
Rafren undirritun
2017-01-10 14:49:42

BREYTINGAR

NR.	DAGS.	BREYTING	SB.
01	21.08.06	Hús tekið, sorpi skýl, snú svert, byggingarlys.	
02	28.08.06	Texti um brunavarnir upplýstur	
03	28.08.06	Klæðningu snúð	
04	28.01.07	Innra fyrirkomulagi skrifstofa breytt	
05	22.01.08	Nýbygging á kú	
06	30.03.08	Skrifstofur í nýbyggingu fjarlægðar	
07	02.02.11	Dýrum, inntakssými br. Skrifst. fari.	
08	20.06.11	Innra fyrirkomulag, millipallur mhl. 1 o.fl.	
09	25.08.11	Nýbyggingu breytt í viðbyggingu	
10	23.01.16	Smárymum bætt vó	
11	24.12.16	Reyndarleiðning, ýmsar smábr. eldra hús	

VERK
HRADFLOTNINGAR / FEDEX
SELHELLA 9

TEKNING
VIÐBYGGING
GRUNNMYND 1. HÆÐ

KVAÐI
1:100

DAGS.
13.07.2006
TEKNAÐ AF
GJ

TEKNING NR.
0104

[Logo]
Gunnlaugur Jónsson
arkitekt KL 090482 2299
&
Gunnar Bergmann
arkitekt KL 250864 4659
netfang: g@rhve.is
& gunnar.bergmann@gmail.com

