



18/17 1701271


Samþykkt þann  
 01. feb. 2017  
 Byggingaútlitun / *[Signature]*

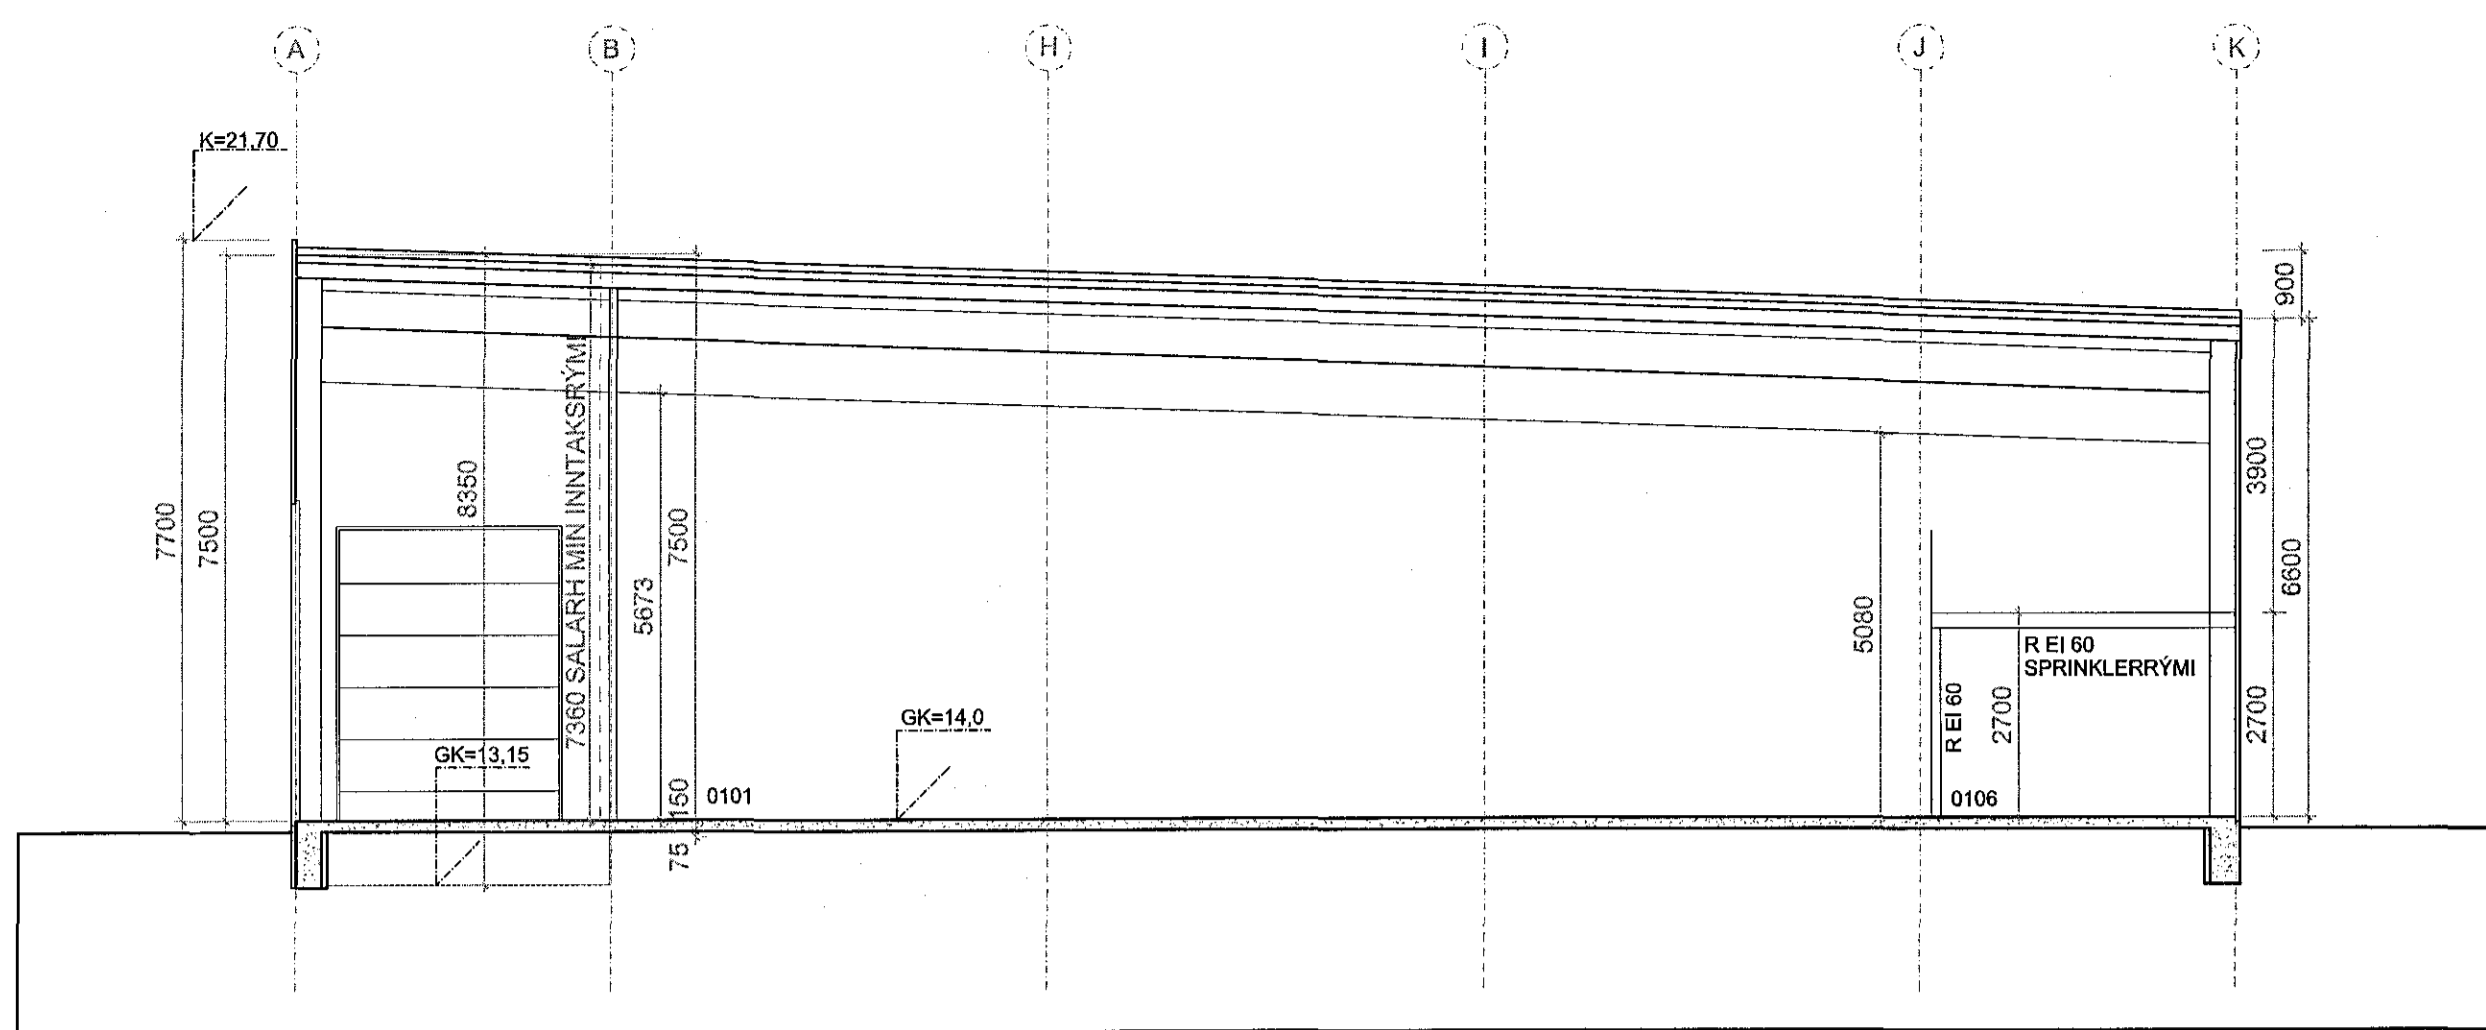

SNEIÐING B-B M1:100, NÚVERANDI HÚS

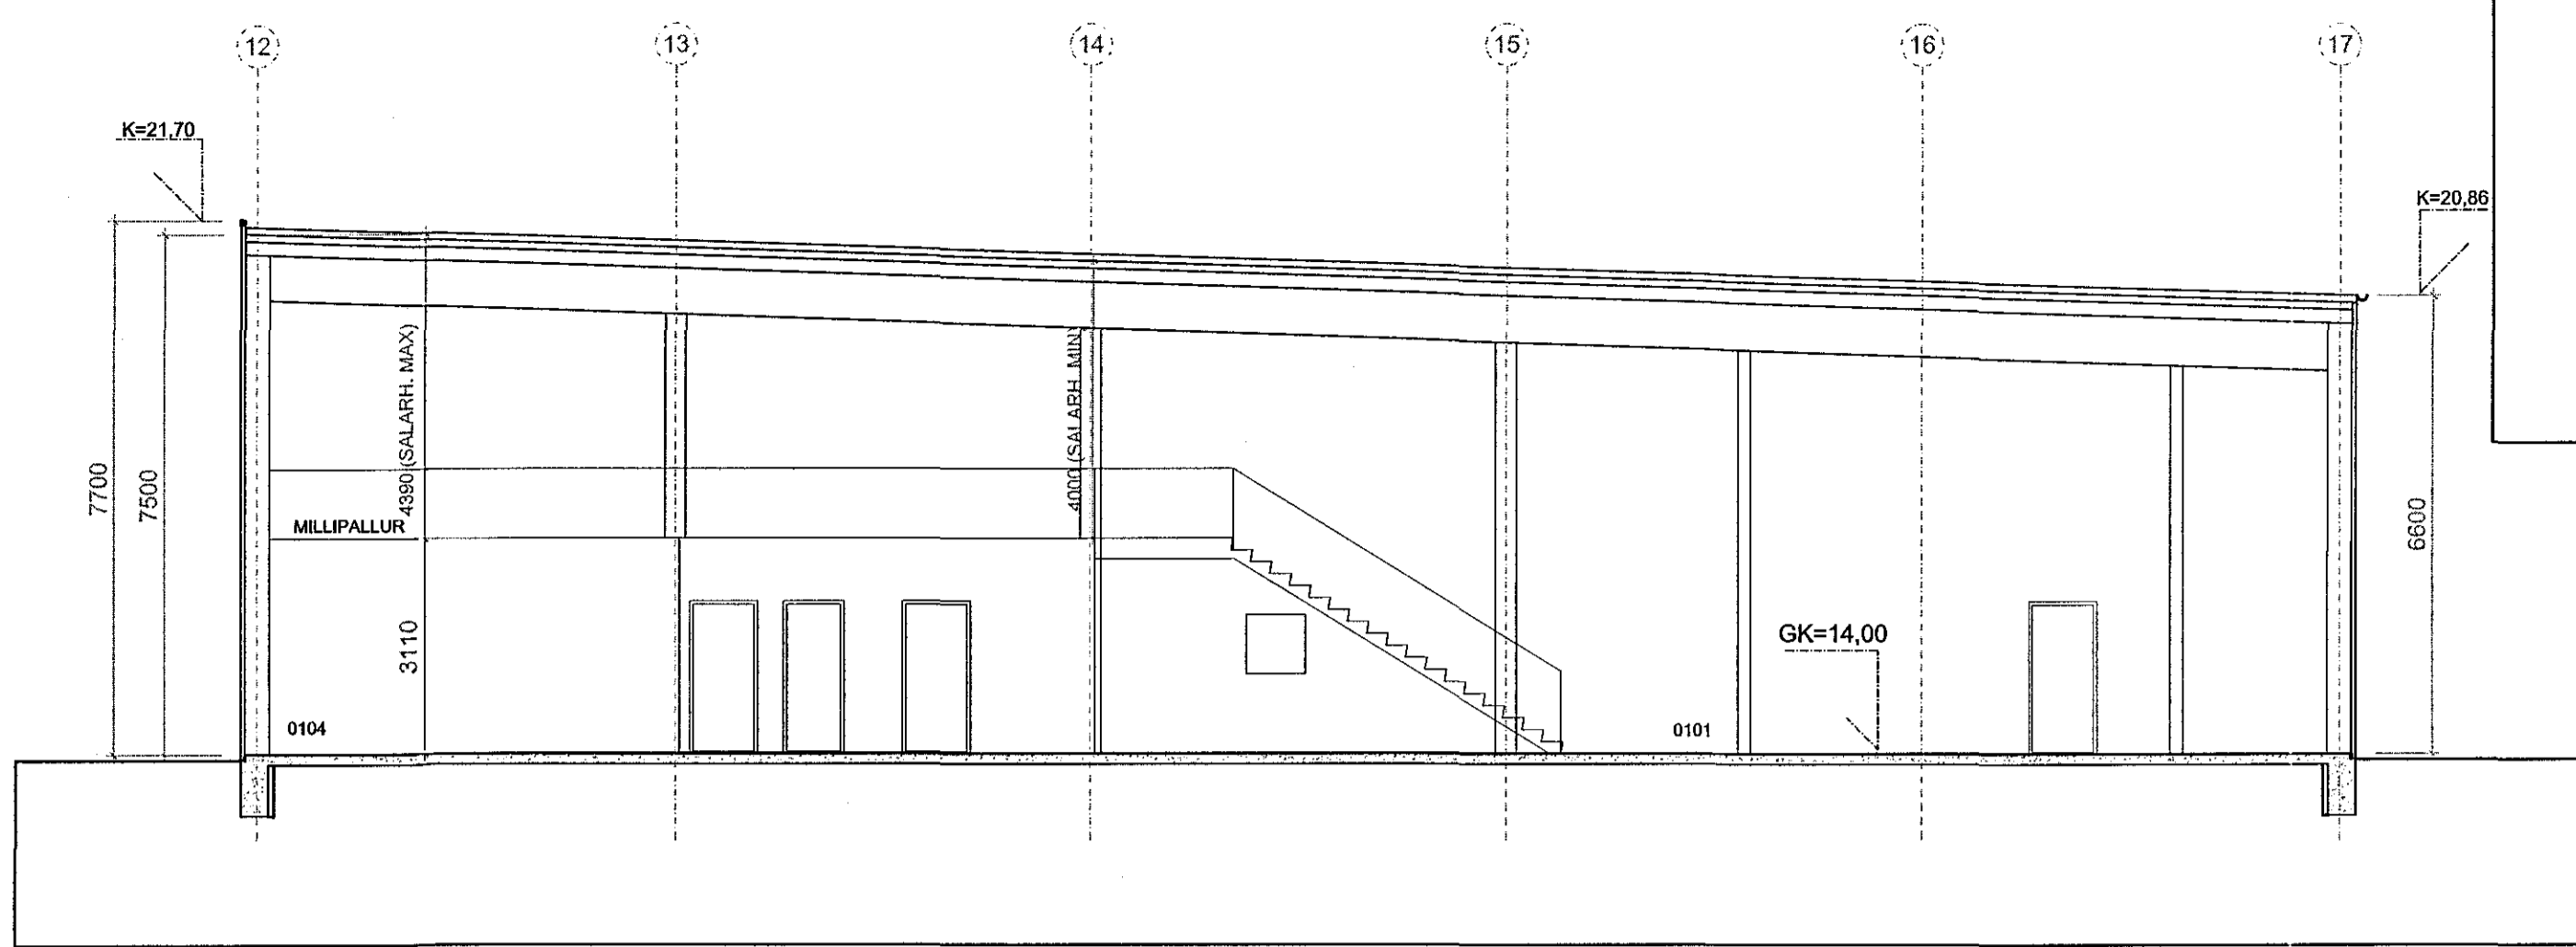

SNEIÐING D-D, NÝ VÍÐBYGGING M1:100

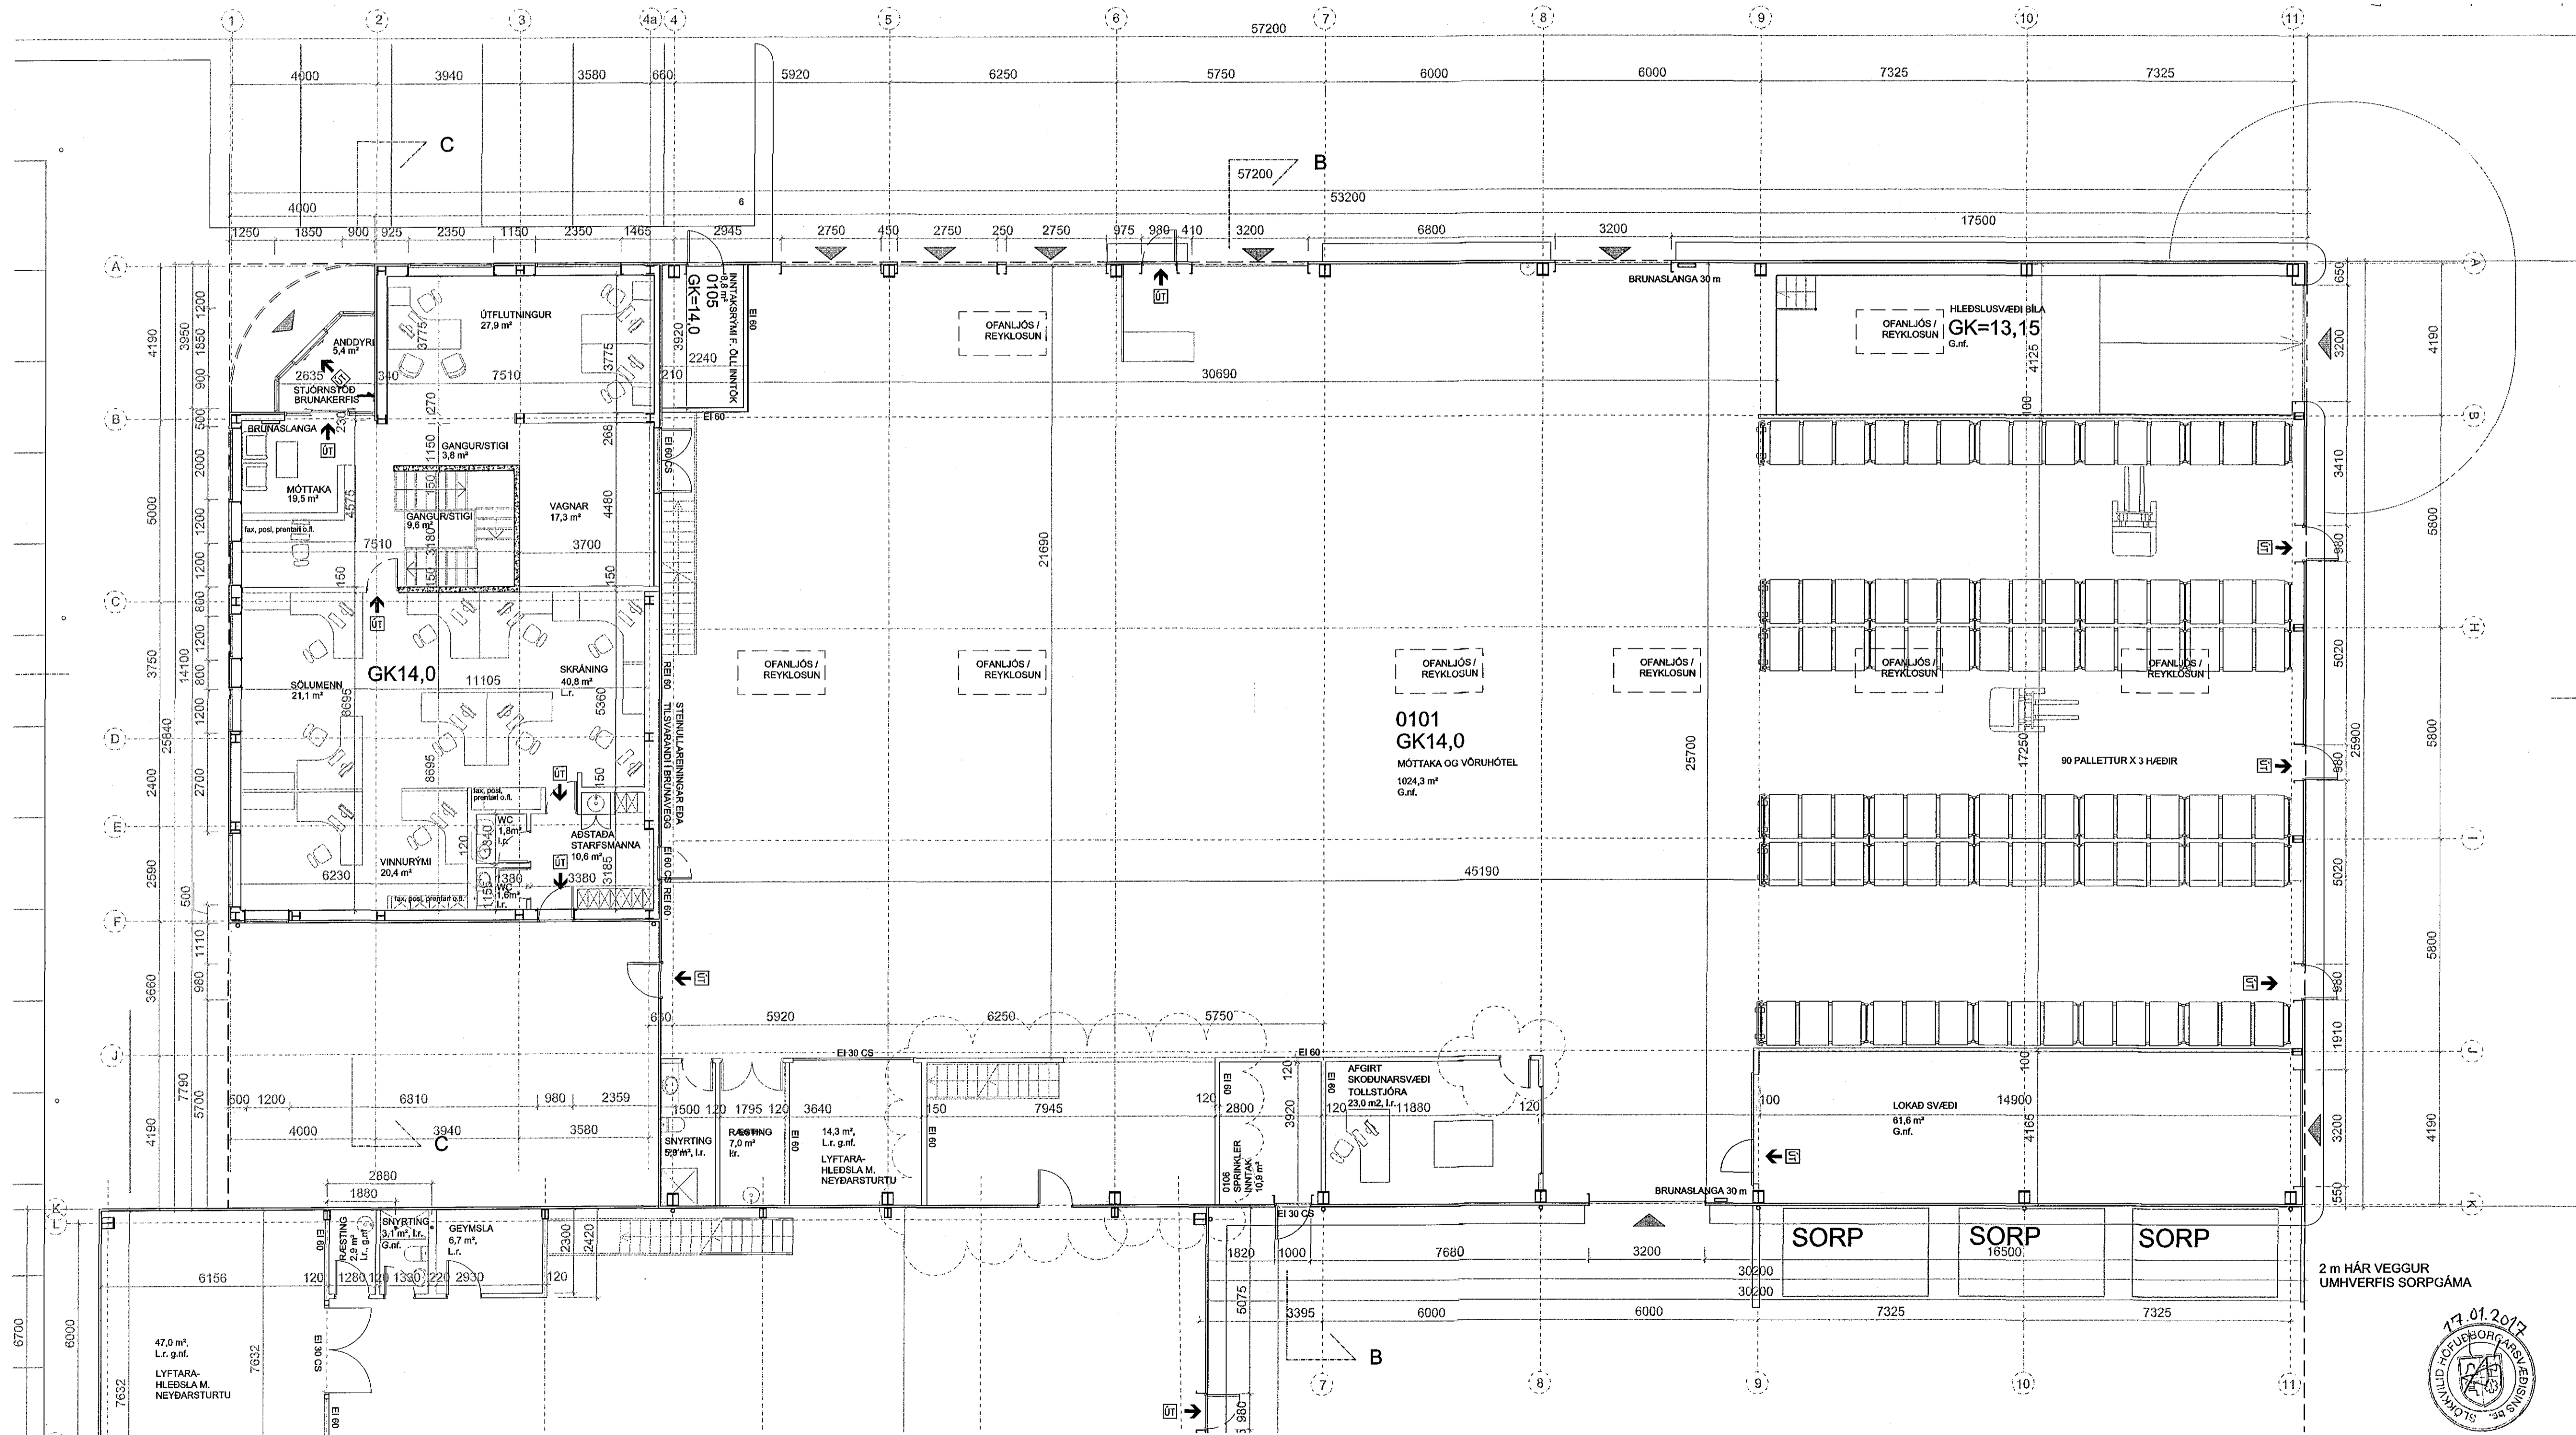

GRUNNMYND 1. HÆÐ, M1:100

Virðingarfyllt  
 EFLA  
 Arni Arnason  
 Rafraen undirritun  
 2017-01-10 14:50:33

12.1.2017  
 HEILBRIGDISEFTIRLIT  
 HAFNARFJARDAR-  
 OG KÖPVAÐSSVÆÐIS  
 Gardtorgi 2/10 Gardabæ  
 Kall Helguson

BREYTINGAR

NR.	DAGS.	BREYTING	Sp.
01	21.08.06	Hús tekið, sorpi skylt, smó svert, byggingarlys.	
02	28.08.06	Texti um brunavarnir uppfærður.	
03	28.08.06	Klæðningu smíðuð.	
04	28.01.07	Inna fyrirkomulagi skrifstofa breytt.	
05	22.01.08	Nýbygging á lóð.	
06	30.03.08	Skrifstofur í nýbyggingu þrjústak.	
07	02.02.11	Dýrum, innrúmsmíði br. Skúfist, fjárf.	
08	20.06.11	Inna fyrirkomulagi, millipallur mhl.1 oill.	
09	25.08.11	Nýbyggingu breytt í vöðbyggingu.	
10	23.01.16	Smárymum beði við nýbyggingu.	
10	24.12.16	Reyndartekning, Ýmsar smábreytingar.	

HRADFLUTNINGAR / FEDEX  
 SELHELLA 9

TEKNING  
 NÚVERANDI HÚSHLUTI  
 GRUNNMYND 1. HÆÐ

KVARDI  
 1:100

DAGS.  
 13.07.2006  
 TEKNAÐAF  
 GJ

TEKNING NR.  
 0105  
 Gunnlaugur Jónsson  
 Kt. 095462 2299  
 Gunnar Bergmann  
 Kt. 220864 4859  
 netfang: @hiv.is  
 @gunnar.bergmann@gmail.com

