



SNEIDING C-C, M 1:100, NÚVERANDI HÚS

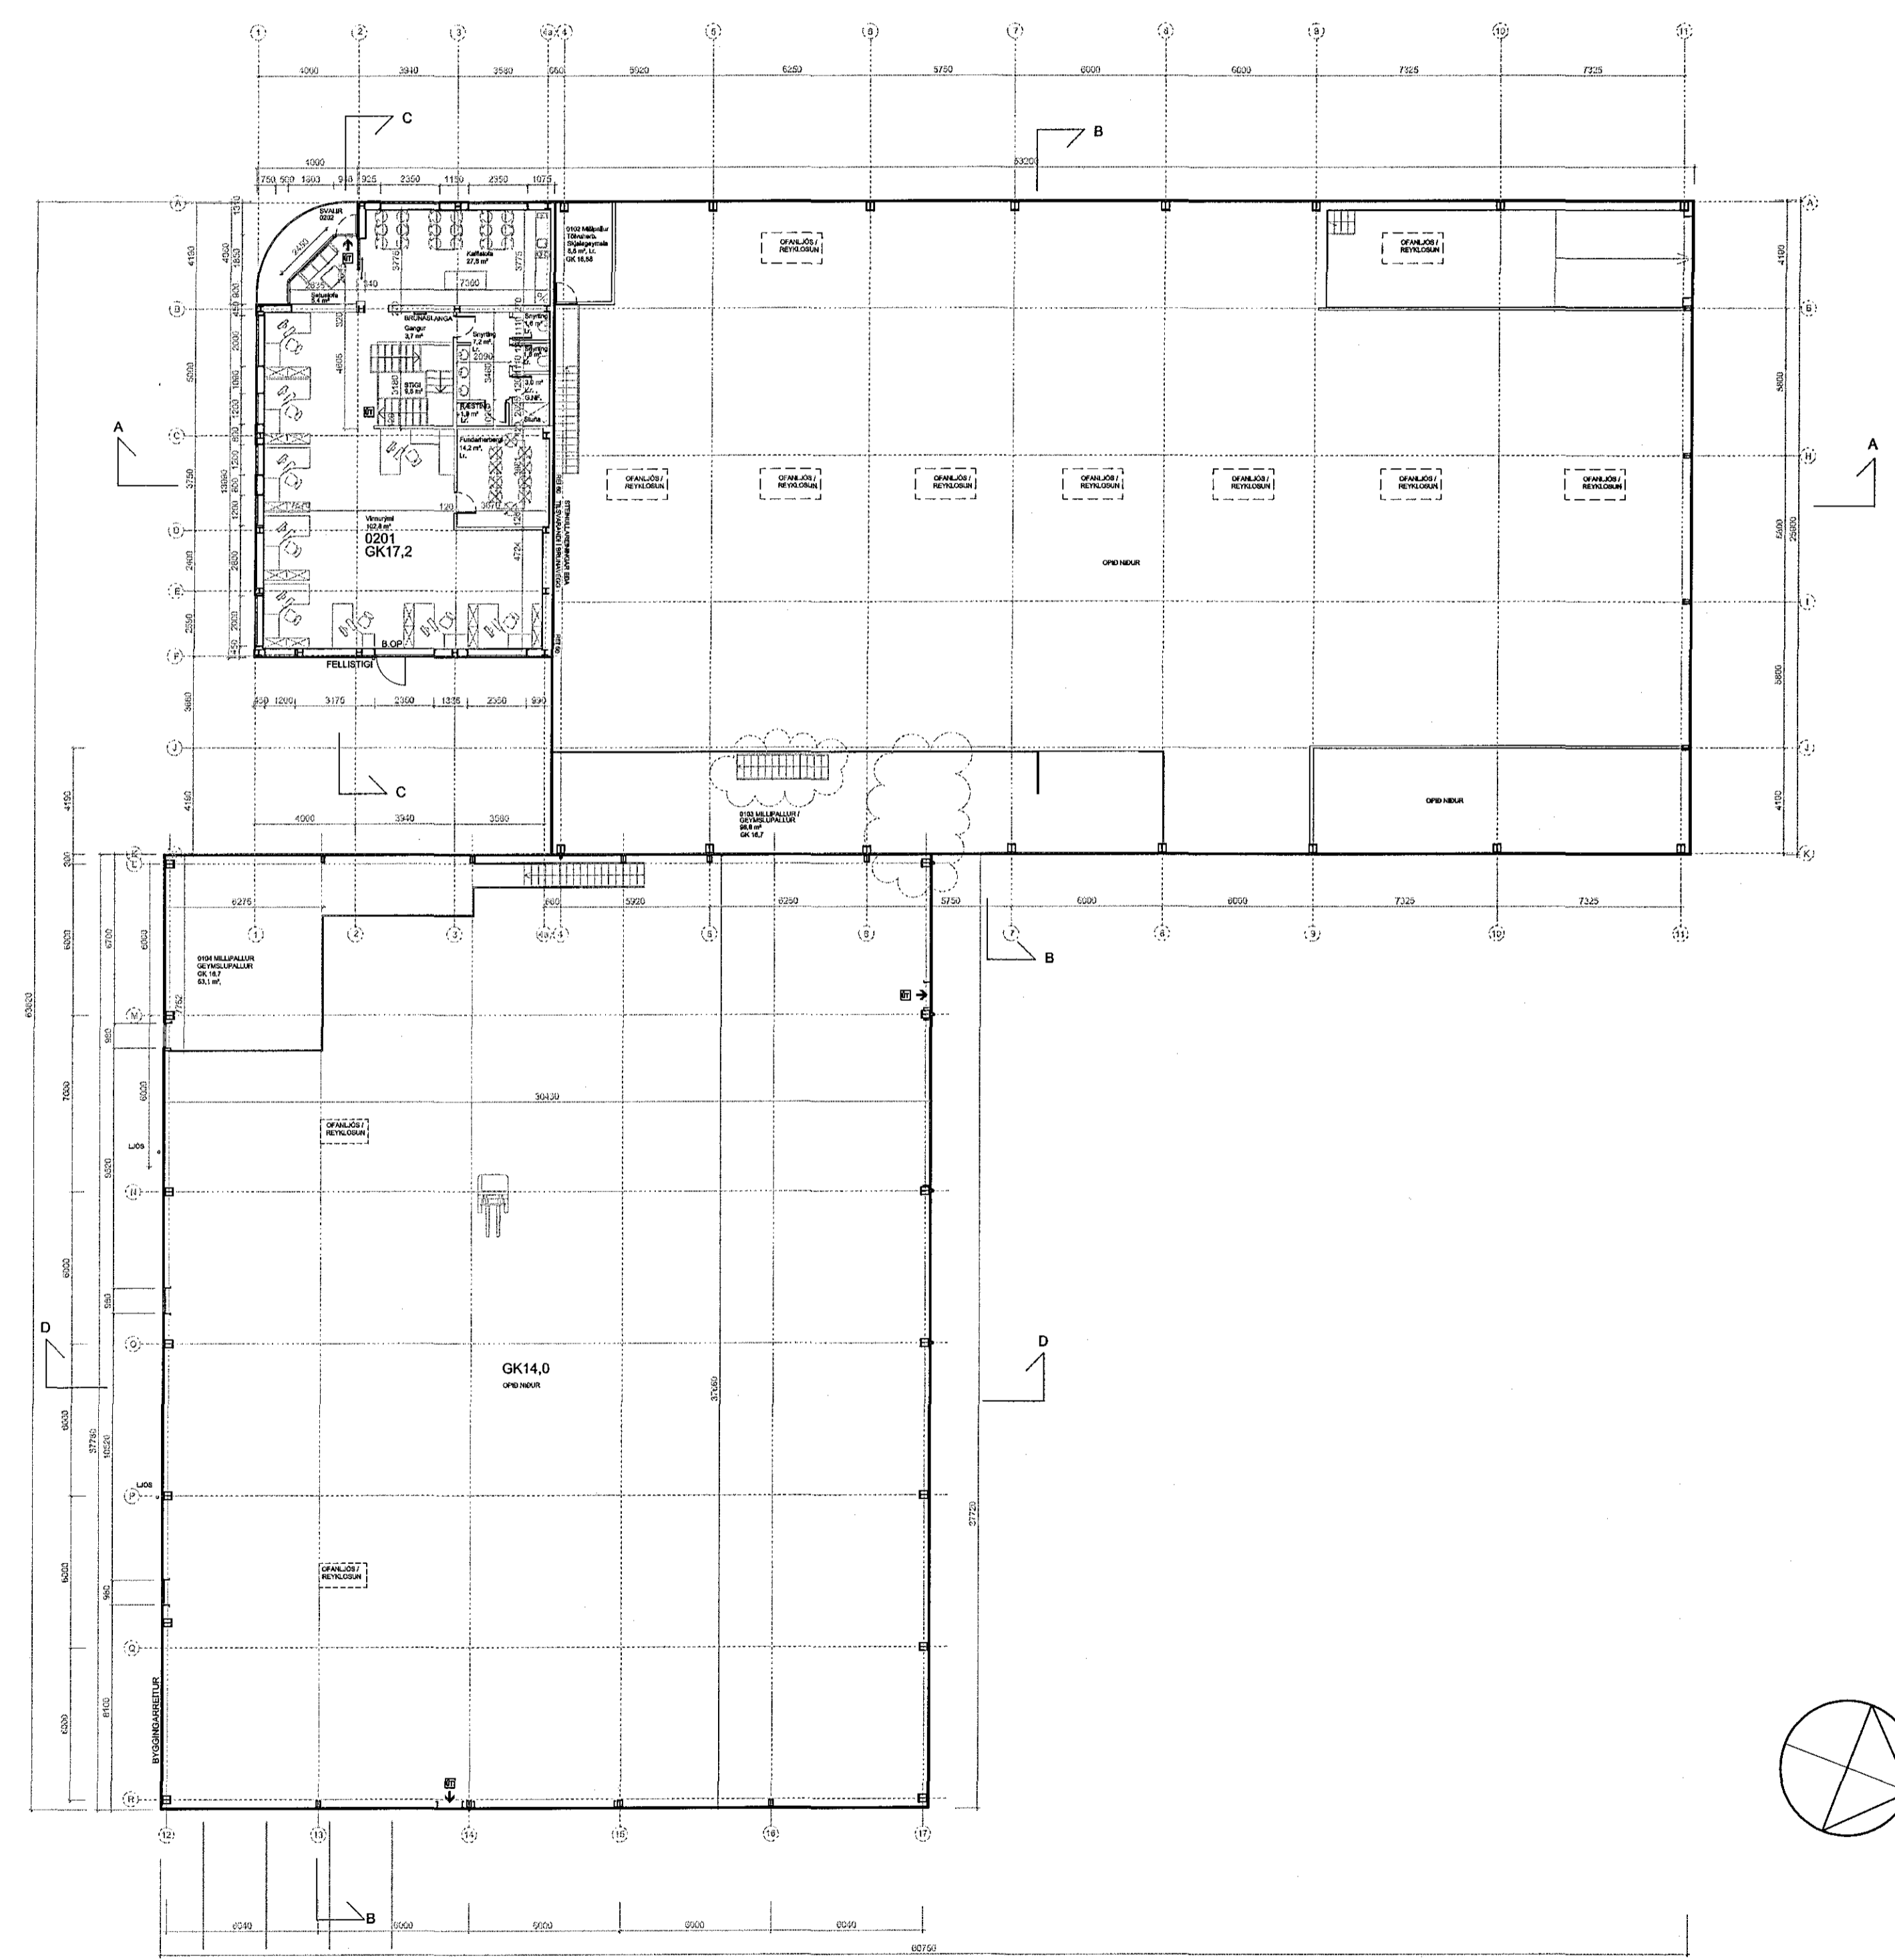

GRUNNMYND 2 HÆÐ OG MILLIPALLAR, YFIRLIT, M1:200

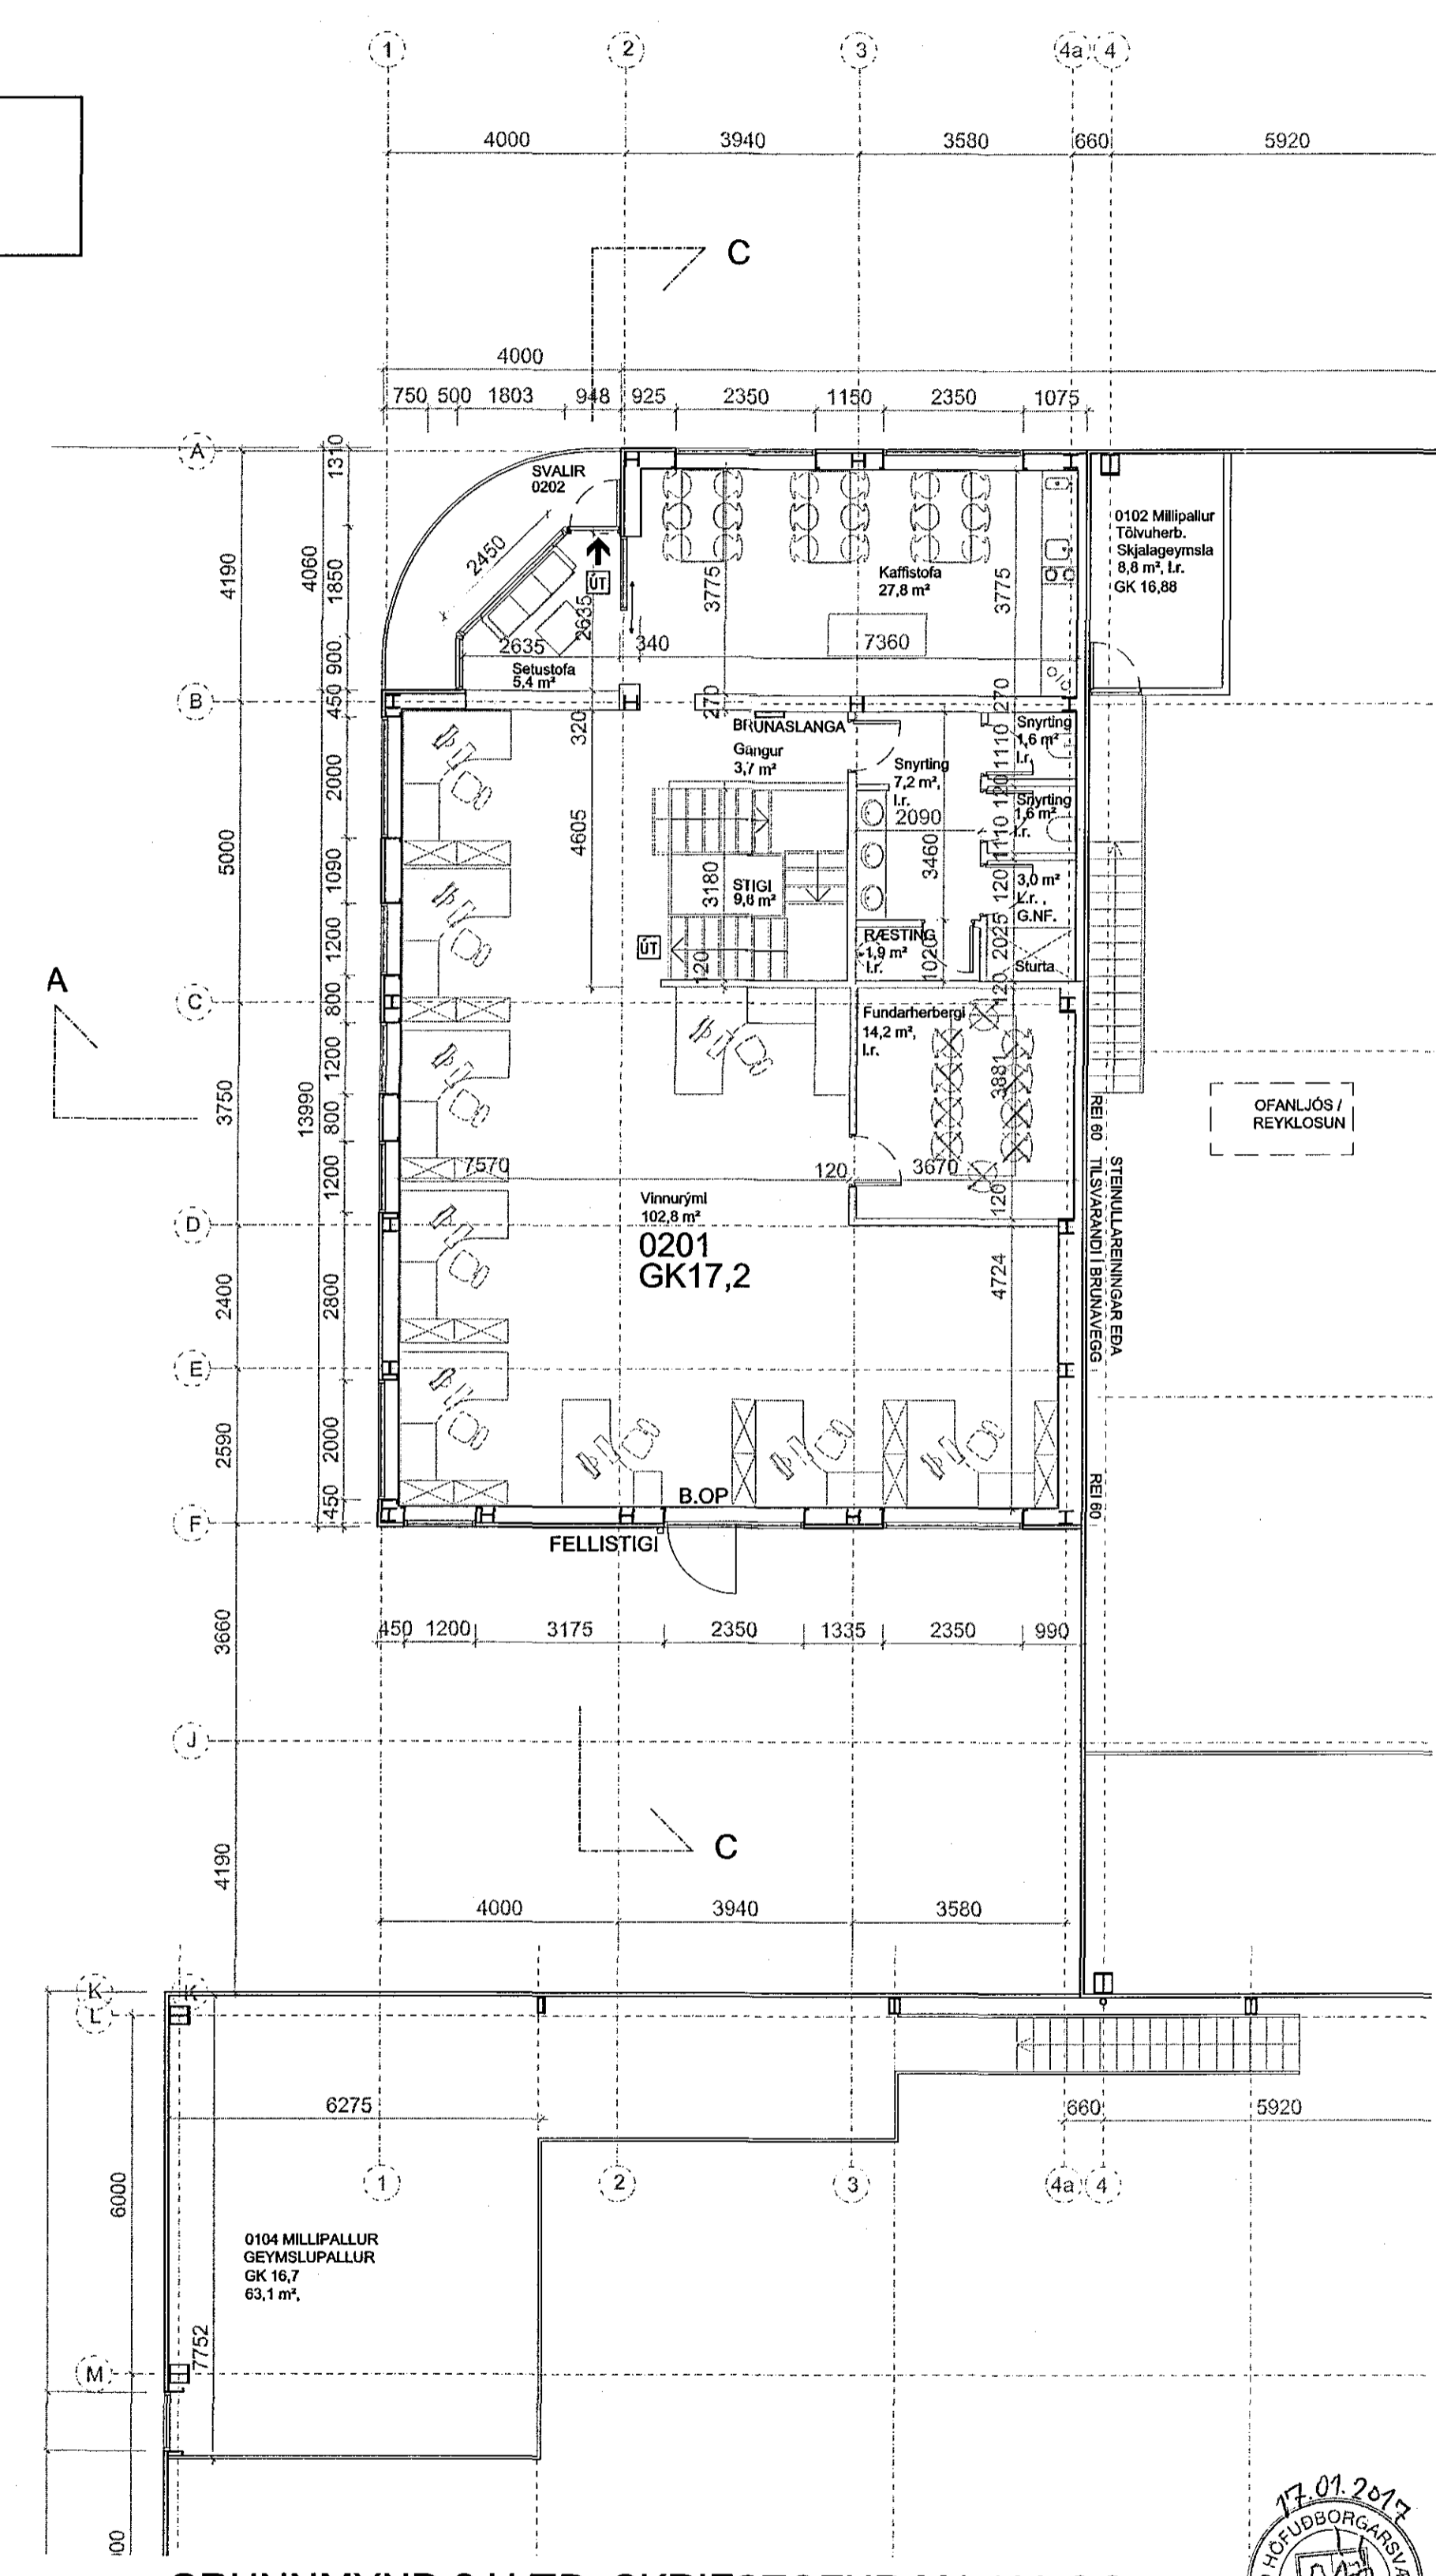

GRUNNMYND 2 HÆÐ, SKRIFSTOFUR M1:100 OG MILLIPALLUR Í NÝBYGGINGU

12.1.2017
Gh
HEILBRIGDISEFTIRLITS
HAFNARFIJARÐAR
OG KÓPAVOGSSVÆÐIS
Gæðastofni - 210 Gardabæ
K. L. Stefánsson
Yfirbúð af
brunavörðum
REFLA
Arni Arnason
Rafrenn undirritun
2017-01-10 14:51:42

BREYTINGAR

NR.	DAGS.	BREYTING	SP.
01	21.08.06	Hús lækkað, sorpi skilt, snúð svert, byggingarlys.	
02	28.08.06	Texti um brunavarnir uppfærður.	
03	28.08.06	Klaðningu snúð.	
04	28.01.07	Innra fyrirkomulagi skrifstofa breytt.	
05	22.01.08	Nýbygging á hól.	
06	30.03.08	Skrifstofur í nýbyggingu fjarlægðar.	
07	02.02.11	Dýrum, innrúmsmiðju br. Skrifst. fjarf.	
08	20.06.11	Innra fyrirkomulag, millipallur mhl. 1 ofl.	
09	25.08.11	Nýbyggingu breytt í vöbyggingu.	
10	23.01.16	Millipalli breytt í vöbyggingu.	
11	24.12.16	Rayndartekning, Ýmsar smábreytingar.	

VERK
HRADFLUTNINGAR / FEDEX
SELHELLA 9

TEKNING
GRUNNM. 2 HÆÐ OG MILLIP. NÝBYGGINGU
MILLIPALLAR OG SNEIDING


KVARN
1:200 og 1:100

DAGS.
13.07.2006
TEKNAÐ AF
GJ

TEKNING NR.
0106

Gunnlaugur Jónsson
arkitekt
Gunnar Bergmann
arkitekt

netfang: e@hive.is
&gunnar.bergmann@gmail.com

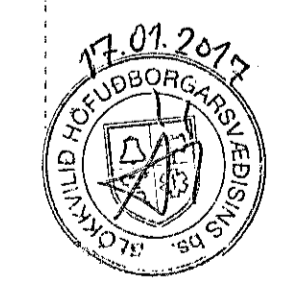

Barjarhlíð 14-16, 201 Kóp.
Sími: 824 4555 / 864 2282