





Einivellir 1 Norðurhlíð, að Akurvöllum. 1:100

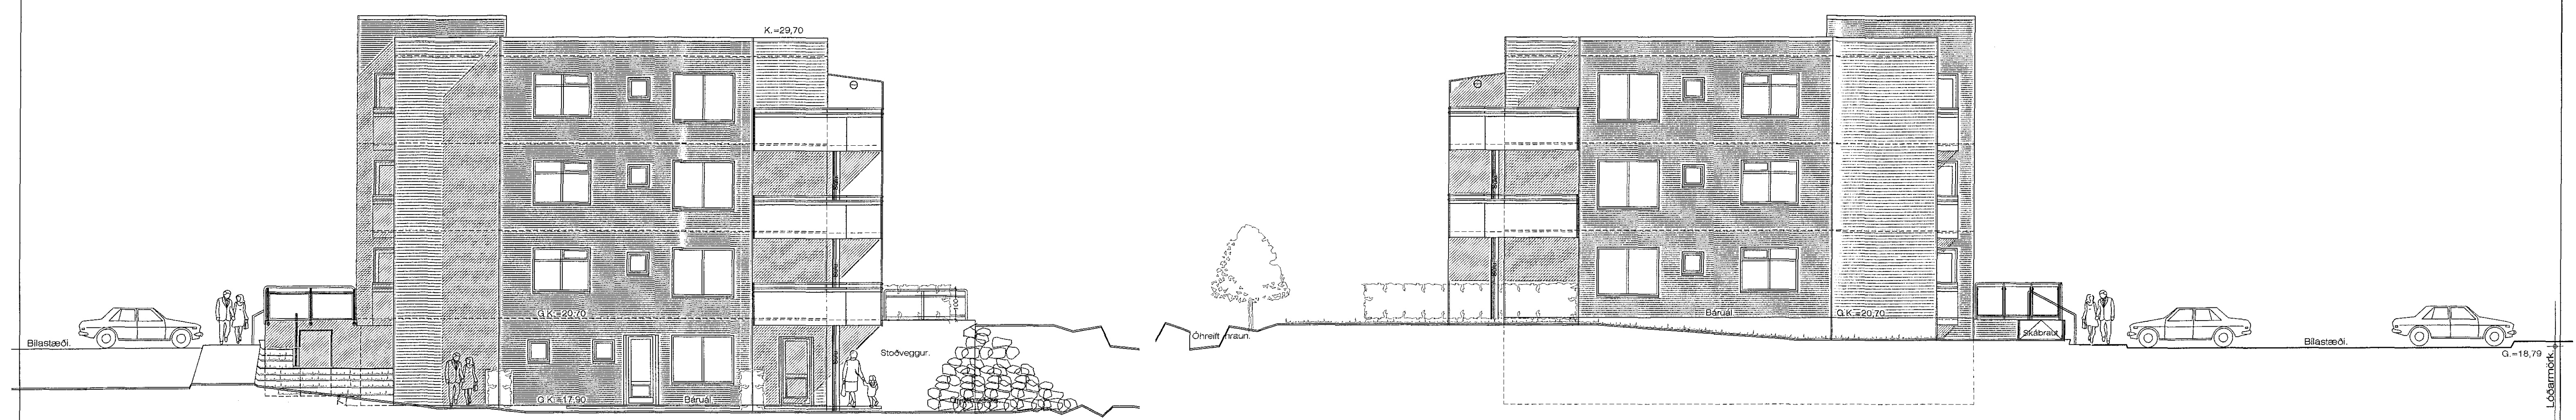


Einivellir 1 Vesturhlíð, 1:100

Einivellir 1 Austurhlíð, 1:100

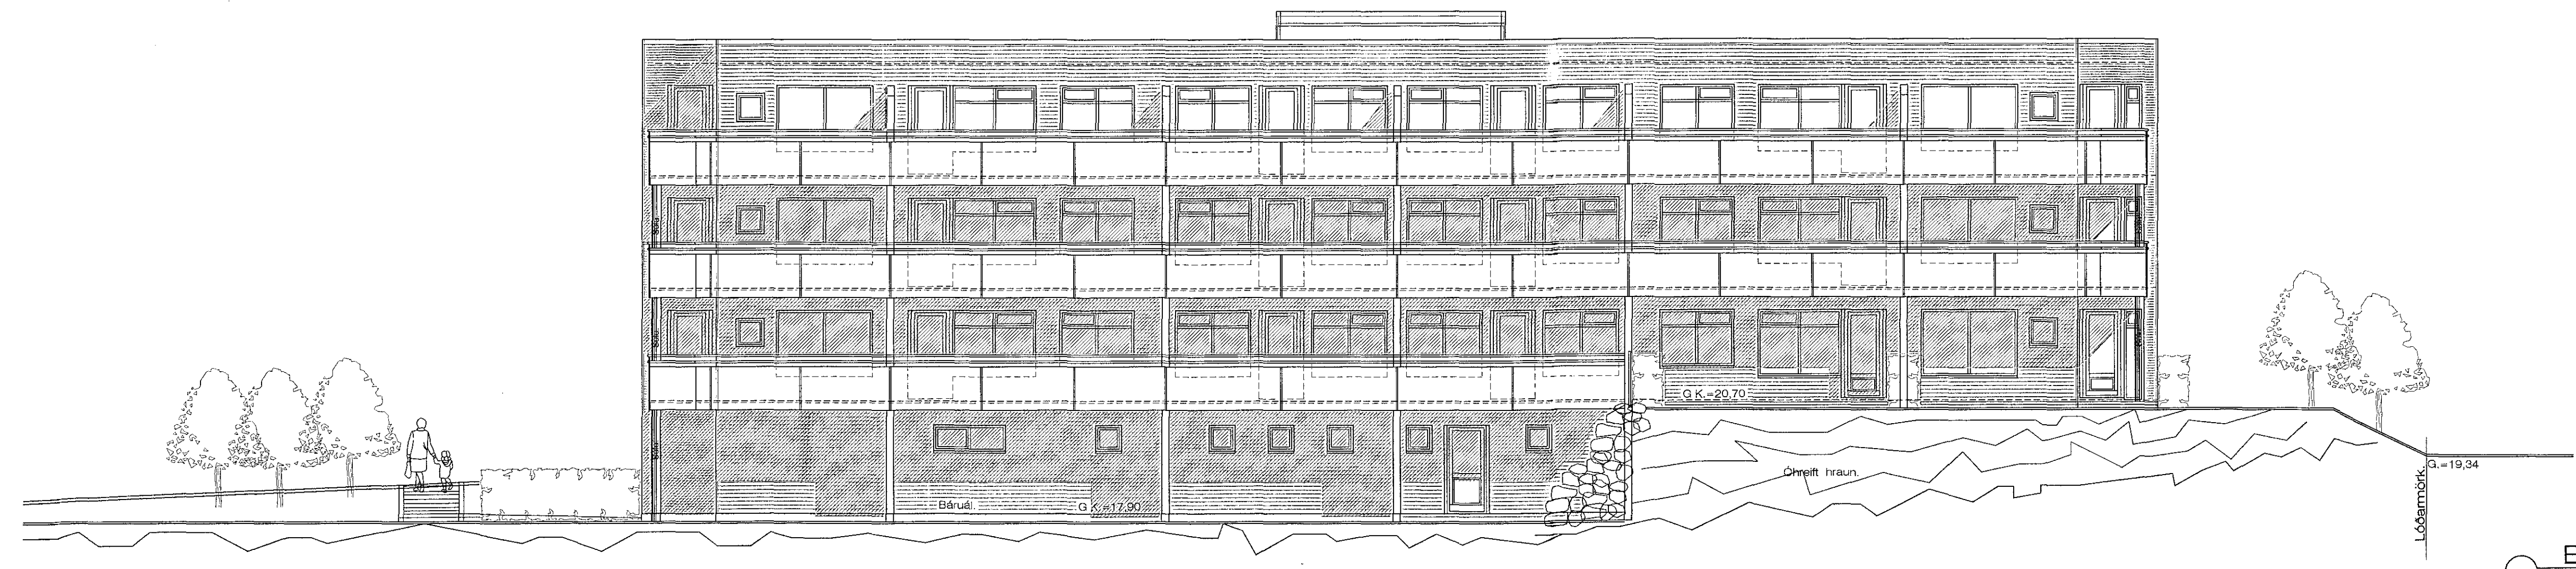

Einivellir 1 Suðurhlíð, 1:100

Einivellir 1 1902.dwg
5.2.2017 16:39
JonG

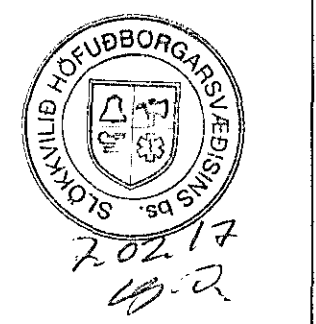

Breytt 30. 2-2017
Breytt formi á svölum og betri við síðu.

Einivellir 1 Hafnarfirði. Útlit.

VERK NR. 352 DAGS. 19. 7. 2016 MÁL. 1:100 jon-ark @ islandia.is

TEIKN. NR. 06 BREYTT.

JÓN GÜDMUNDSSON ARKITEKT
VINNUSTOFA SUDURLANDSBRÁUT 16 REYKJAVÍK
SÍMI 552 5055