


GRUNNMYND 1 HÆÐ 1: 100
Nánari málsetning sjá teikn. V-1 1: 50

AFSTÖÐUMYND 1:500

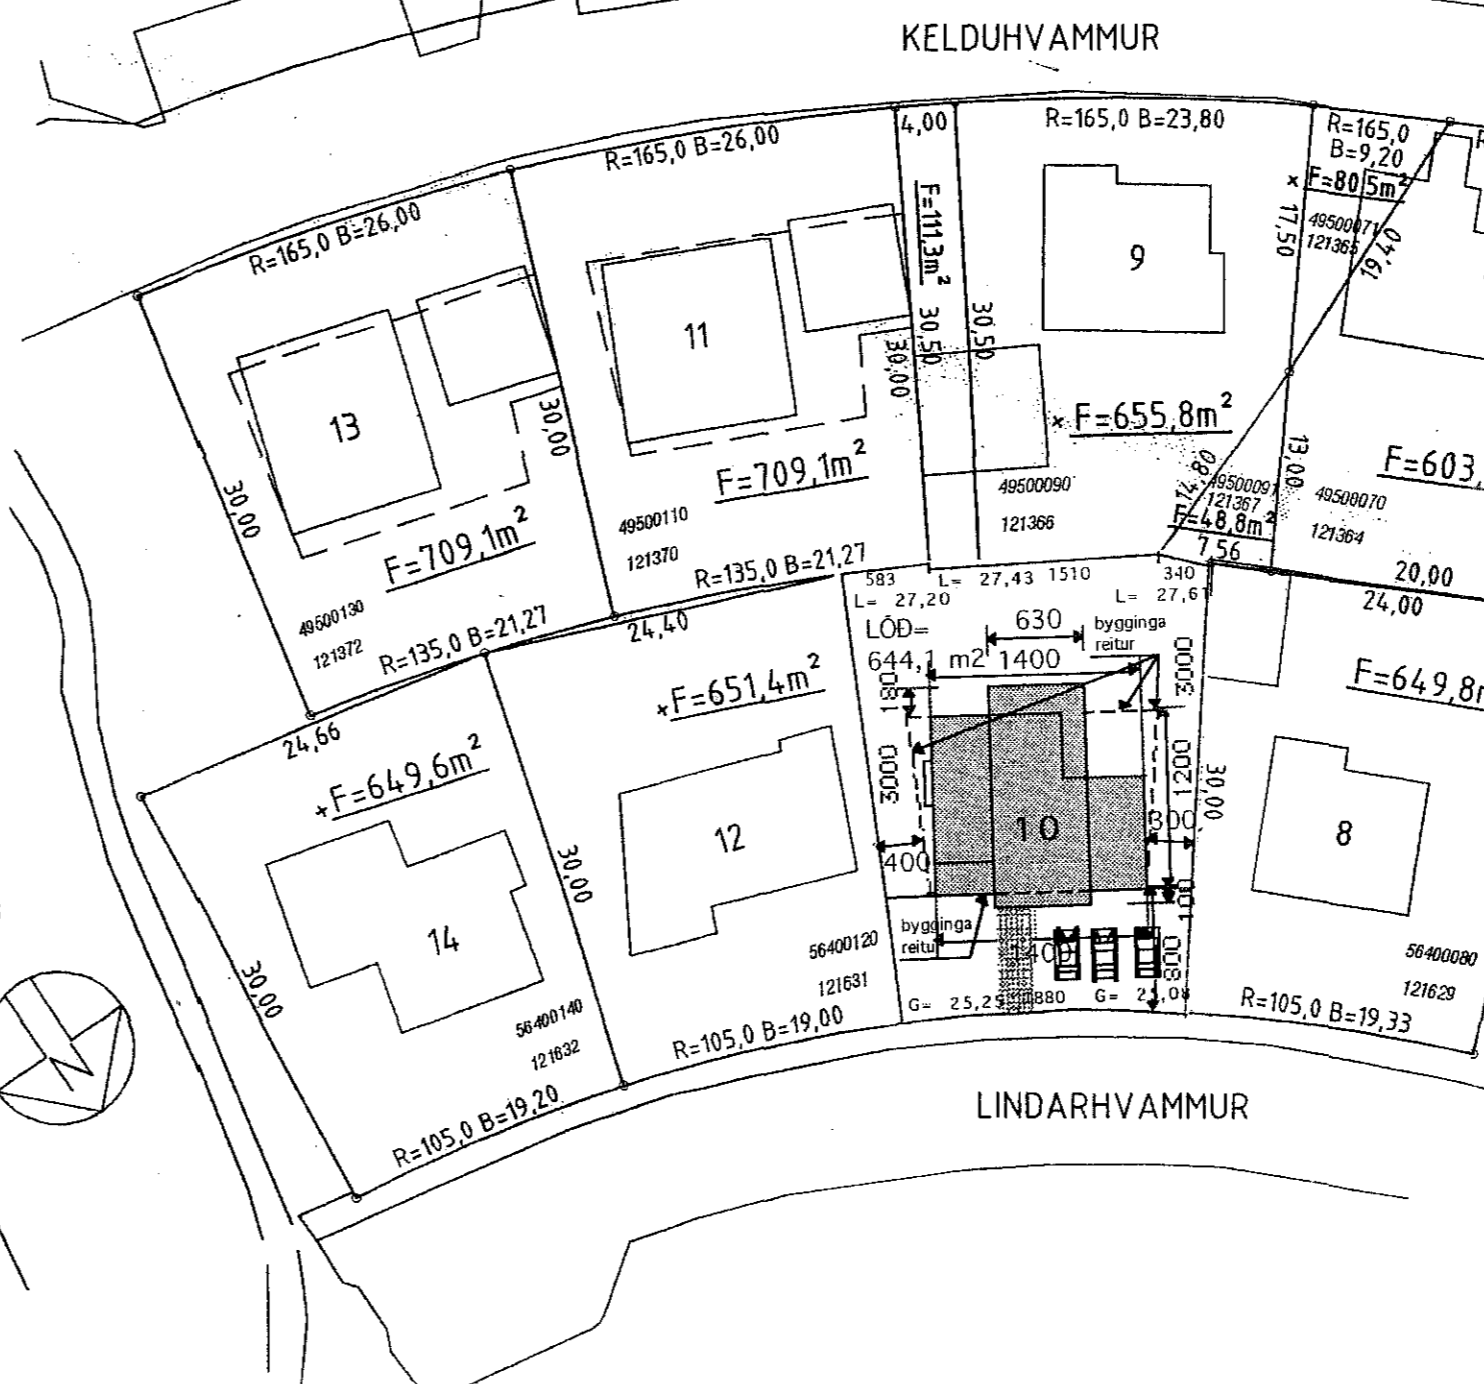

Samþykkt þann
22. mars 2017
Byggingafulltrúinn í Hafnarfirði

Skýringar

Sökkjar og gólfplötur eru staðsteypt. Undir botnplötu er 3" plasteinangrun. Útveggir eru staðsteyptir. Einangraðir að utan með 4" steinullar einangrun, múrhúðað og steinað. Sperrur eru 2" x 9" og 8" steinull. Burður eru steyptir veggir/bitar. Á þaki viðurkenndur asfalt pappi. Öll klæðning innanhús minnst í fl. 2. Klæðning í bílgeymslu minnst í fl. 1. Lagnir eru færðar í rör í rörkerfi G.N.F. í öllum votum rýmum með vask, vatn renni örugglega og óhindrað að niðurfalli Vélræn loftræsting frá rýmum án glugga. Allt gler er K-gler. Allt litaval utanhús í samráði við hönnuð. Frágangur í lóðarmörkum í samráði við nágranna.

Stærðir

GRUNNFL. HÚSS 1 HÆÐ BRÚTTÓ	131,7 m ²
GRUNNFL. HÚSS 2 HÆÐ BRÚTTÓ	144,4 m ²
STIGAOP 2. HÆÐ	5,4 m ²
SAMTALS	270,7 m ²
GRUNNFL. BÍLGEYMSLA BRÚTTÓ	47,2 m ²
GRUNNFL. AUKAIBÚÐ	46,8 m ²

Nýtingarhlutfall

LÓÐ = 644,1 m ²
GRUNNFLÖTUR HÚSS = 131,7 m ²
NÝTINGARHLUTFALL = 0,20
GRUNNFL. SAMT. HÚSS = 270,7 m ²
NÝTINGARHLUTFALL = 0,42

Breytt 24. feb. 2017. Reyndarteikning. Minniháttar breyting á innréttingum 2. hæð. + færsla á sorpgeymslu.

Verkefni **LINDARHVAMMUR 10 HAFNARFIRÐI**

Heiti **GRUNNMYND 1 HÆÐ SKÝRINGAR AFSTÖÐUMYND**

kvarði	1:100	verk.nr	
dags.	6. nóv...2003	dags br.	24. feb. 2017
hönnun	S. Ó. - G. G.	teikn nr	A-1
teikn	G.G.		

Gísli G. Gunnarsson B.F.Í, kt. 020649-2409
Hringbraut 17
220 Hafnarfirði
s. 555-2020 FAX 555-2021
netfang: kvardi@vortex.is www.kvardi.is

Gísli Gunnarsson