


Samþykkt þann  
29. mars 2017  
Byggingaútráunin í Hafnarfirði

Úr Gildi

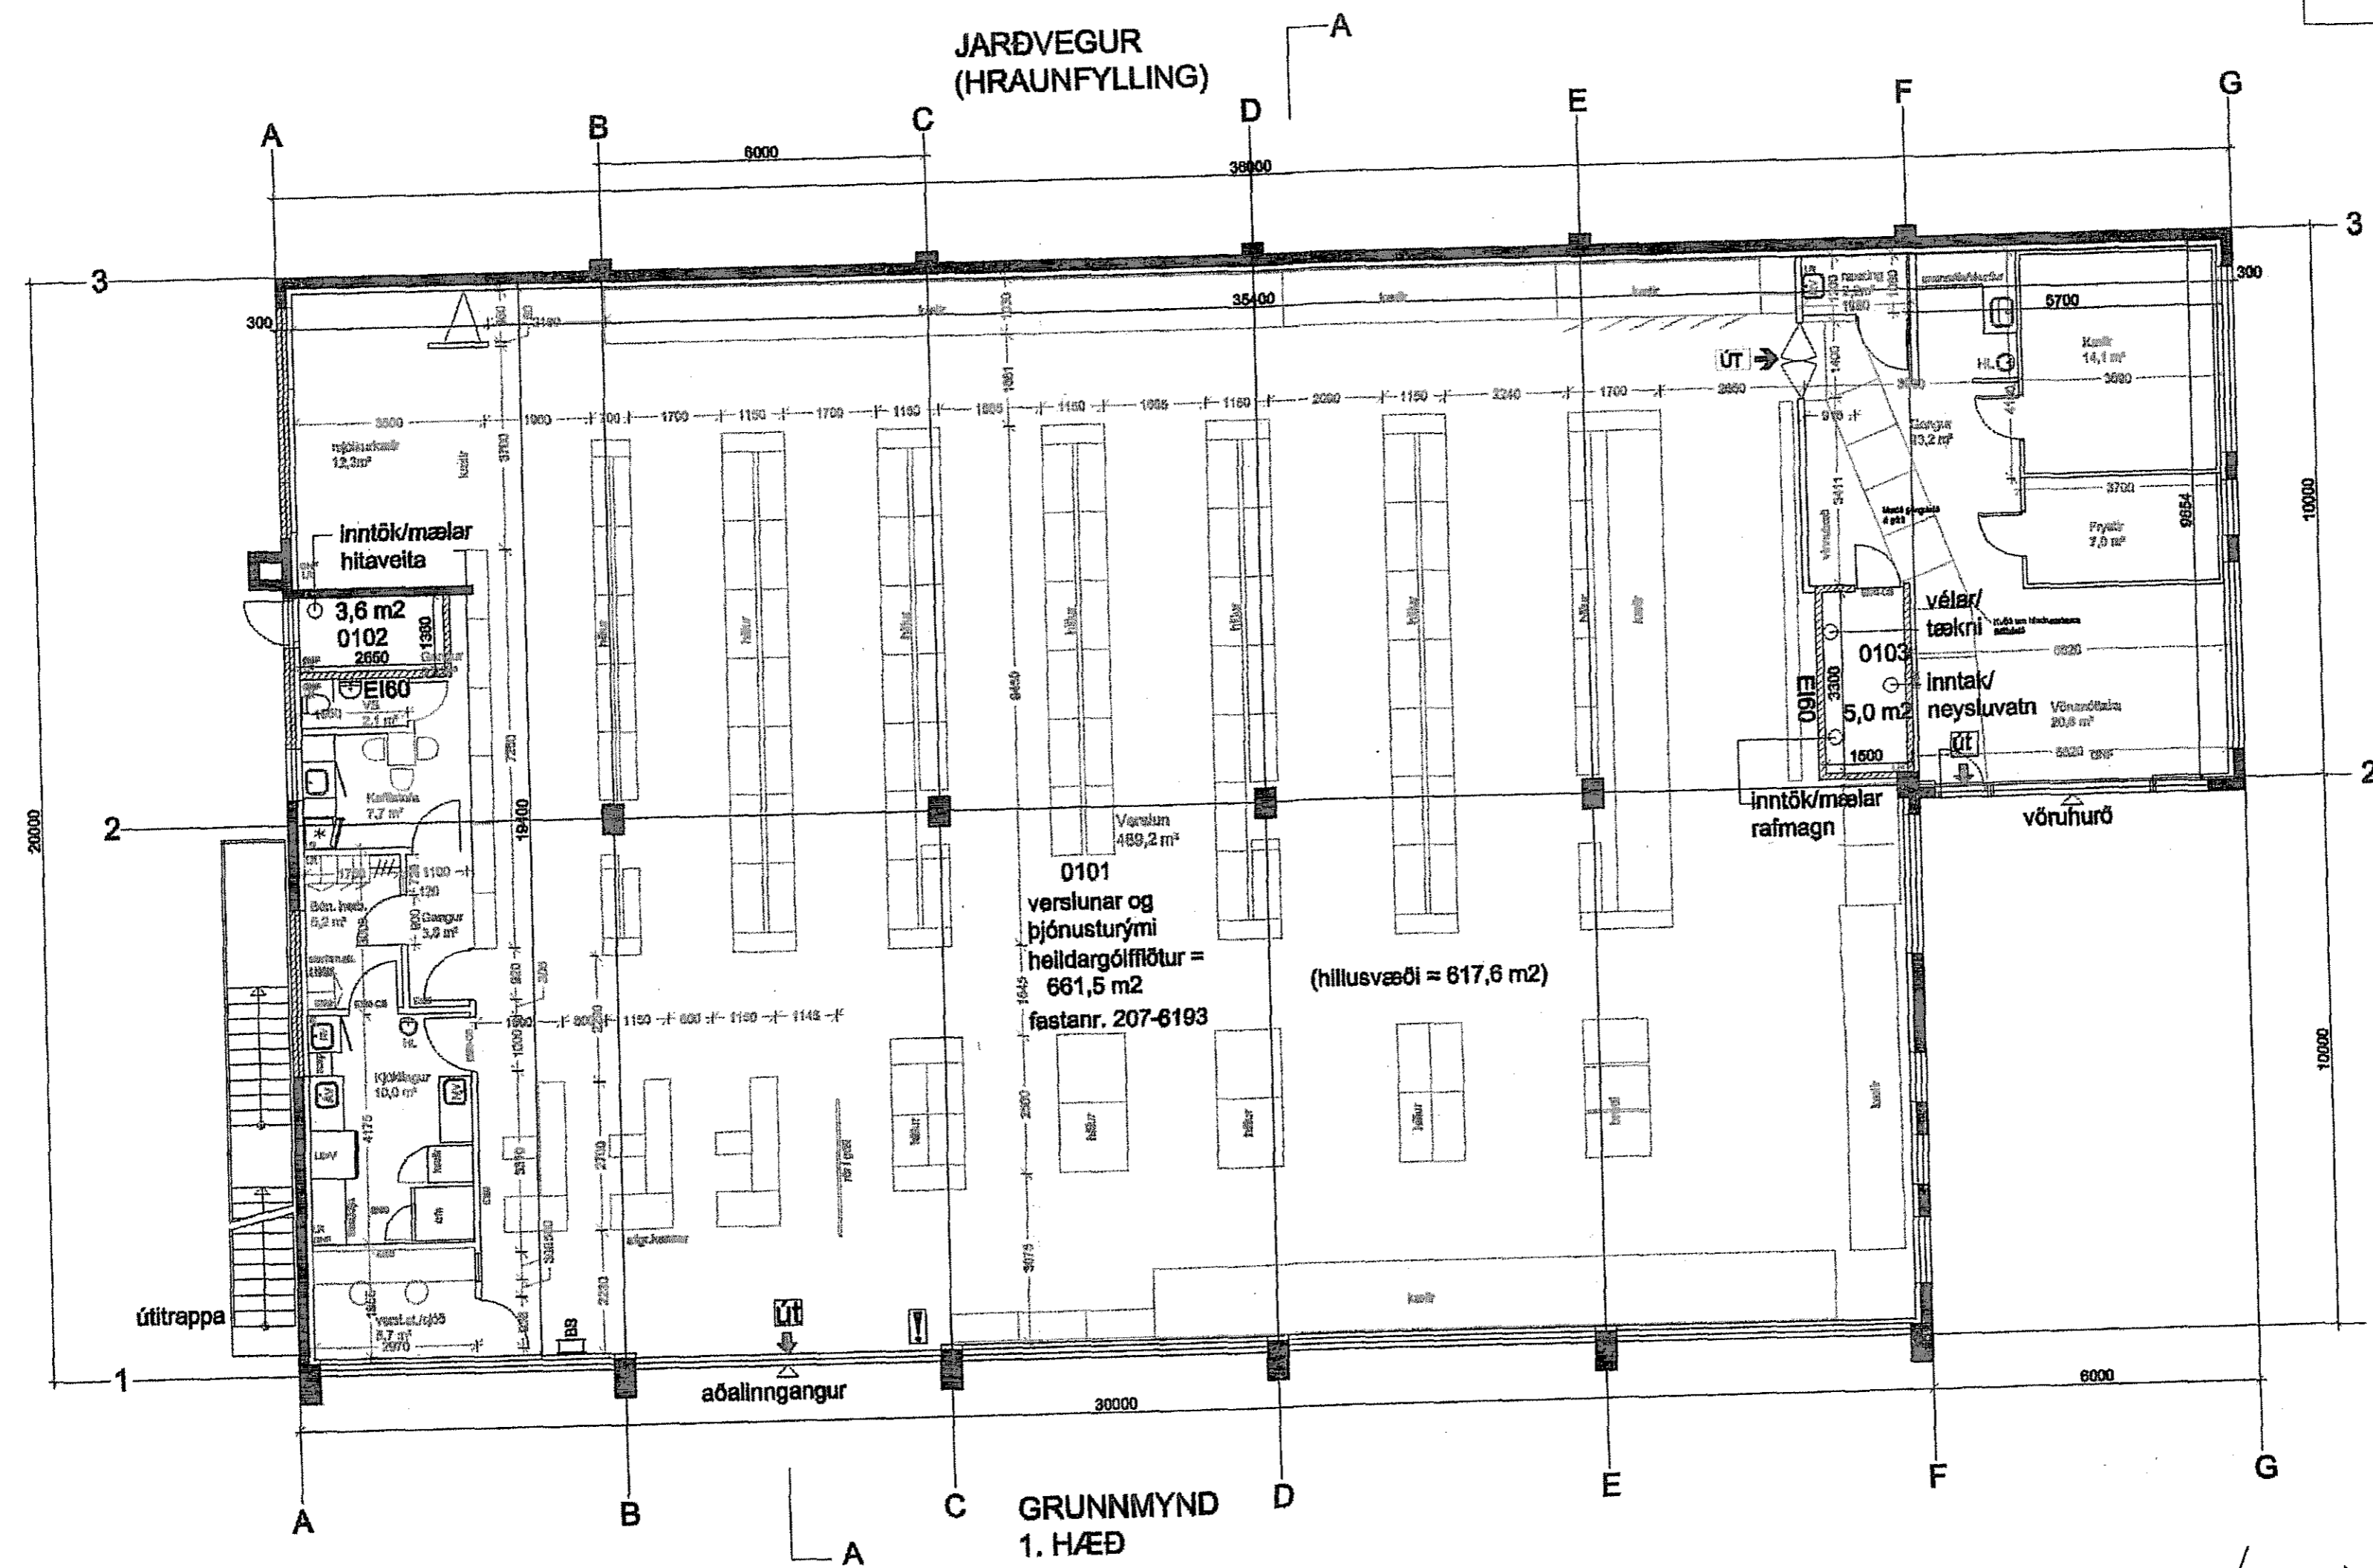

GRUNNMYND  
1. HÆÐ

Upprunalegar teikningar gerði Jón Bergsson, verkfræðingur, í maí 1962. Það var viðbygging við 1.h. húsi frá 1948. Verkfræðistofan Hnít gerði uppdrætti af húsinu öllu samþ. í byggingarnefnd Hafnarfjarðar 1.9.1976. Þorsteinn Friðbjósson, teiknistofninn Torgið, gerði uppdrætti af húsinu 29.05.2000, samþ. af byggingarútráunum í Hafnarfirði 22. des. 2000.

Fyrirliggjandi uppdrætti BL01-BL05 dags. 15.08.2016 sem eru gerðir vegna nýrrar eignaskipulagsáætlunar teiknaði Sigurbjörg Adalsteinsson, arkitekt, með hlífðsjón af fyrri gögnum og nýjum aithugunum á veitvangi. Færðar voru inn áorðnar breytingar á húsi og lóð (Nýr lóðarlegisamningur frá 1995), rýmis- og fastanúmer sett á teikningar í samræmi við eignareiningar hússins og sameiningu tveggja matsluta í einn, Mhl 01.

*Sigurbjörg Adalsteinsson*  
HVALEYRARBRAUT 3, HAFN. BL-01



ÞRÍÐJA HÆÐIN, ARKITEKTAR – SIGURBJÖRG ADALSTEINSSON FAI  
REYNDARTEIKNING  
GRUNNMYND 1.H.

HANNA:

TEIKNAD: SA

DAGS: 15.08.2016

MYN: 1:100

LANGALNA 7 210 GARDABE  
SÍMI: 555 46 10 GSM: 864 4168  
NETFANG: KT: 250144-3939  
VERKUR: a18@landala.is