

REYNDARTEIKNINGAR – GREINARGERÐ

Fyrirliggjandi reyndartekningar dags. 15.08.2016 eru gerðar til að fylgja nýrri eignaskiptayfirlýsingu um Hvaleyrarbraut 3, Hafnarfirði. Tekningar eru unnar upp úr eldri, samþykktum uppráttum og athugunum á vettvangi. Lífræðar eru breytingar sem orðið hafa á húsinu til þessa dags.

Húsið er steinsteyppt, traustbyggt fyrrum netaverkstæði með öflugum steinsteypptum gölfum. Það er byggt í tveimur meginálföngum Eystri hlutinn (1948), í átt að Fornubúðum, var áður 1. h. Vinnusalur með mikilli lofthæð. Þar var síðar sett mállegg úr strengjasteypu og að hluta úr límbri. Vestari hlutinn, meðfram Ásbúðartröð, er frá upphafi tvær steyptar hæðir (þak einnig steypt) en húsið er nú ein tveggja hæða heilesteyppt bygging með bárujárnsklæddu mænispaki.

Aðkoma og inngangur að verslunar / þjónusturými á 1, hæð er frá plani austan við hús með innakstri af Fornubúðum. Aðkoma og inngangur að skrifstofurými á annari hæð er frá planinu um úttroppu á suð-austur gaffi. Aðkoma og inngangur að sex íbúðar / þjónusturýmum á 2. Hæð er frá plani við vesturhlöð húss ofan á hraunfyllingu með innakstri af Hvaleyrarbraut. Hraunfyllingin er þar sem áður var gell milli Ásbúðarbrautar og húss. Lóðarhafi ók hrauni í gellina árið 1980.

Allar hlíðar hússins nema suð-vesturhlöð (að Ásbúðartröð) hafa verið klæddar að utan. Þar sem ekki er um varanlega lokun að ræða (t.d. vegna innréttinga eða auglýsinga) eru op sýnd eins og þau eru undir klæðningunni.

Skráningartafla S.A. dags. 12.2.2017 byggir á þessum reyndartekningum.


Eldvarmir: Allar klæðningar innan húss skulu vera af flokki 1. Staðsetja skal reykskjurara og slökkvitæki í samræði við eldvarnarséð. Í rýmum á efri hæð skal komið fyrir samtengdum reykskjurum. Útjoda og mörkingar séu í samræmi við teikningar.

Sorp: Allt lífrænt sorp verði flokkað í viðeigandi látt innanhúss og flutt daglega á urbanarstað. Annað sorp fari í sorpgama- og tunnur utanhúss.

Helstu stærðir:

- 1. Hæð. Brúttóflatarmál 661,5 m² Brúttórúmmál: 2.337,0 m³
- 2. Hæð. Brúttóflatarmál 661,5 m² Brúttórúmmál: 2.251,2 m³
- Heild. Brúttóflatarmál. 1.323,0 m² Brúttórúmmál: 4.718,5 m³
- Lóðarstærð: 3.114,9 m²
- Nýtingarhitifall N = 0,42

Úr Gildi

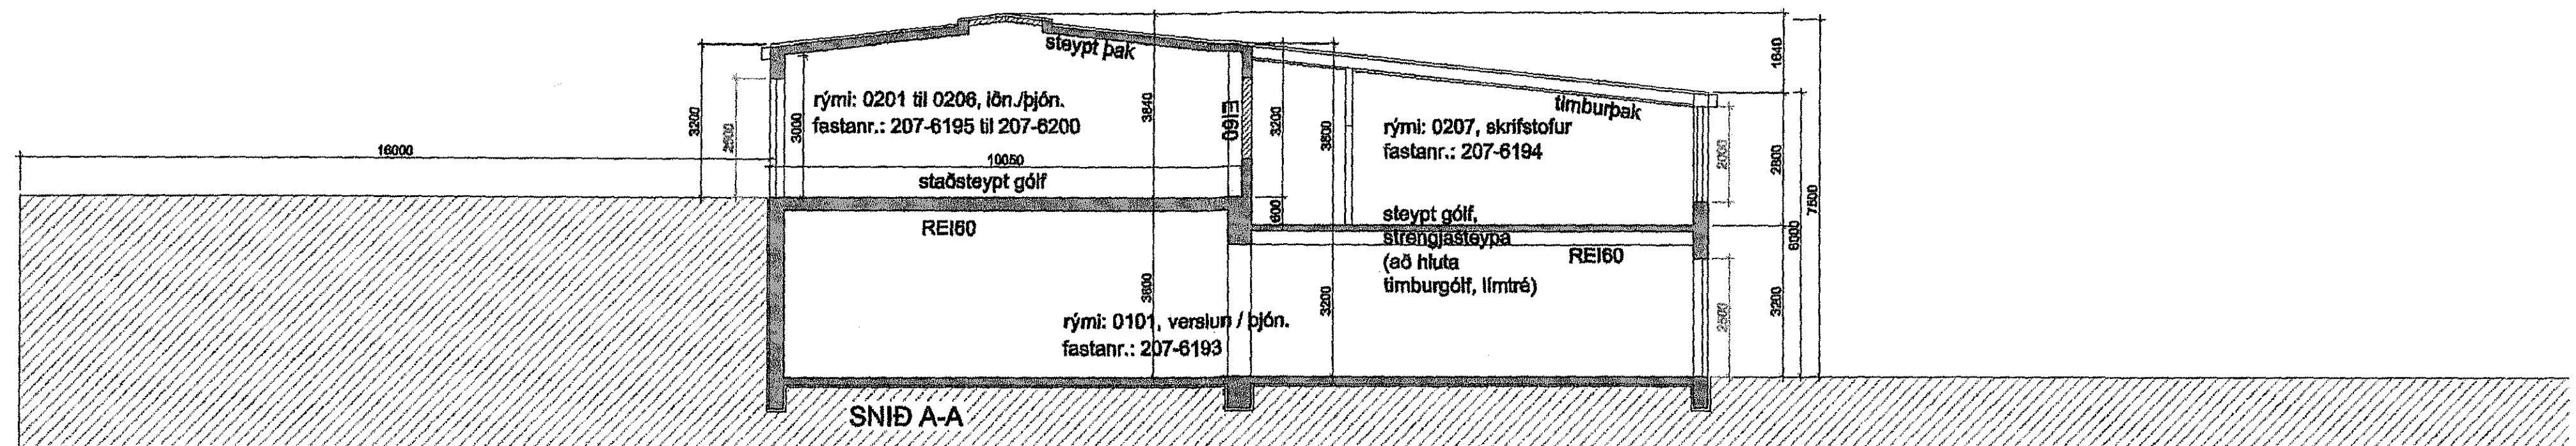

Sigurður Adalsteinsson
 HVALEYRARBRAUT 3, HAFN. BL-03

Upprunalegar teikningar gerði Jón Bergsson, verkfræðingur, í maí 1982. Það var viðbygging við 1.h. hús frá 1948. Verkfræðisstofan Hnit gerði upprætti af húsinu öllu samþ. í byggingameynd Hafnarjarðar 1.9.1978. Þorsteinn Friðbjósson, teiknistofunni Torgið, gerði upprætti af húsinu 28.05.2000, samþ. af byggingarfulltrúanum í Hafnarfirði 22.des. 2000.

Fyrirliggjandi upprætti BL01-BL05 dags.15.08.2016 sem eru gerðir vegna nýrrar eignaskiptayfirlýsingar teiknaði Sigurður Adalsteinsson, arkitekt, með hlöðsón af fyrri gögnum og nýjum athugunum á vettvangi. Færðar voru inn áorðnar breytingar á húsi og lóð (Nýr lóðarfelgusamningur frá 1995), rýmis- og fastanúmer sett á teikningar í samræmi við eignareiningar hússins og sameiningu tveggja matshluta í einn, Mhl 01.



ÞRÍÐJA HÆÐIN, ARKITEKTAR – SIGURÐÓR ADALSTEINSSON FAI
 REYNDARTEIKNING
 SNID_A-A_AFSÖÐUMYND

HANNAÐ: TEIKNAR: SA DACS: 15.08.2016 MKV: 1:100, 1:500 VERKFR: LANGALNA 7 210 GARDABE SÍMI: 555 4611 GSM: 894 4188 NETFAIG: KT250144-3939 sí@alandia.is