

Samþykkt þann


29. mars 2017

Byggingafulltrúinn í HVALEYRARBRAUT


Úr Gildi




NORÐ-VESTUR GAFL  
(að Hvaleyrarbraut)

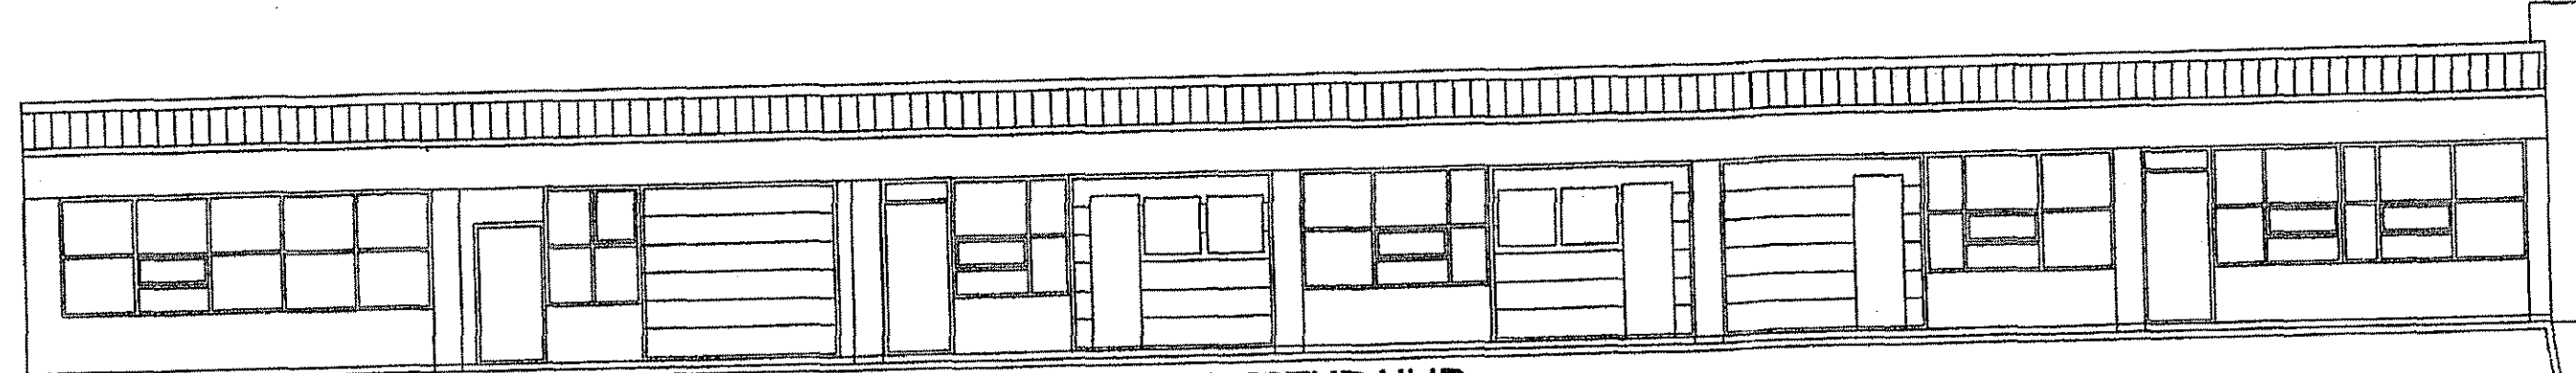

SUÐ-VESTUR HLIÐ  
(að Ásbúðartröð)

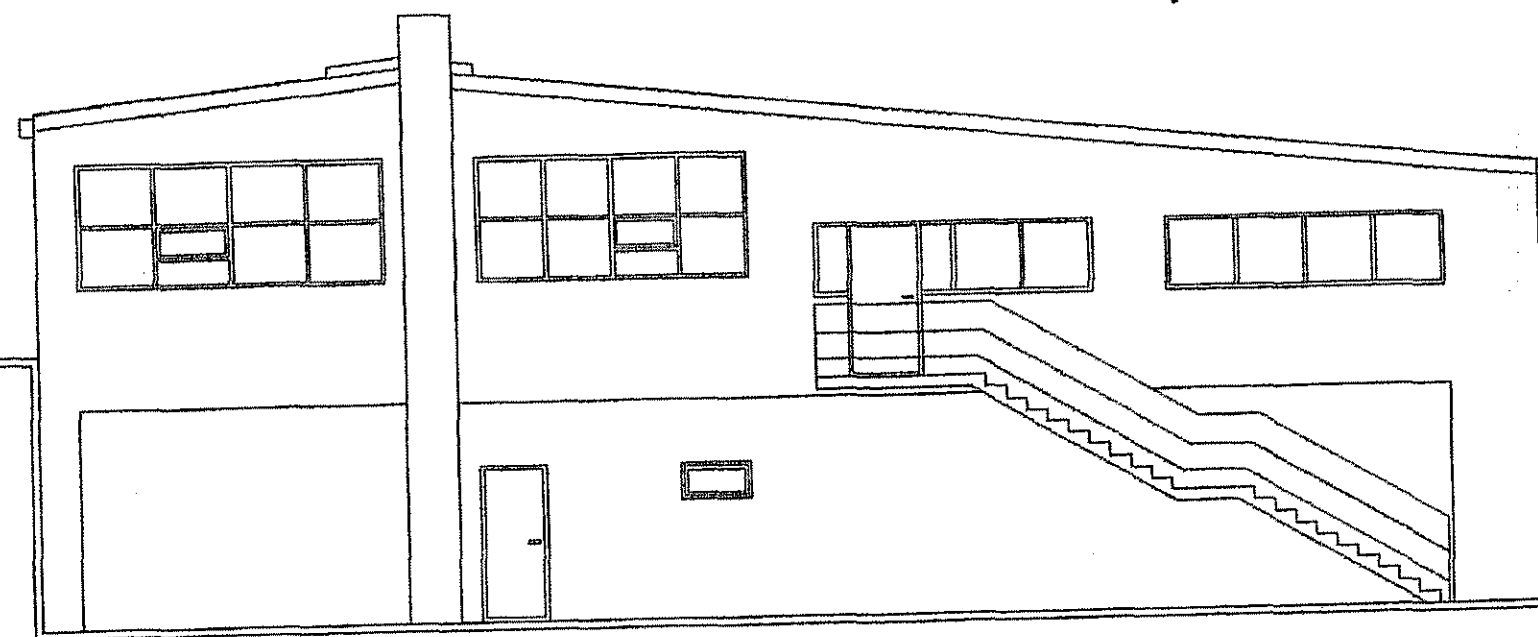

SUÐ-AUSTUR GAFL (að íbúðalóð við Suðurbraut)

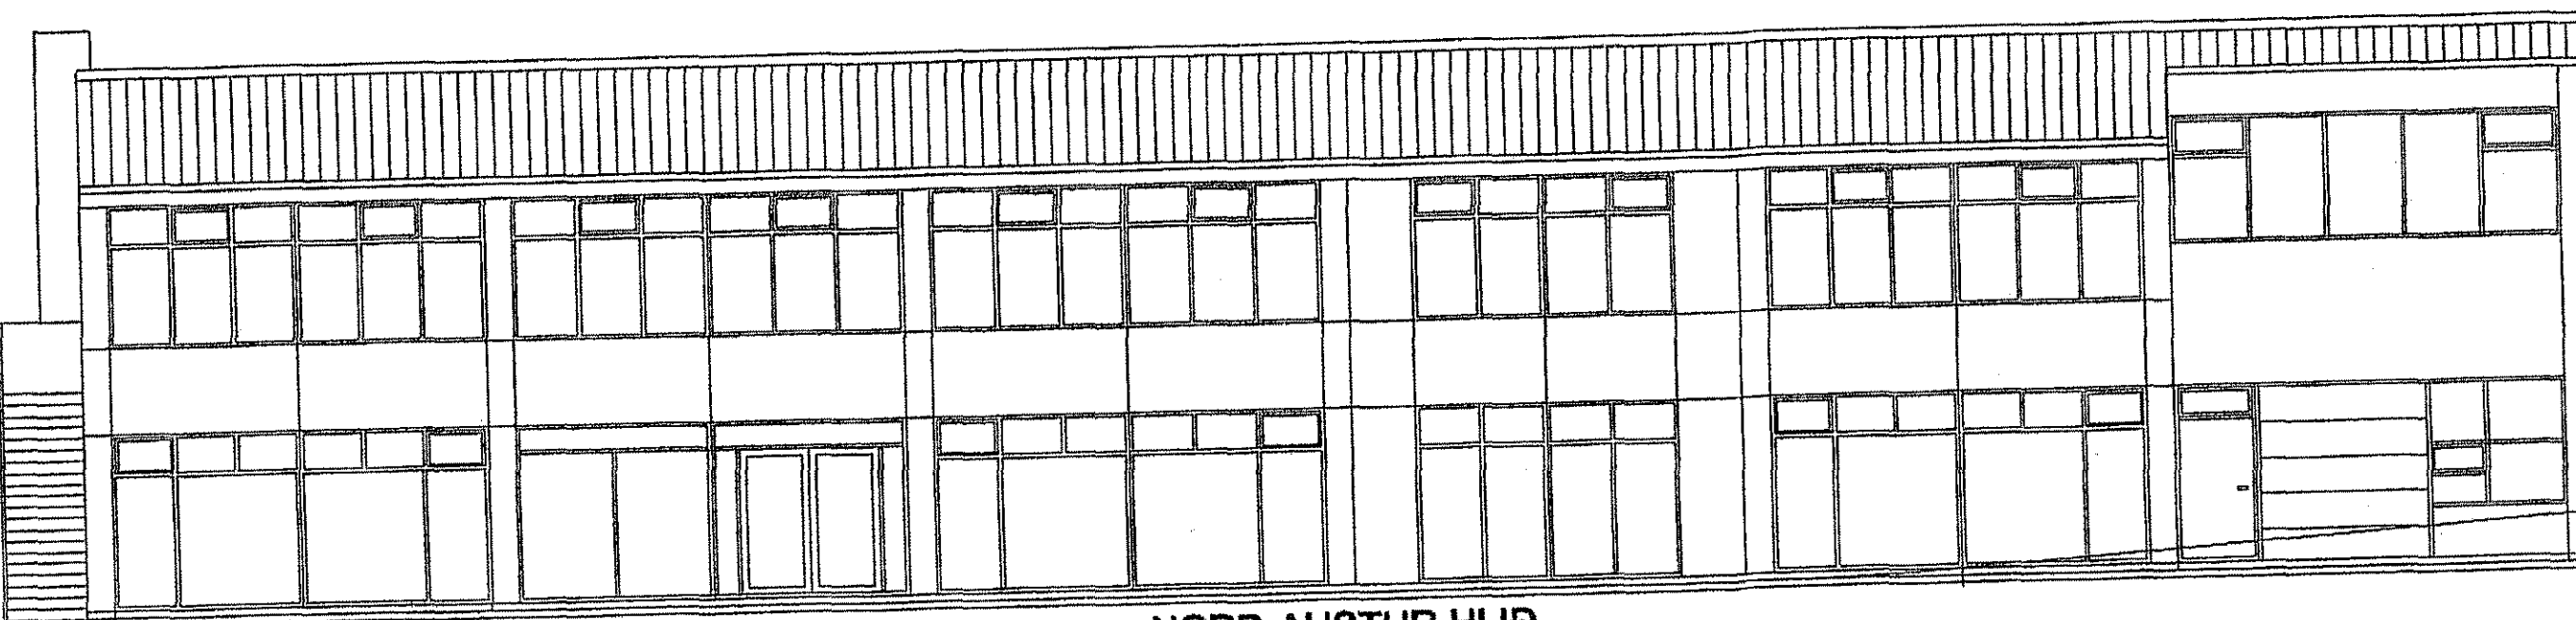

NORÐ-AUSTUR HLIÐ  
(að Fornubúðum)

SKÁBRAUT CA 10%

Hvaleyrarbraut

*Sigurður Adalsteinsson*  
HVALEYRARBRAUT 3, HAFN. BL-04

Upprunalegar teikningar gerði Jón Bergsson, verkfræðingur, í maí 1992. Það var viðbygging við 1.h. húsi frá 1948. Verkfræðistofan Hnit gerði uppdætti af húsinu öllu samb. í byggingarnefnd Hafnarjarðar 1.9.1978. Þorsteinn Friðbjörnsson, teiknistofunni Torgið, gerði uppdætti af húsinu 28.05.2000, samb. af byggingarfulltrúanum í Hafnarfirði 22.des. 2000.

Fyrirliggjandi uppdætti BL01-BL05 dags. 15.08.2017 sem eru gerðir vegna nýrrar eignaskiptayfirlýsingar teiknaði Sigurður Adalsteinsson, arkitekt, með hlífðun af fyrri gögnum og nýjum athugunum á vettvangi. Færðar voru inn áörðnar breytingar á húsi og lóð (Nýr lóðarlegisamningur frá 1995), rýmis- og fastanúmer sett á teikningar í samræmi við eignareiningar hússins og sameiningu tveggja matshluta í einn, Mhl 01.



HANNAÐ:

TEKNAÐ: SA

DAGS: 15.08.2016

MKV: 1:100.

ÞRÍÐJA HÆÐIN, ARKITEKTAR – SIGURÐUR ADALSTEINSSON FAI  
REYNDARTEIKNING  
ÓTLIT

LANGALNA 7 210 CARDBALE  
SMÍ: 555 48 11 GSM: 884 4188  
NETFAX: KT:250144-3939  
einfelanda.is

VERKFR: