


PRASTARÁS 37 OG 39 HAFNARFIRÐI.

Samþykkt þann  
05. apríl 2017  
Byggingatillitun Hafnarfirði

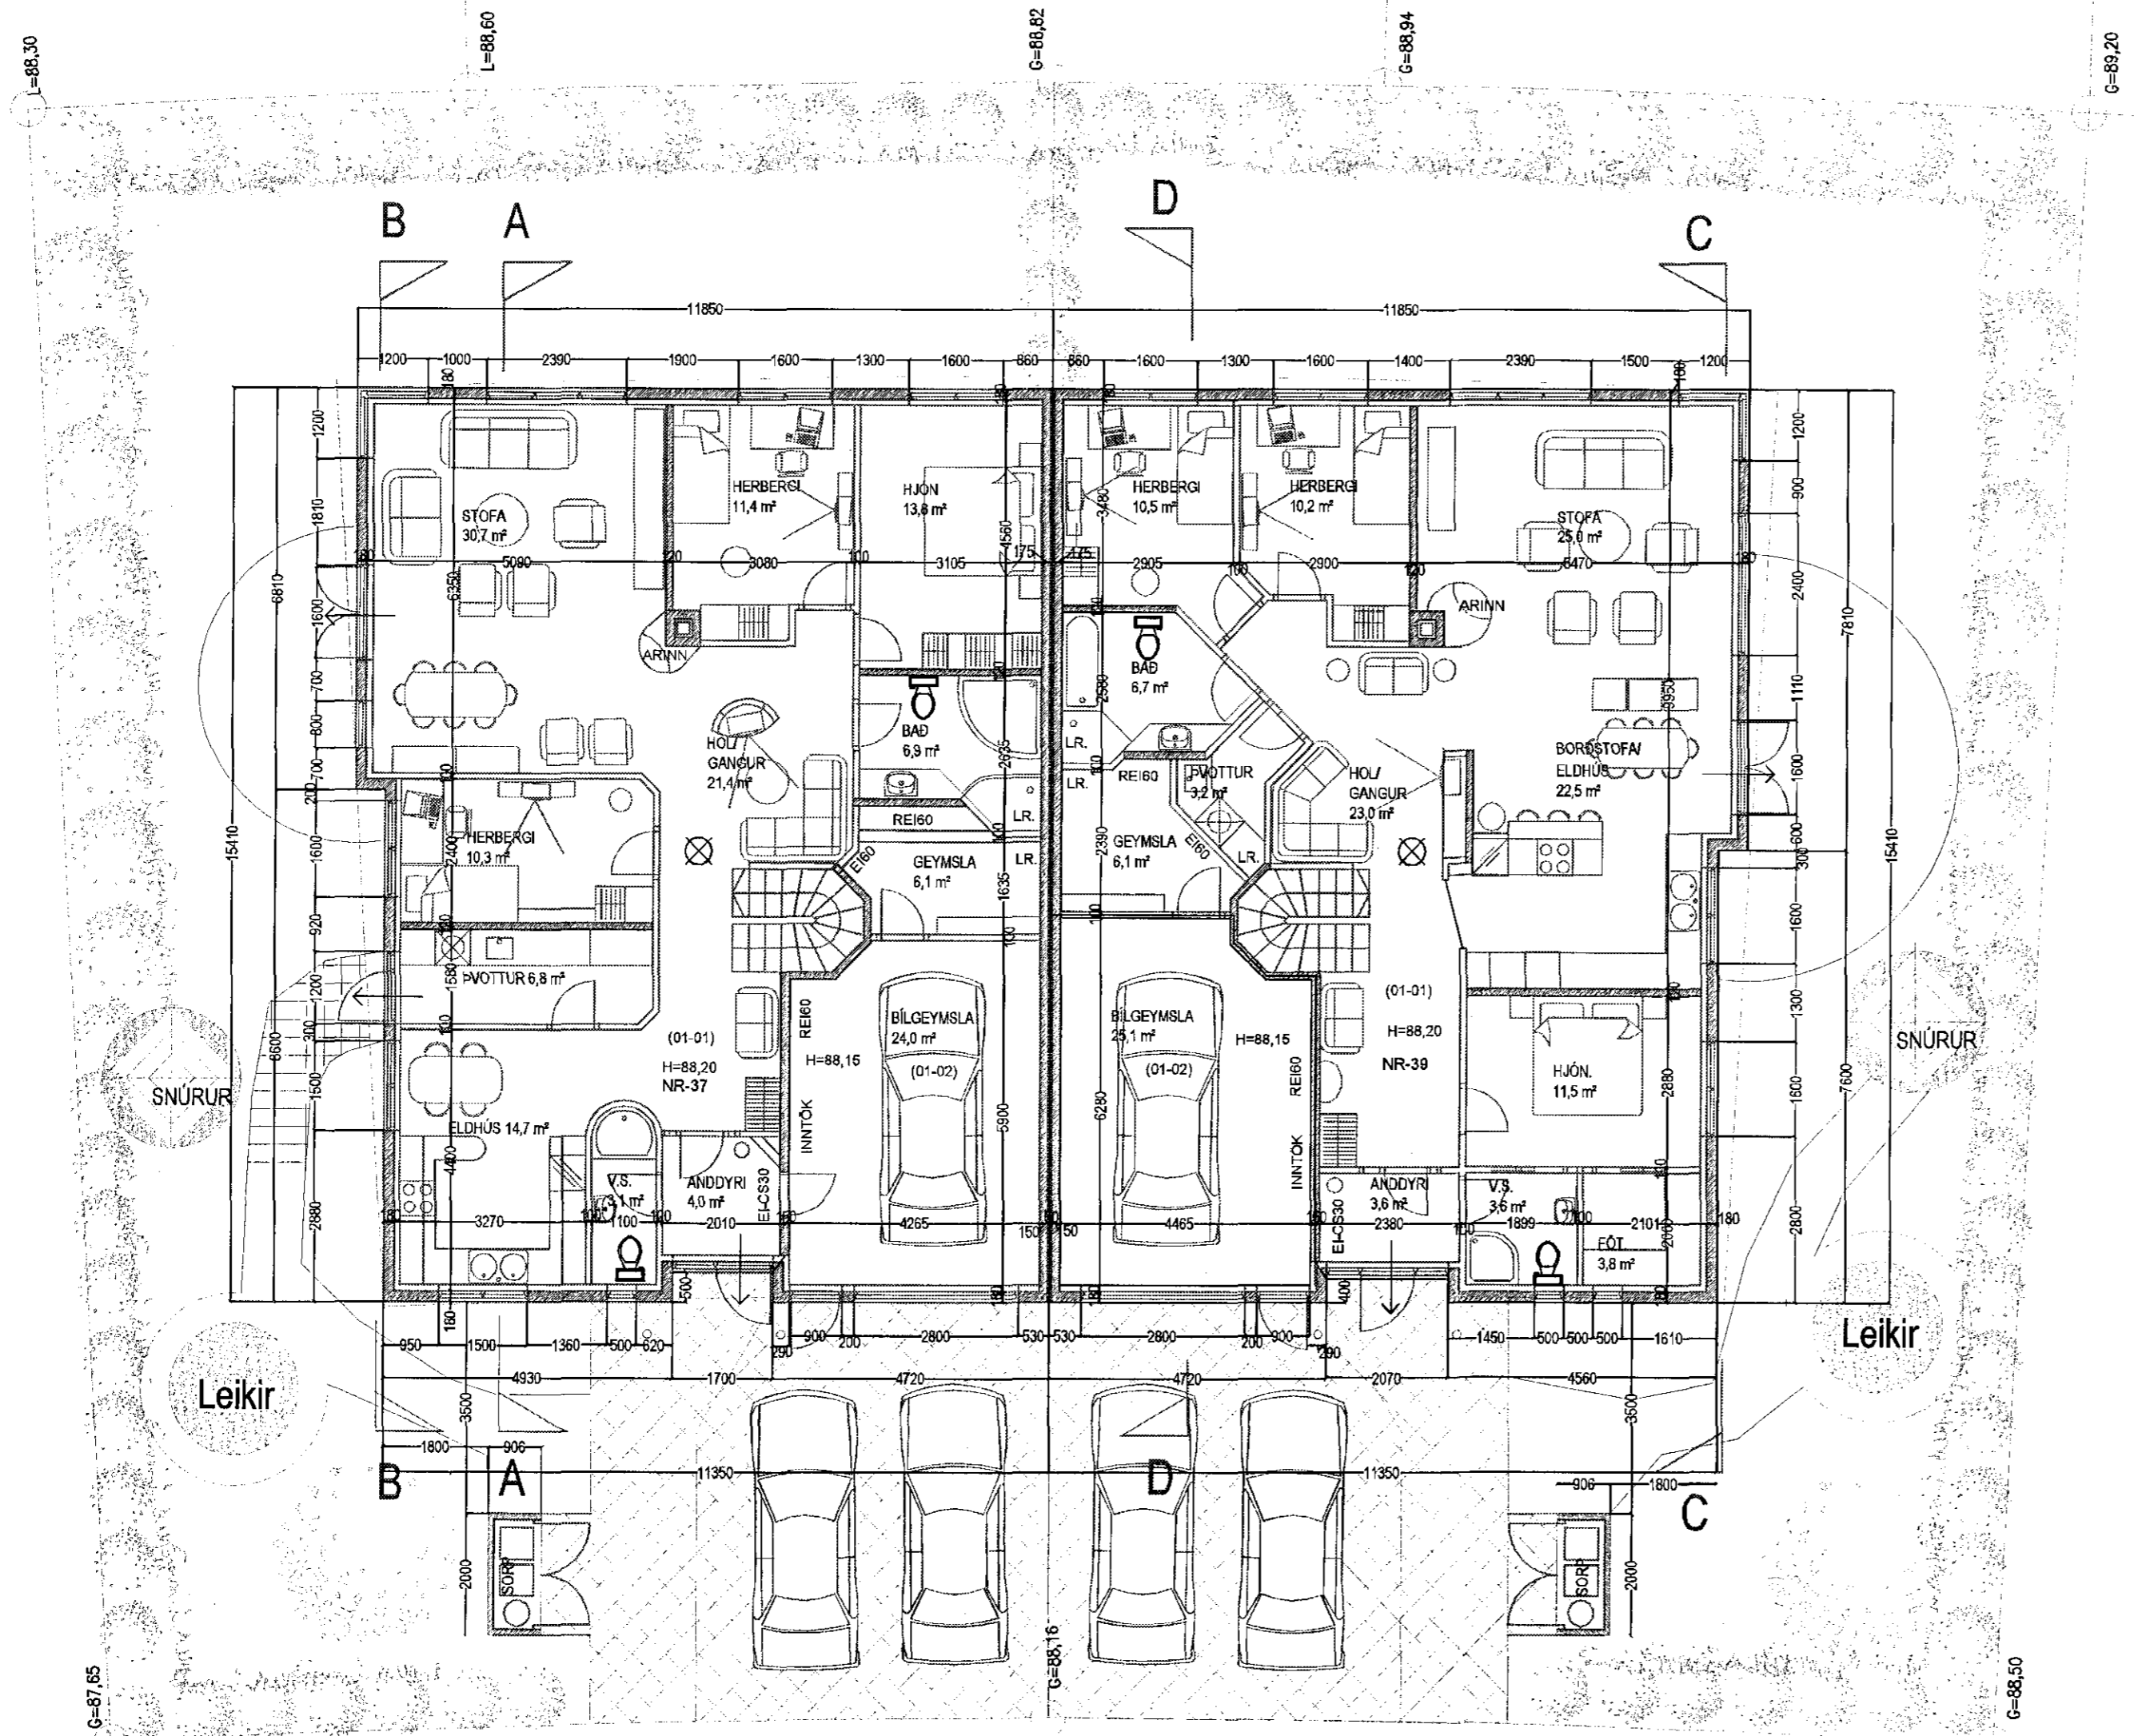

GRUNNMYND 1. HÆÐ. MKV. 1:100

Breytingar:	Dags.	Teikn.	Yfirf.:
A.: Sættur kvætur á þakhæð ríshæð 1 ágúst 2001.	ágúst 2001	Sig. Þ.	Sig. Þ.
B.: Reyndarteikning gerðar vegna úttektar.	nov. 2010	Sig. Þ.	Sig. Þ.
C.: Svölum á húsi nr. 39 breytt í svalaskýli og þak á kvísti framlengt yfir svalaskýli.	22.01.15	Sig. Þ.	Sig. Þ.
D.: Húsi nr. 39. Teikningar lagfærðar/ auknar málsetningar / leiðréttar. Skráningartöflu fyrir nr. 39 breytt.	28.03.17	Sig. Þ.	Sig. Þ.

PRASTARÁS 37 OG 39 HAFNARFIRÐI.  
Landnúmer: 188099

Aðaluppdráttur. Númer. 1 af 5

Efni: Grunnmynd 1 hæðar.  
Mælikvarði: 1 : 100  
Frumstaðri blaðs: A2  
Teiknað: Sig. Þ. Verk nr: 01415  
Yfirfarið: Sig. Þ. Teikn. nr: 101  
Dagsetning útgáfu: 15-01-2015 Endursk:

STH. teiknistofan ehf. Strandgötu 11.  
Áritun aðalhönnuðar. 220 Hafnarfirði.  
Sími 5651510.  
teiknistofan@simnet.is

Sigurður Þorvarðarson byggingafræðingur bfl. kt. 141250-4189.