
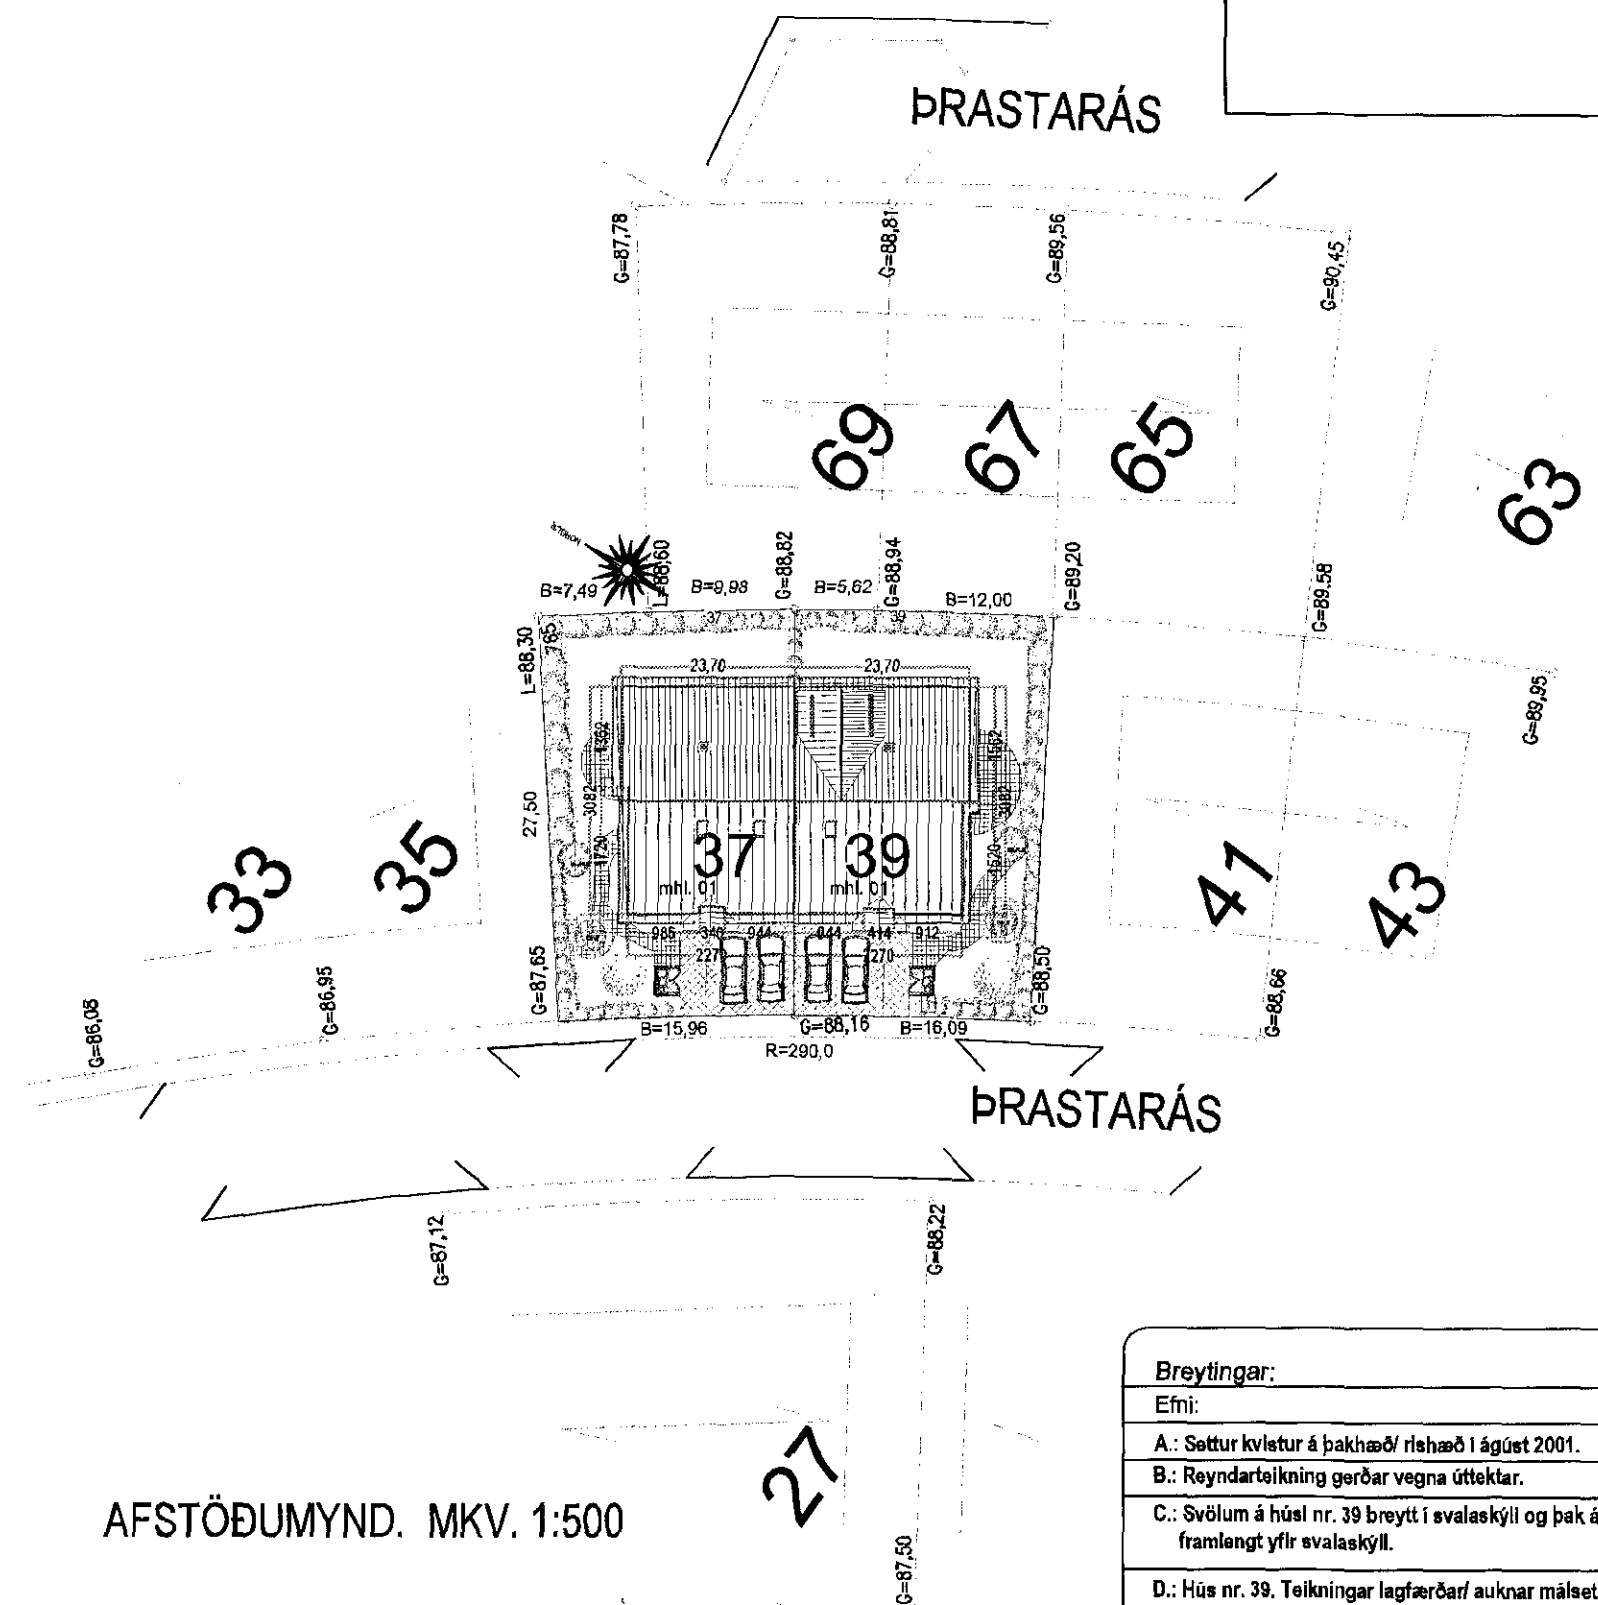


ÞRASTARÁS 37 OG 39 HAFNARFIRÐI.

Sandi Álfsson
05. apríl 2017
Byggingafræðingur / Byggingafríði

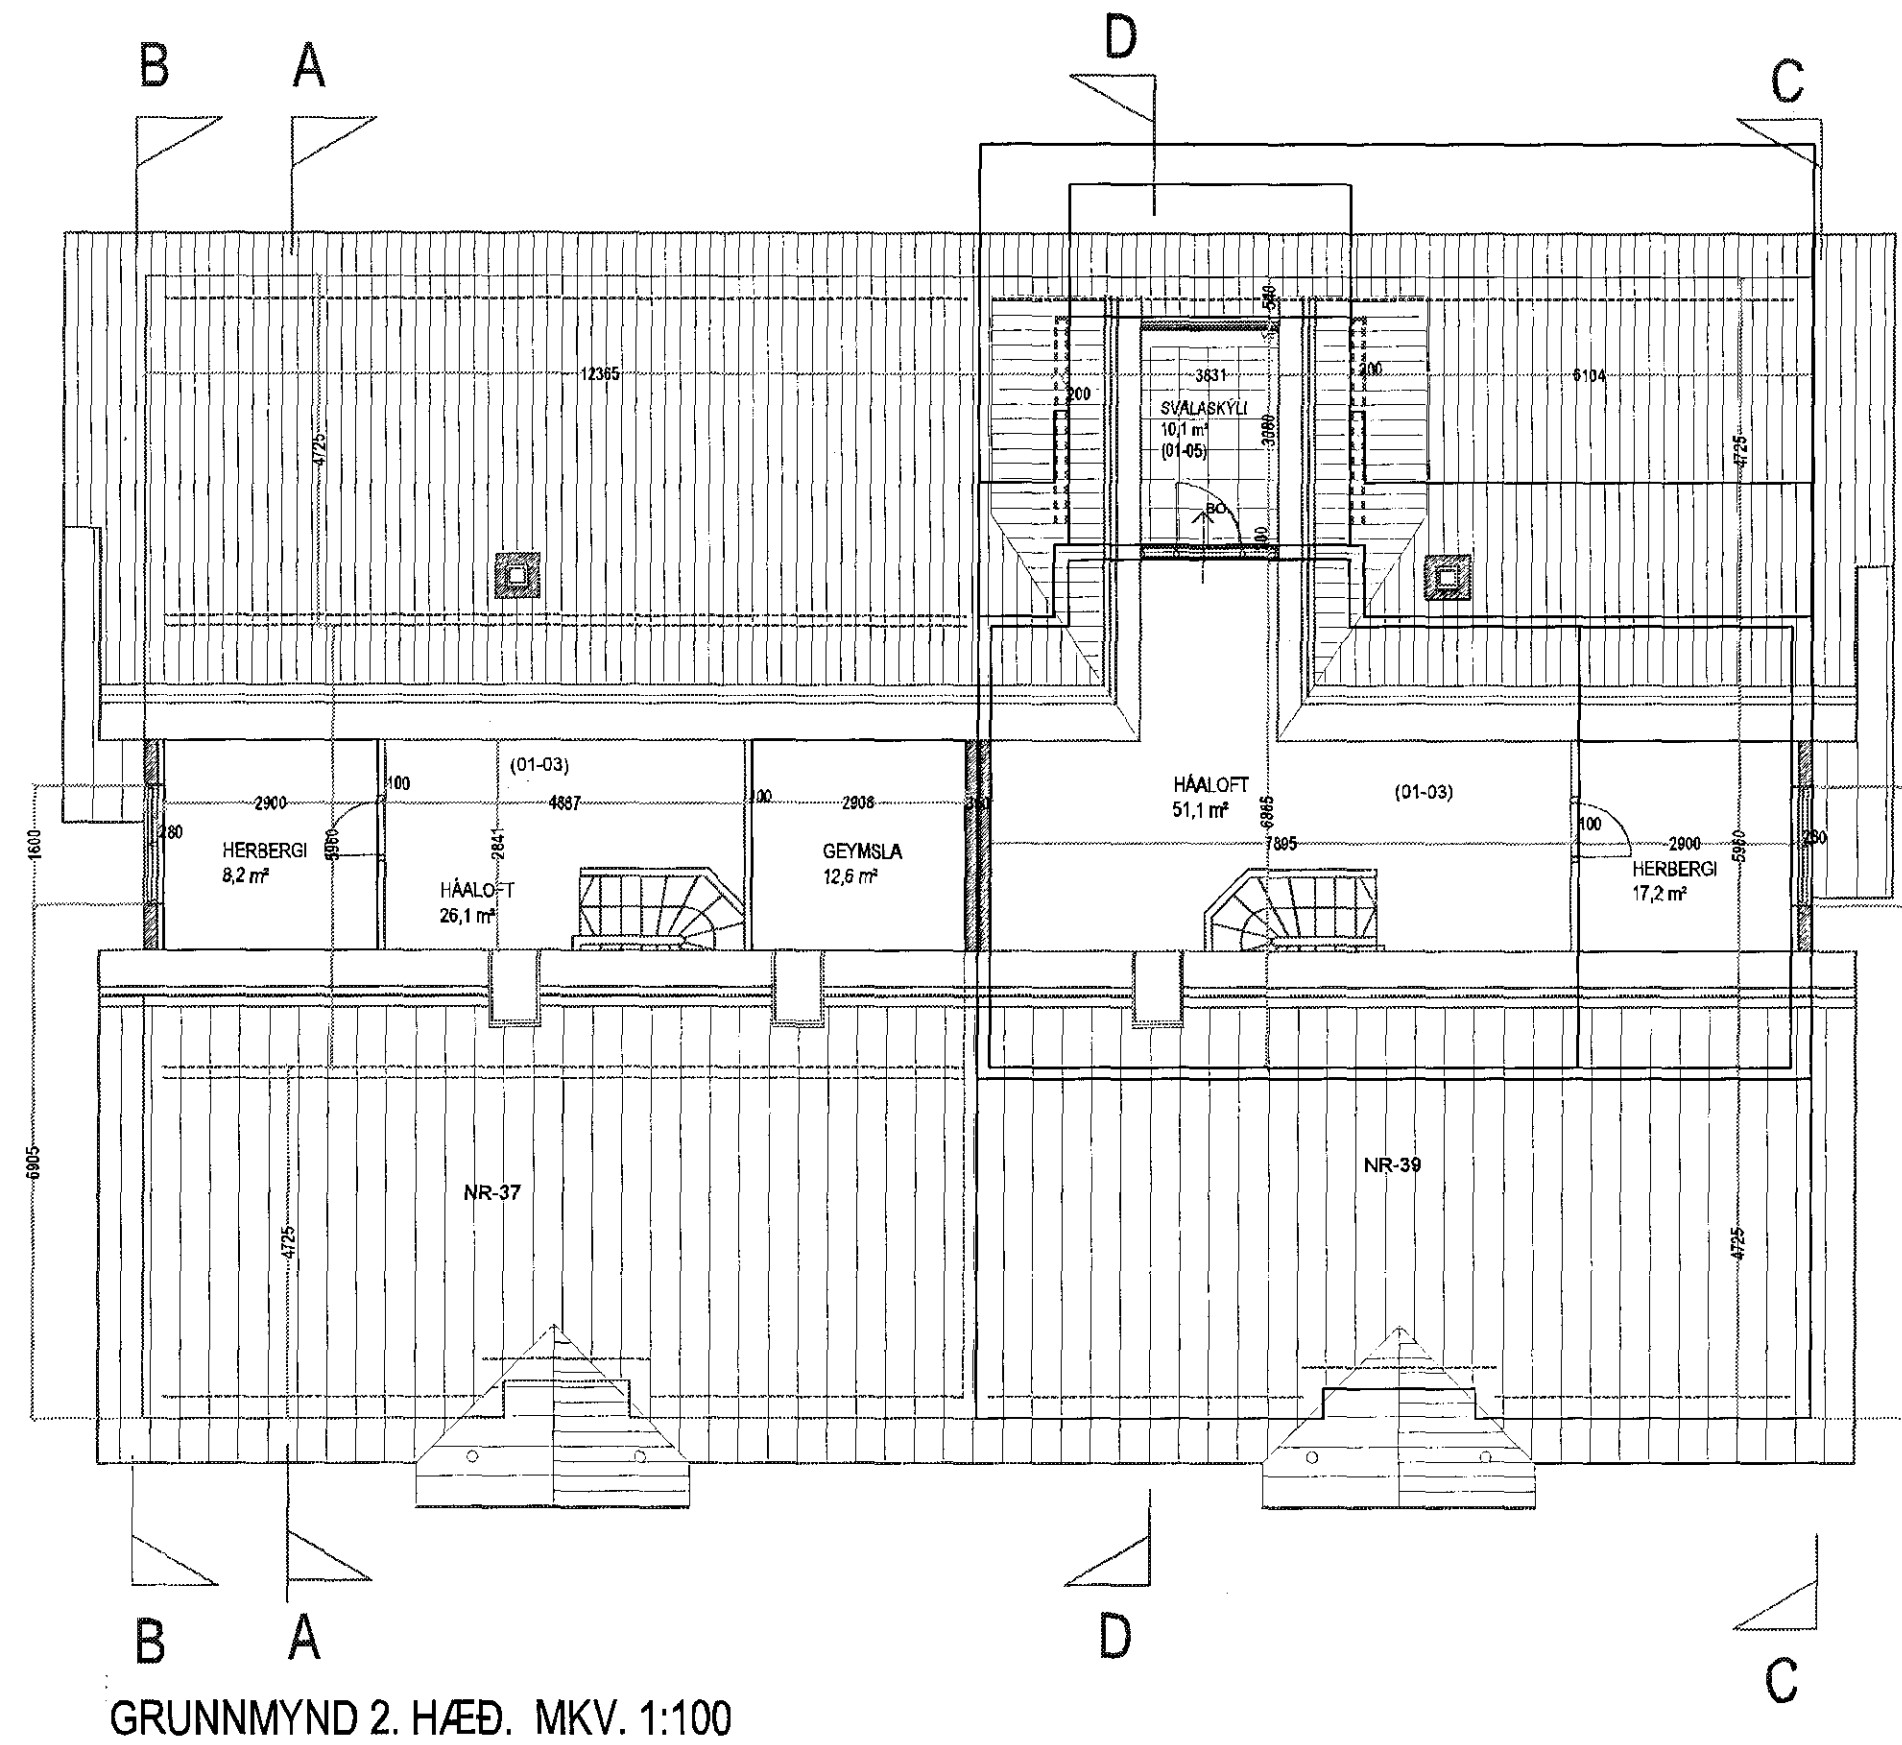

Breytingar:

| Efni: | Dags. | Teikn. | Yfirf.: |
|--|------------|---------|---------|
| A.: Settur kvistur á þakhæð/ ríshæð 1 ágúst 2001. | ágúst 2001 | Sig. Þ. | Sig. Þ. |
| B.: Reyndartekning gerðar vegna úttektar. | nov. 2010 | Sig. Þ. | Sig. Þ. |
| C.: Svölum á húsi nr. 39 breytt í svalaskýli og þak á kvisti framlangt yfir svalaskýli. | 22-01-15 | Sig. Þ. | Sig. Þ. |
| D.: Hús nr. 39. Teikningar lagfærðar/ auknar málsetningar / leiðréttar. Skráningartöflu fyrir nr. 39 breytt. | 29-03-17 | Sig. Þ. | Sig. Þ. |

ÞRASTARÁS 37 OG 39 HAFNARFIRÐI.
Landnúmer: 188099

Aðaluppdráttur. Númer. 2 af 5

Efni: Skráningartefla.
Mælikvarði: 1 : 100 / 1 : 500.
Frumstærð blaðs: A2
Teiknað: Sig. Þ. Verk nr: 01415
Yfirfarið: Sig. Þ. Teikn. nr: 102
Dagsetning útgáfu: 15-01-2015 Endursk:

STH. teiknistofan ehf. Strandgötu 11.
Áritun aðalhönnuðar. kt. 510298-2769.
3/4 17 *lsh* Simi 5651510.
teiknistofan@simnet.is

Sigurður Þorvarðarson byggingafræðingur bfl. kt. 141250-4189.