


ÚTLIT SUÐUR MKV. 1:100.

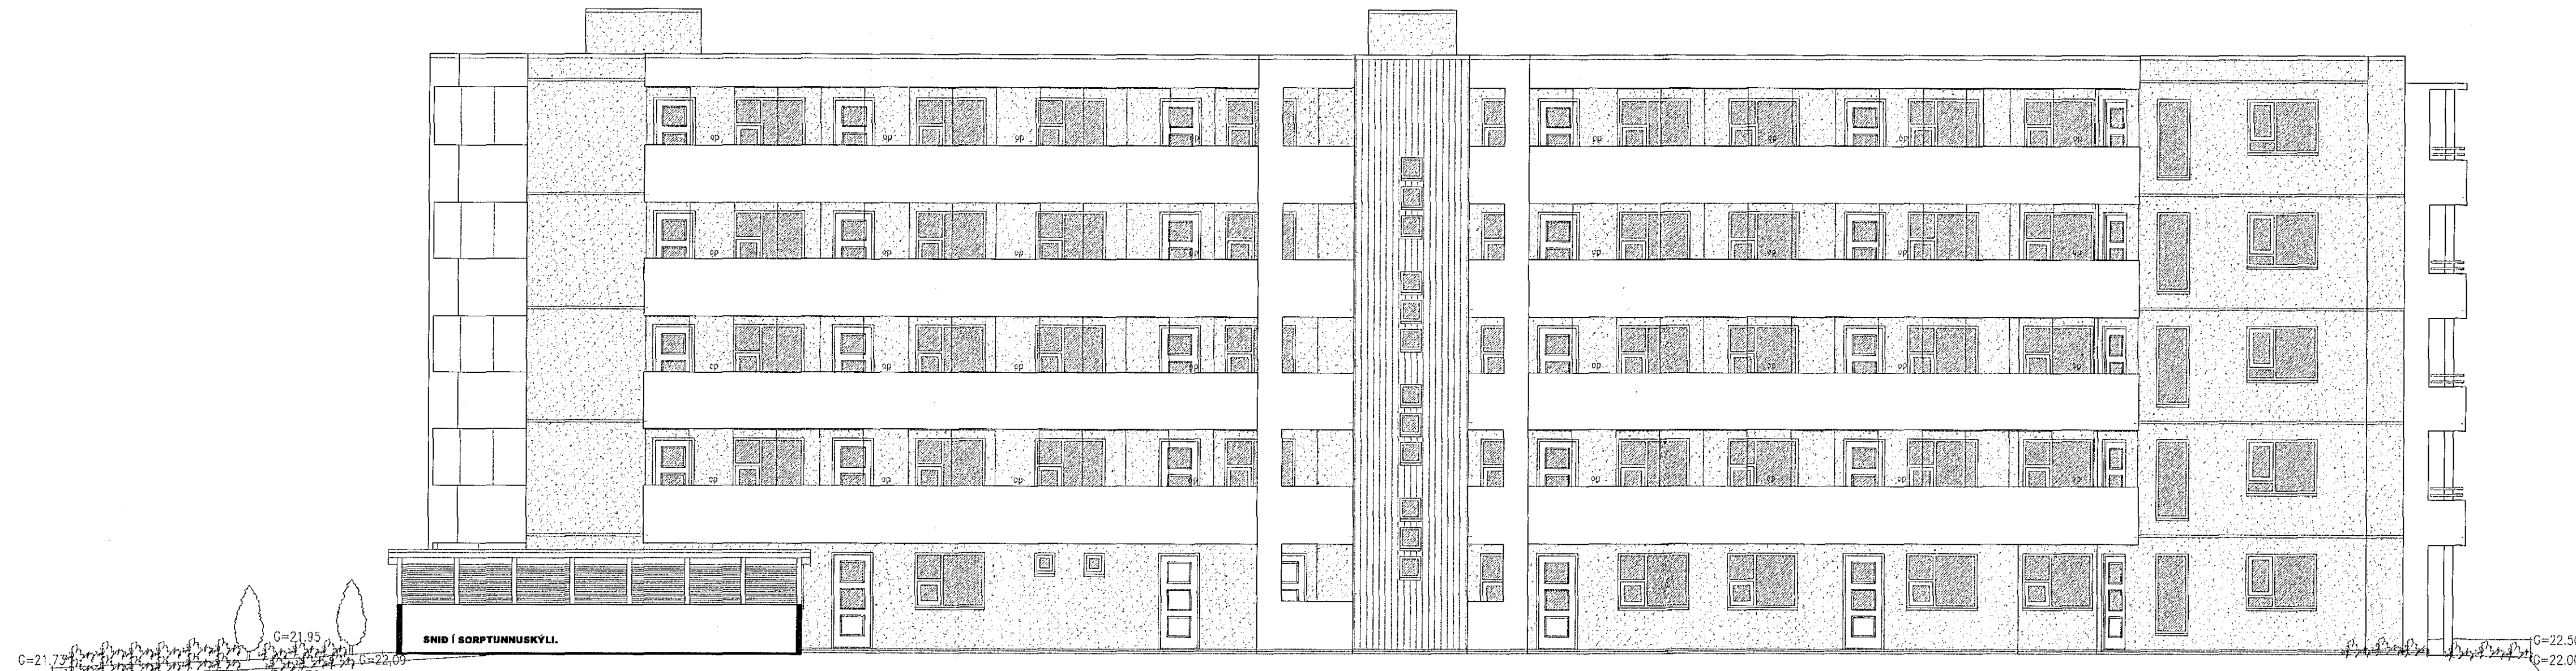

ÚTLIT NORÐUR ÁN BÍLAKJALLARA MKV. 1:100.



ÚTLIT NORÐUR MEÐ BÍLAKJALLARA MKV. 1:100.

Breytingar:	Dags.	Teikn. Yfir.
Efni:		
Skýli teiknað yfir sorptunnur:	10.02.2017	VP.S. SP.

Daggarvellir 4A & 4B Hafnarfirði.
Landnúmer: 185085.
Aðaluppdráttur.

Aðaluppdráttur. Númer. 8 af 11.

Efni: Útlit suður & norður.
Teiknað: VP.S.
Yfirfarið: SP.
Dagsetning útgáfu: 29-09-2003.
Verk nr.:
Teikn. nr.:
Endursk:

STH. teiknistofan ehf. Strandgötu 11.
220 Hafnarfirði.
Kt. 510298-2769.
Sími 5651610.
teiknistofan@simnet.is.
Öll skilríki og teikningar eru háð skrifstofu levi STH Teiknistofu.

Sigurður Þorvarðarson byggingafræðingur bff. kt. 141250-4169.