DAGGARVELLIR 4A OG 4B HAFNARFIRÐI

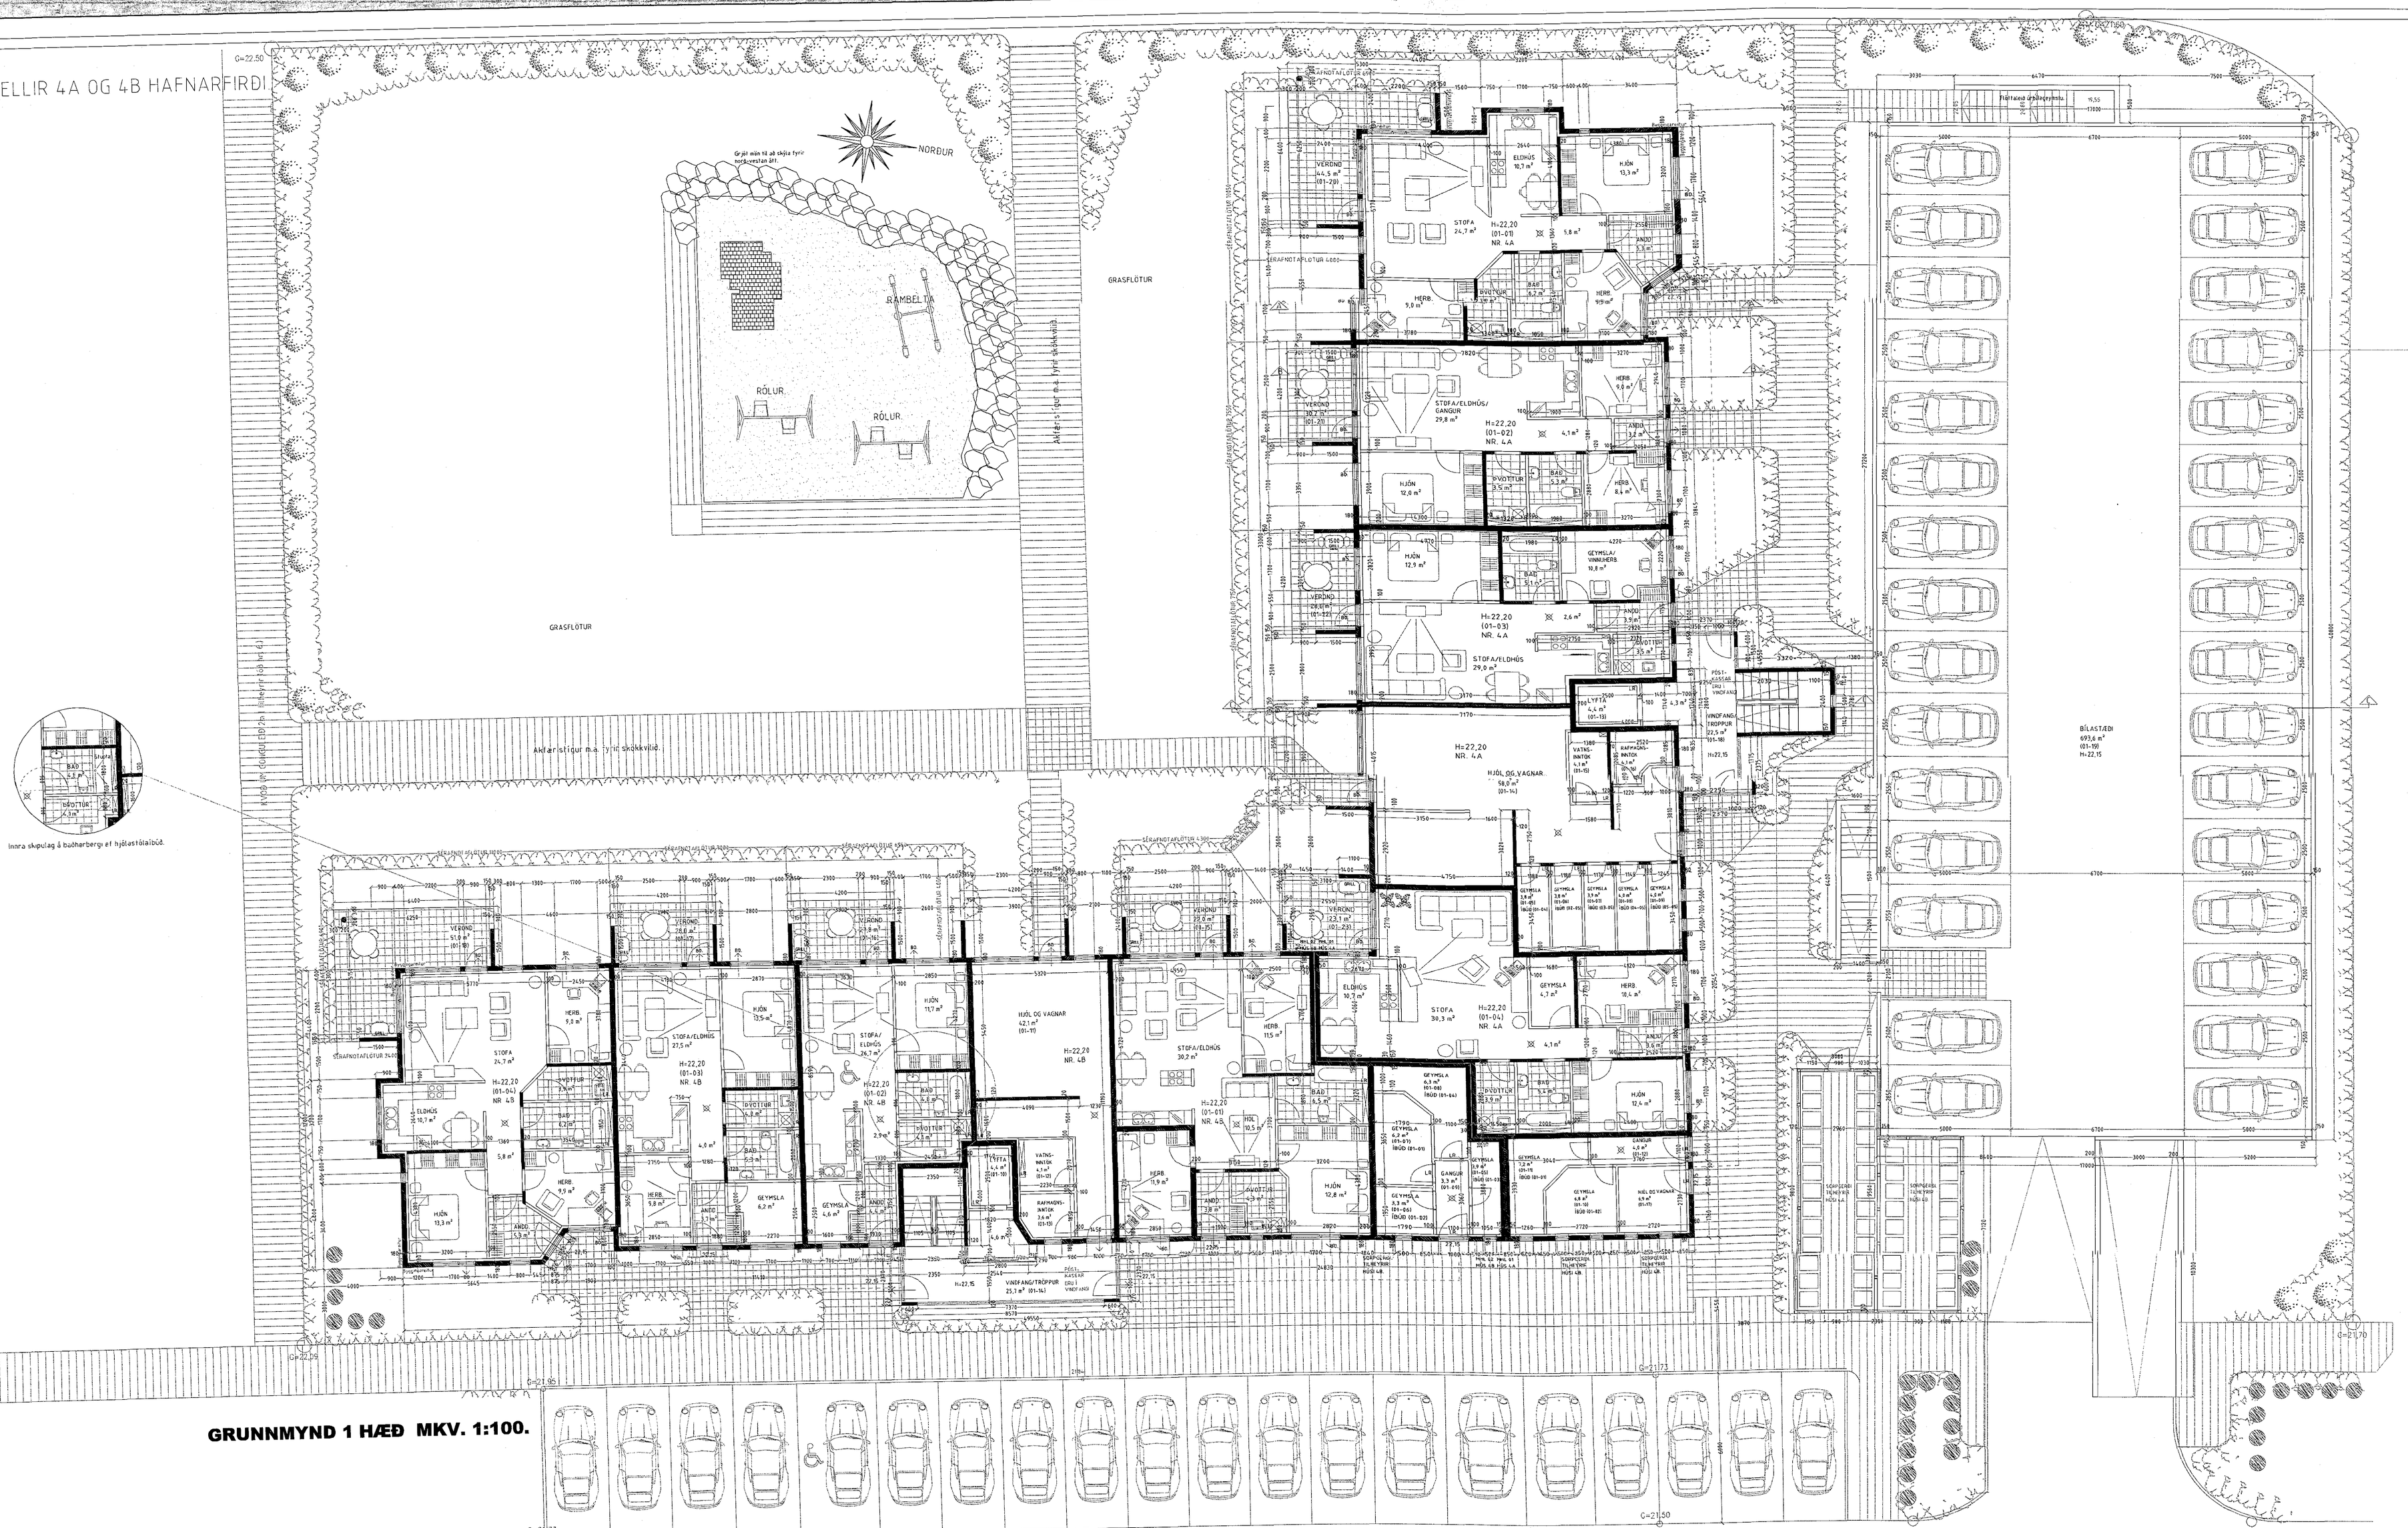

GRUNNMYND 1 HÆÐ MKV. 1:100.

Samþykkt þann
05. apríl 2017
Byggingarfulltrúi Hafnarfirði

Byggingarlýsing / verklýsing yfirbyggingar sorptunnuskýlis:

Norðri hluti veggja er steinsteypuvirki.
Ofan á steypta veggi koma holgleivirnarsteinar stöpplettur.
Veggir eru klæddir með timburgrind.
Hurð er á vesturhlið sorptunnuskýlis.
Þak er klætt með 22. mm vatnsheldum krossviði og álmedum þakpappa.
Gólf er hellulagt

Breytingar:

Efni:	Dags.	Teikn.	Yfirf.
Skýli teiknað yfir sorptunnur.	10.02.2017	VDS.	SÞ.

Daggarvellir 4A & 4B Hafnarfirði.
Landnúmer: 195085.
Aðaluppdráttur.

Aðaluppdráttur. Númer. 2 af 11.

Efni:	Grunnmynd 1. hæð.	
Mælikvarði:	1 : 100.	
Frumstærð blaðs:	A1+.	
Teiknað:	VDS.	Verk nr:
Yfirfarið:	SÞ.	Teikn. nr:
Dagsetning útgáfu:	29-09-2003.	Endurskr:

STH. teiknistofan ehf.
Strandgötu 11,
220 Hafnarfirði.
kt. 510298-2769.
Sími 5651510,
teiknistofan@simnet.is.

Ártun aðaltónnuskr.

20/03/17

Öll afnotaréttur og eignarréttur er hjá skrifstofu levli STH Teiknistofu.

Sigurður Þorvarðarson byggingafræðingur bfl. kt. 141250-4189.