


1703482 28.03.2017

Samþykkt þann  
05. apríl 2017  
Byggingaáttæringun  
[Signature]



S

ÚTLIT 1:100  
Norð-austurhlíð

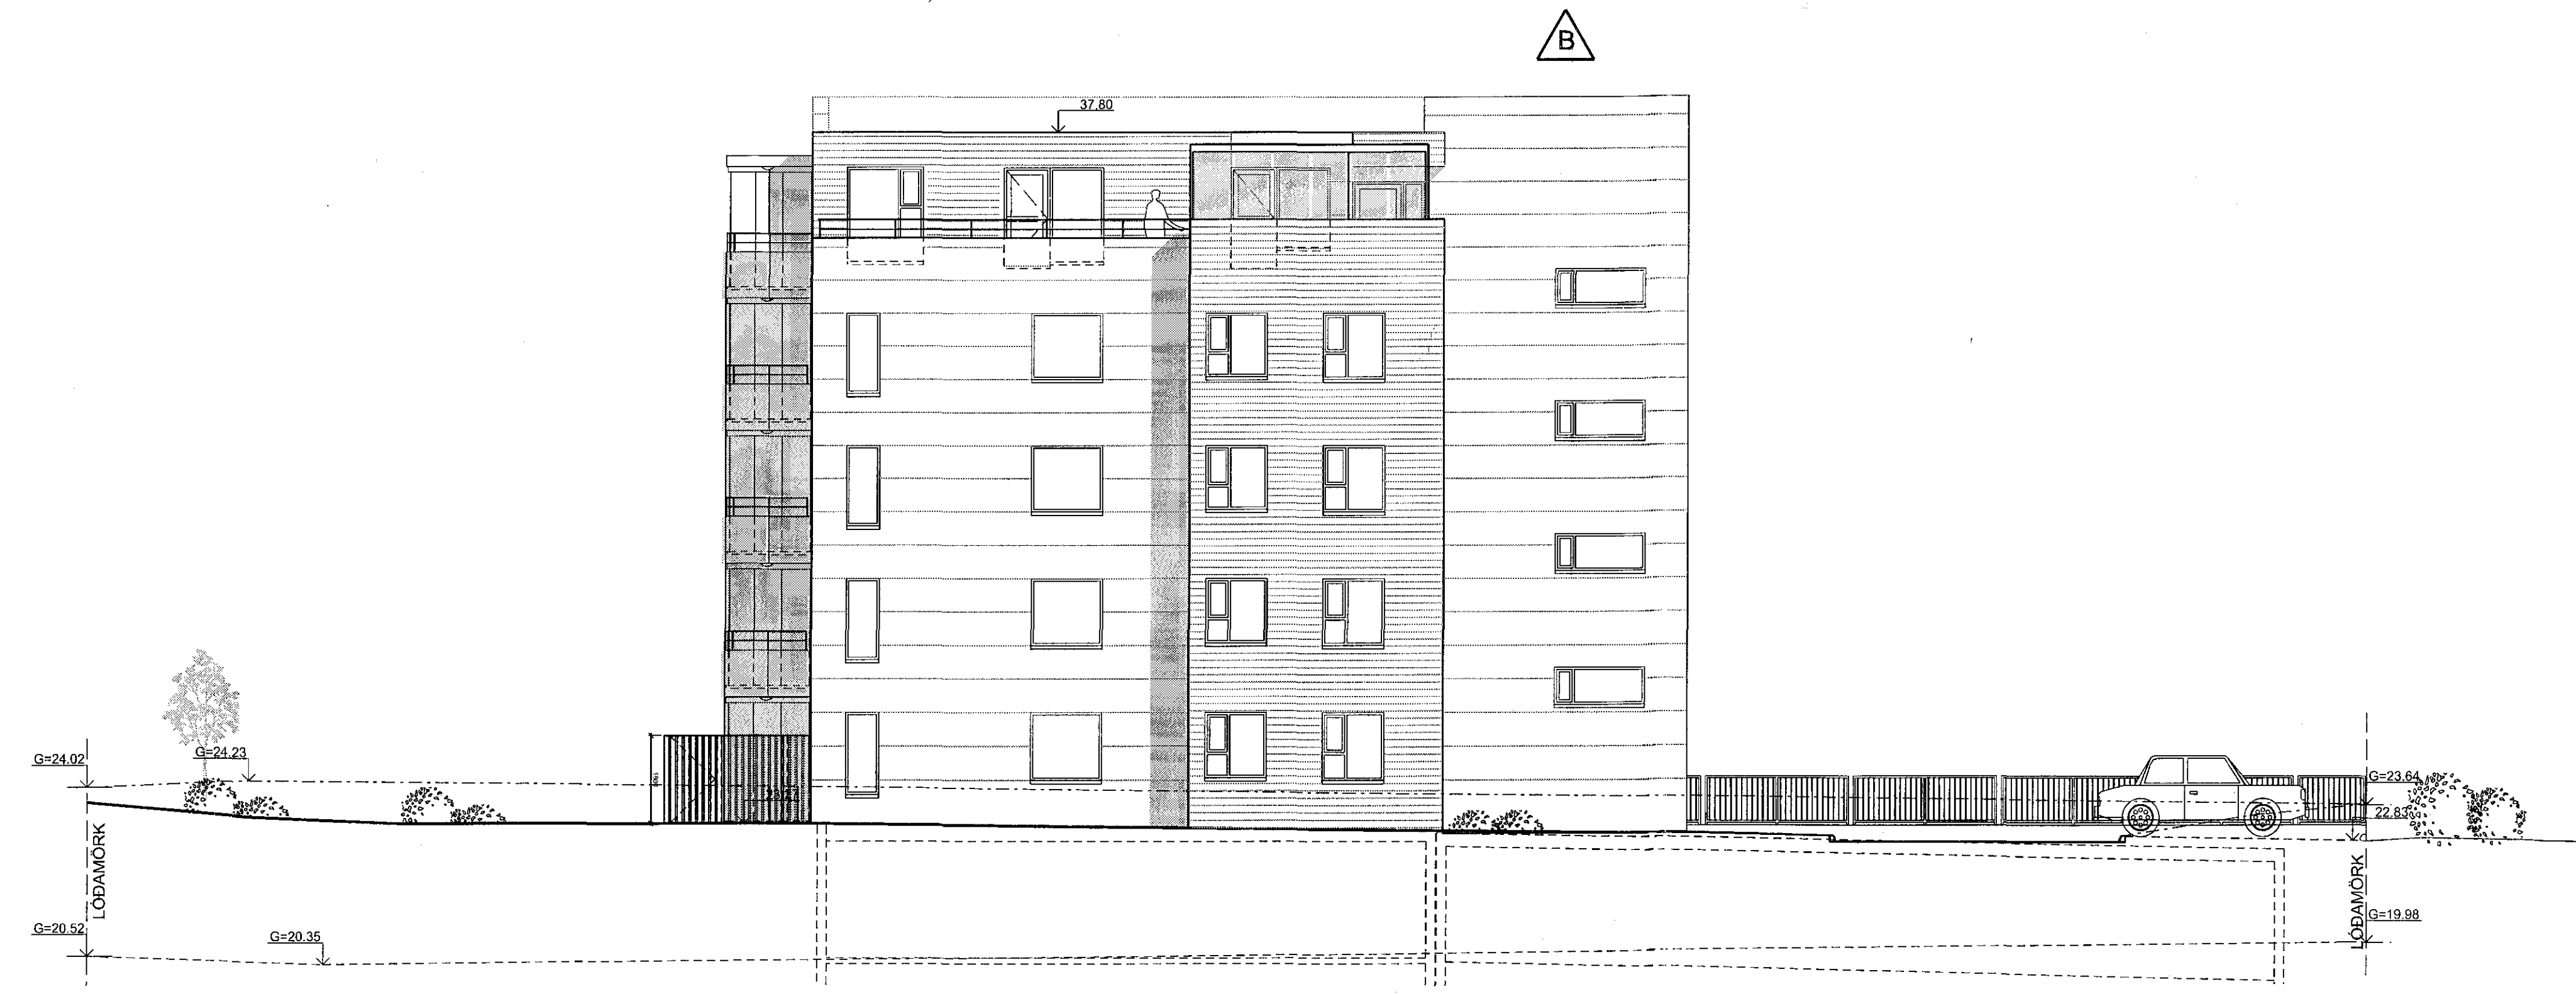

ÚTLIT 1:100  
Suð-austurhlíð

B	SS	SS	27.03.2017
Glerkál reistar á þraskvolum Búðar 05-06			
A	GRY	SS	04.04.2016
Svalakokun á öllum svölum og skýringing á jarðhæð			
ÚTGAFA	TEKNAÐ	TYFRFAÐ	Í DAGS
SÍÐER TÝNDGAR			



ASK ARKITEKTAR EHF  
GERSGÖTU 9 101 REYKJAVÍK  
SÍM. 515 0300 FAX. 515 0319  
www.ask.is

ARKITUN AÐALHÖNDUGAR  
[Signature] ASK  
Sigrún Þorjónsdóttir Arkitekt  
[Signature]

VERKENEI	
SKIPALÓN 1	
HAFNARFIRÐI	
TEIÐINGAR	REYI AT
ADALTEIKNING	1:100
ÚTLIT NORÐ-AUSTURHLÍÐ	SS
ÚTLIT SUÐ-AUSTURHLÍÐ	UEF
	SS
DAÐI	16.10.2012
VERK NÚM	ÚTGAFA
0779	B

