




Úr Gildi

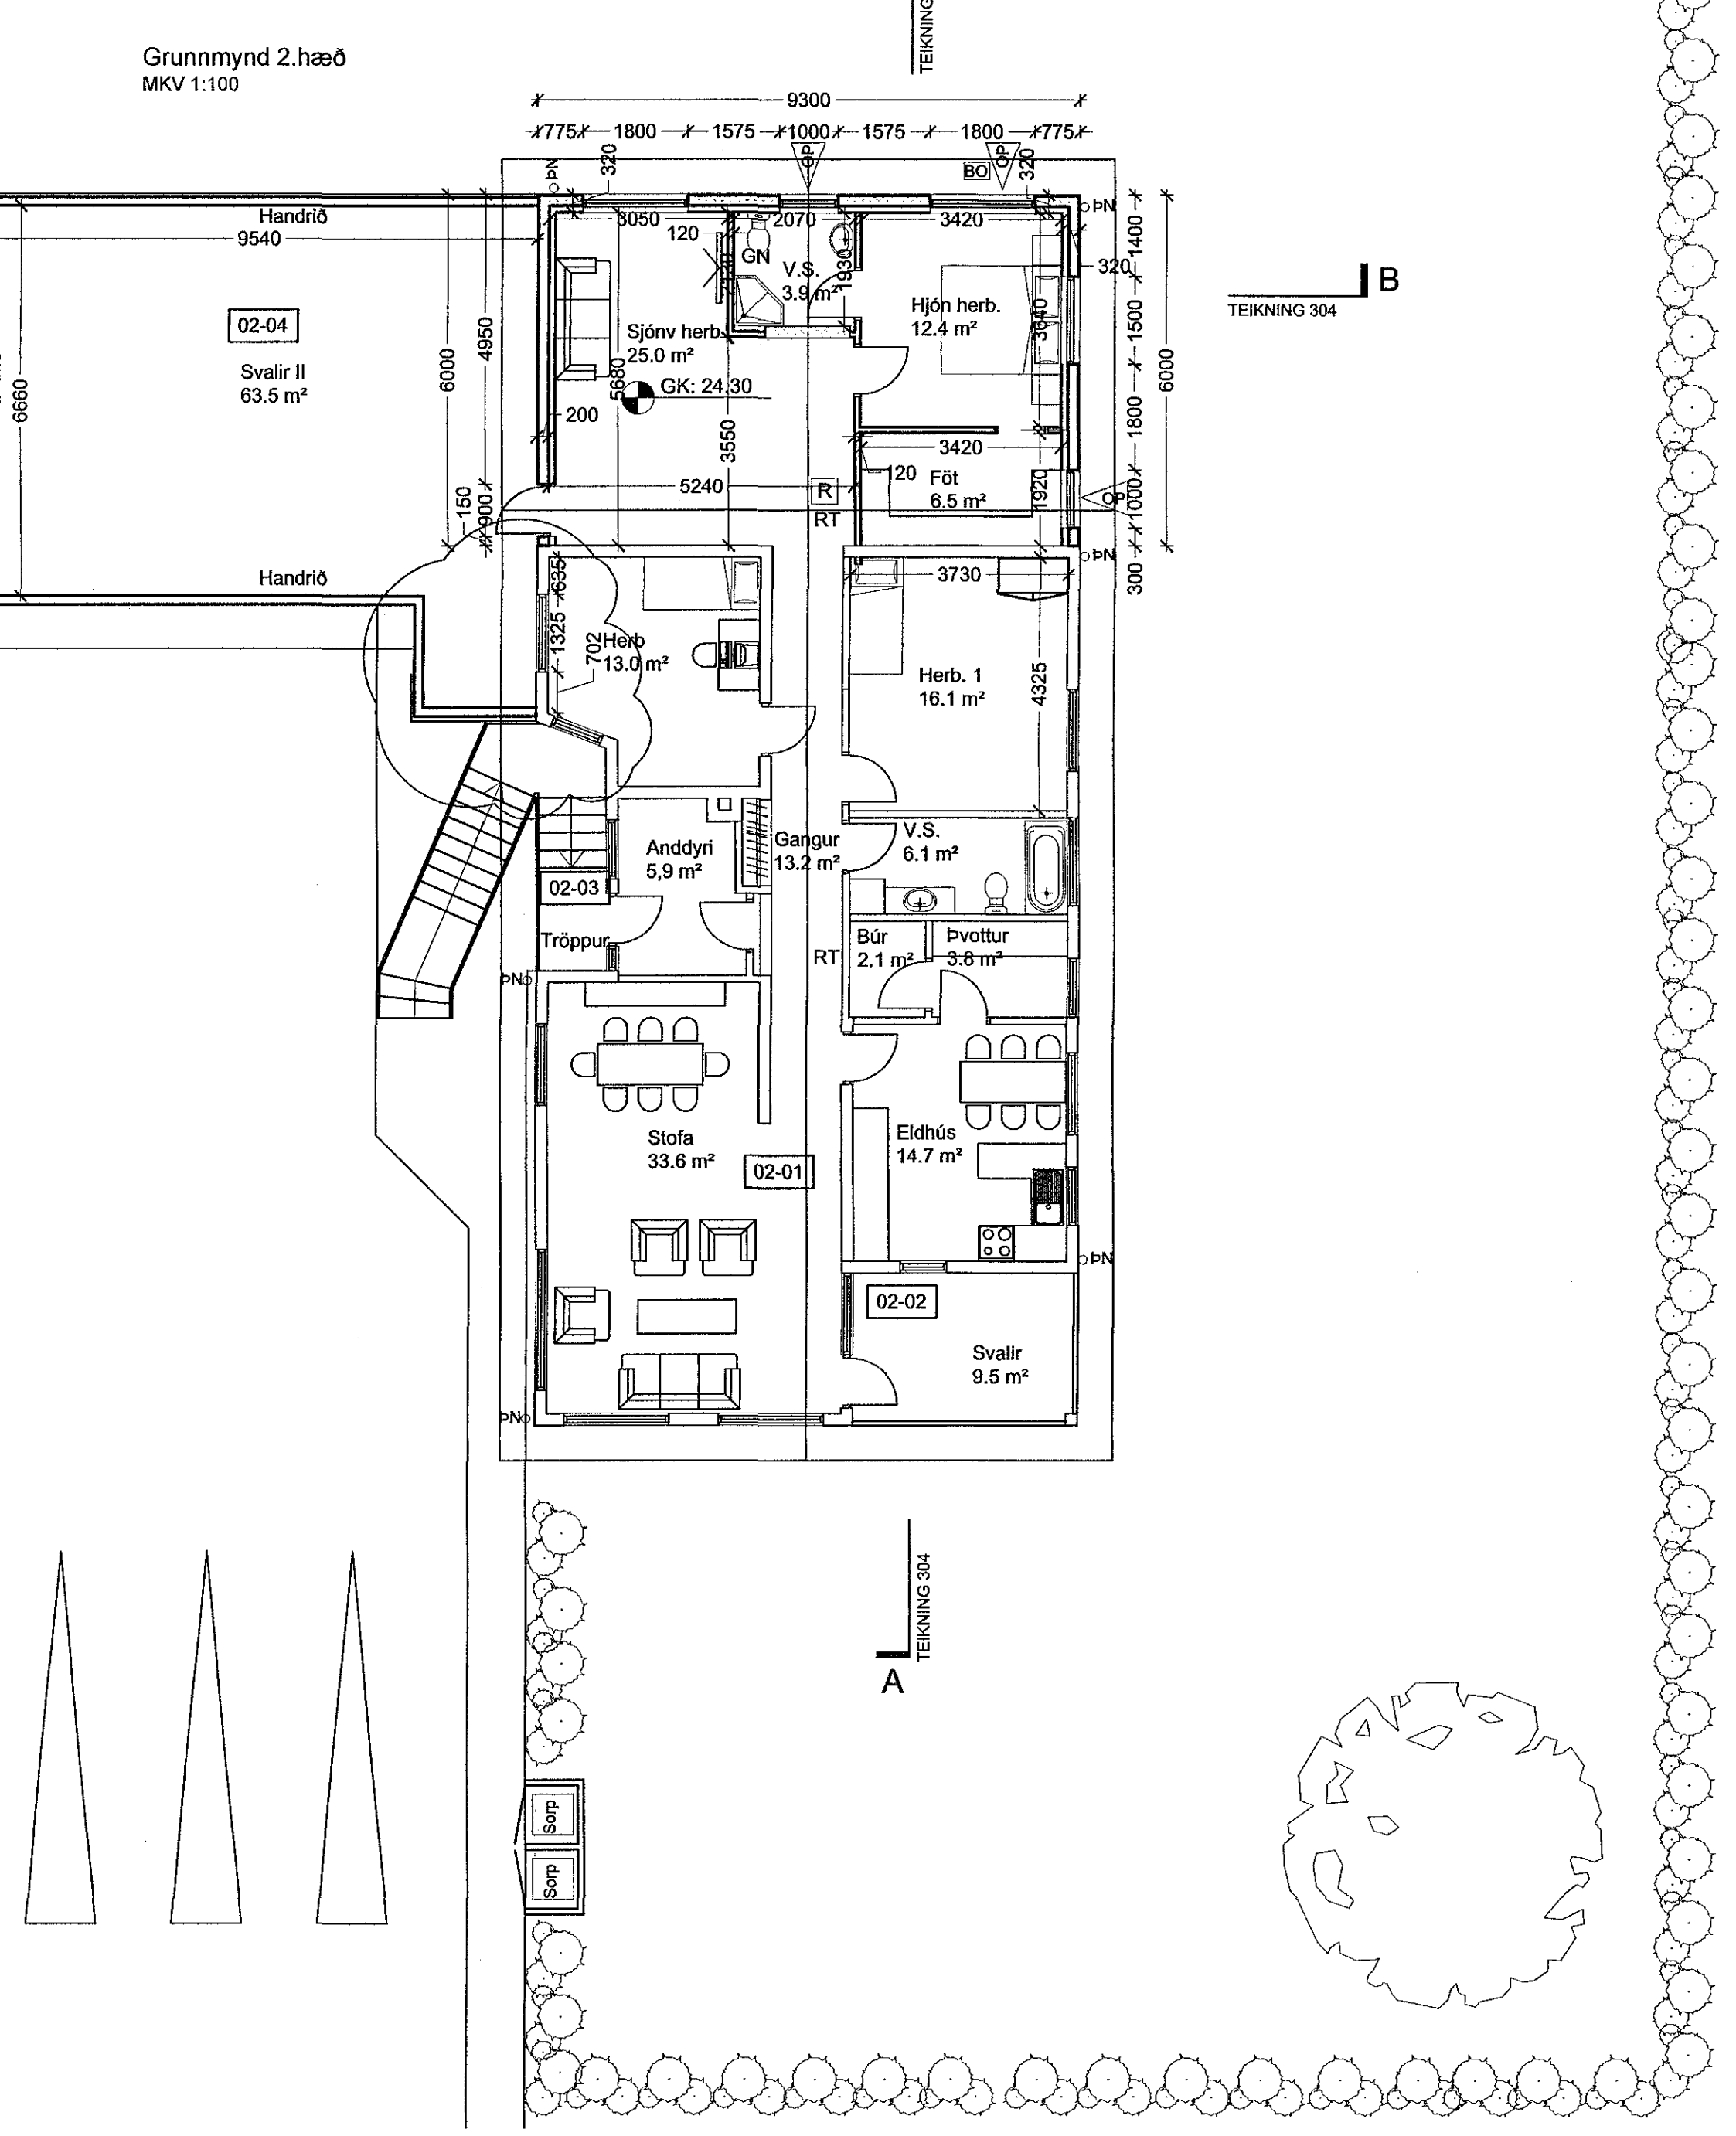

Útlit - Suður
MKV 1:100

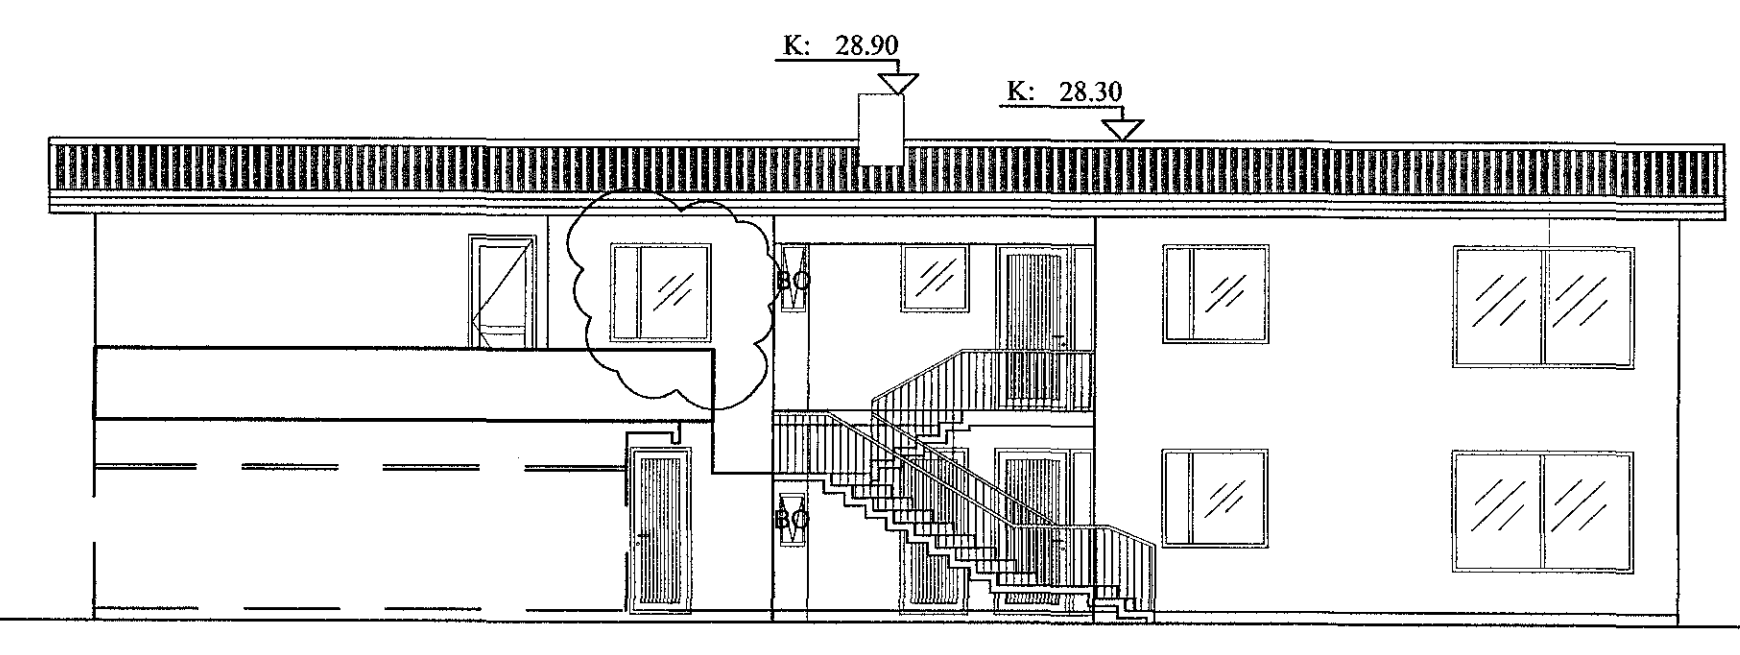

Afstöðumynd
MKV 1:500

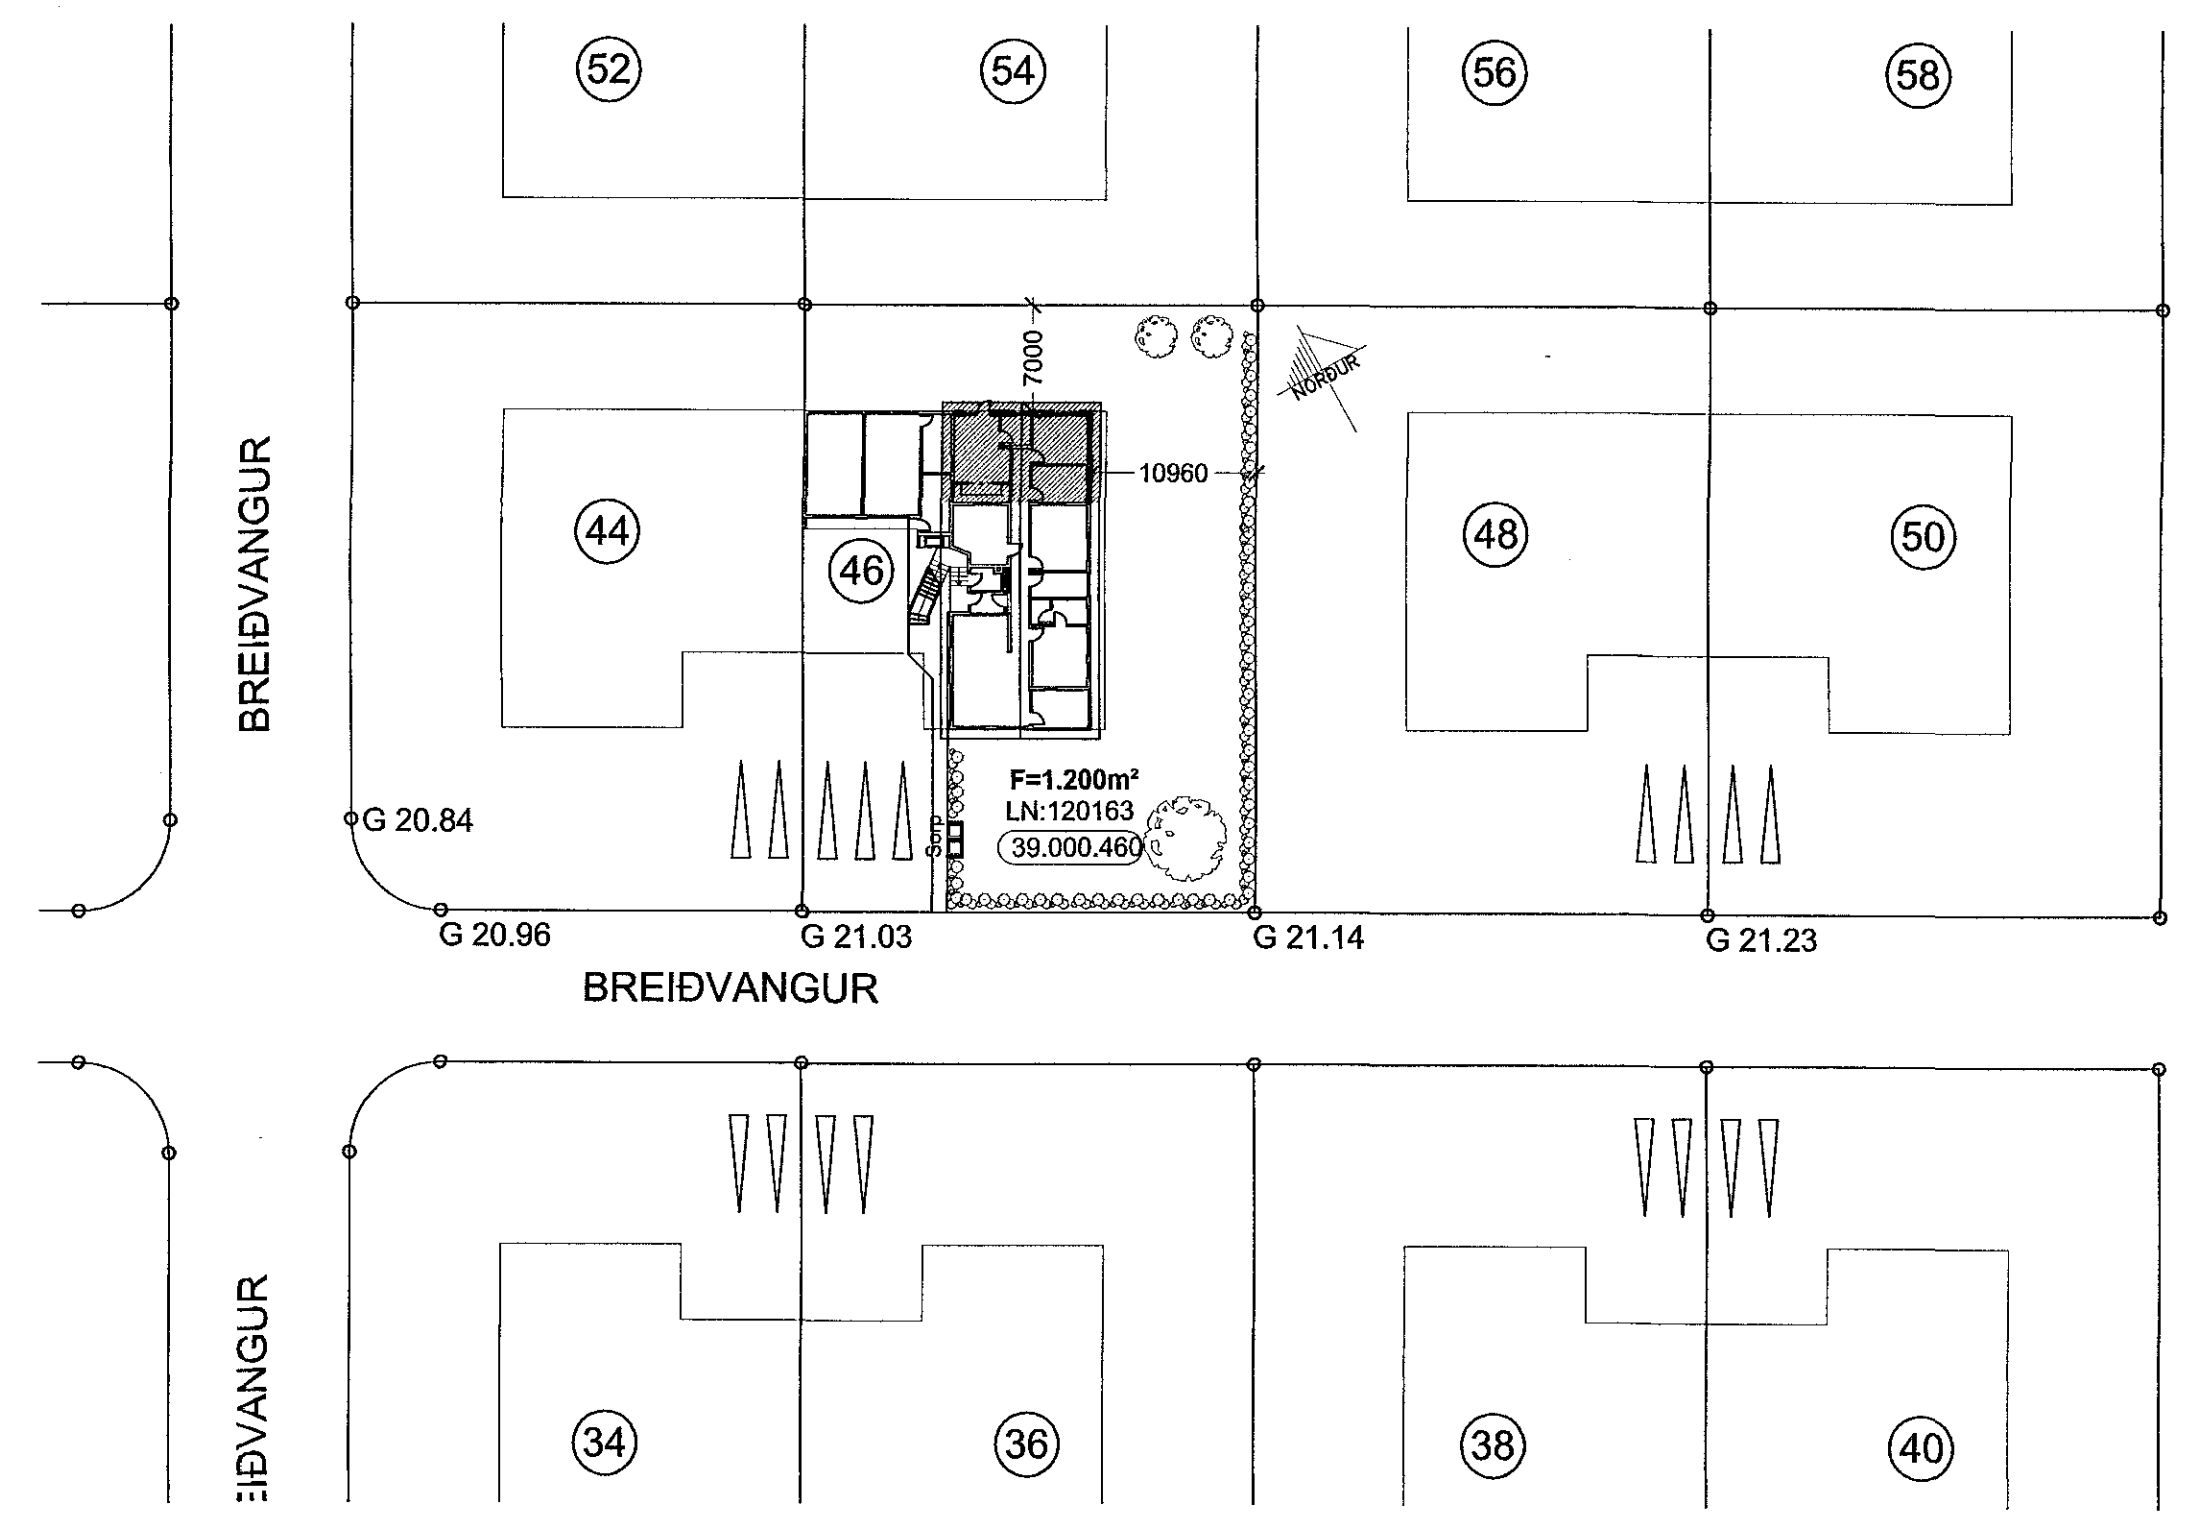

06.04.2017 Gluggi færður/handrið
andyrri stækkað
BREYTINGAR.

VERKHEITI
Breiðvangur 46

VERK
Grunnmynd/útlit/afstöðumynd

MÁL: 1:1 / A1
HANNAD: Sverrir Ágústsson
YFIRFARIR: HGE

VERKNÖMUR: 100-10
FL. TEIKNING: 04 1.1

T.ark
ARKITEKTAR
BRAUTARHOLTÍ 6 - 105 REYKJAVÍK
Sími: 540 5700
teiknistofan@tark.is
www.tark.is

SAMP. Sverrir Ágústsson