



Samþykkt þann
12. apríl 2017
Byggingaáhræðing
H. Þ. Þ.


Útlit - Suður
MKV 1:100

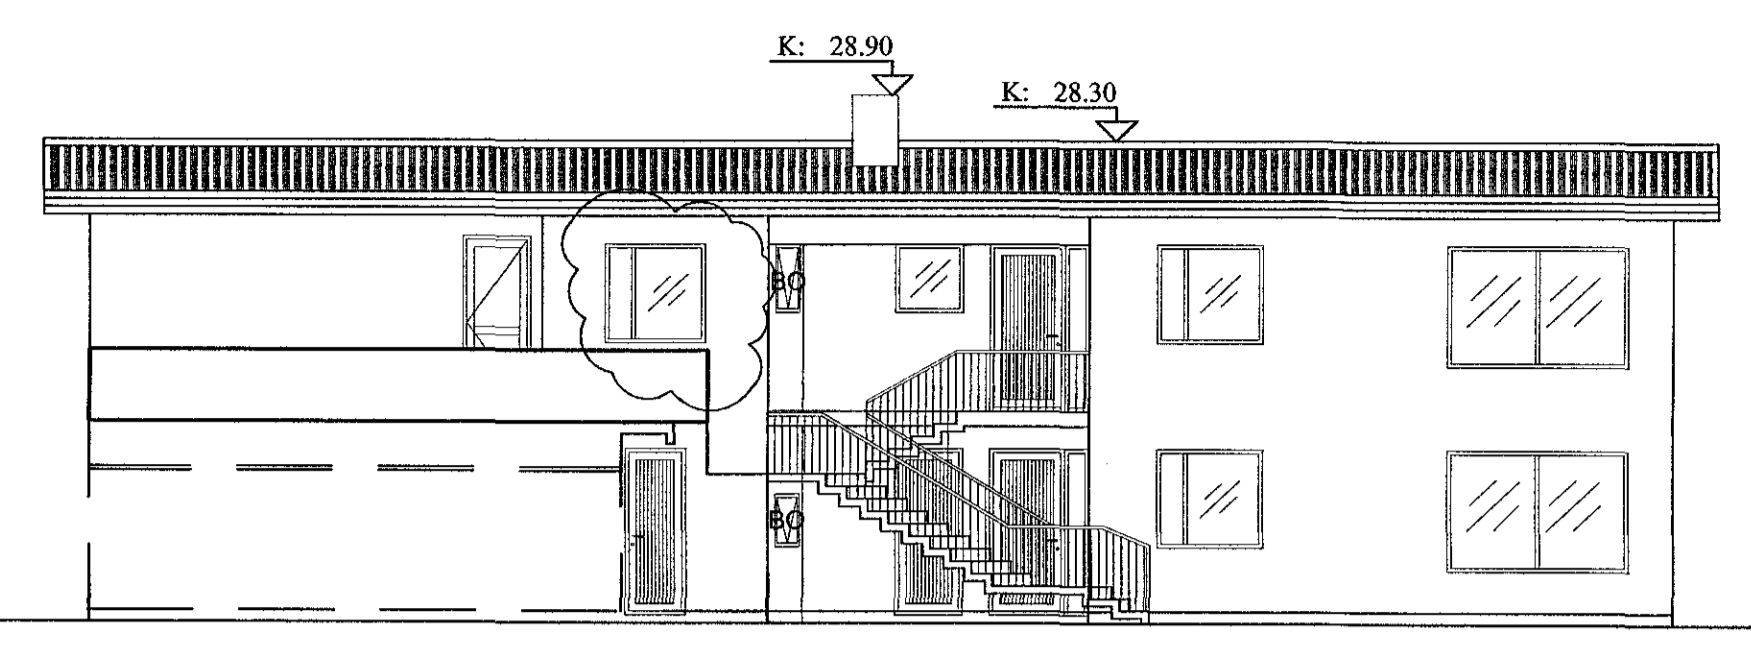

Grunnmynd 2.hæð
MKV 1:100

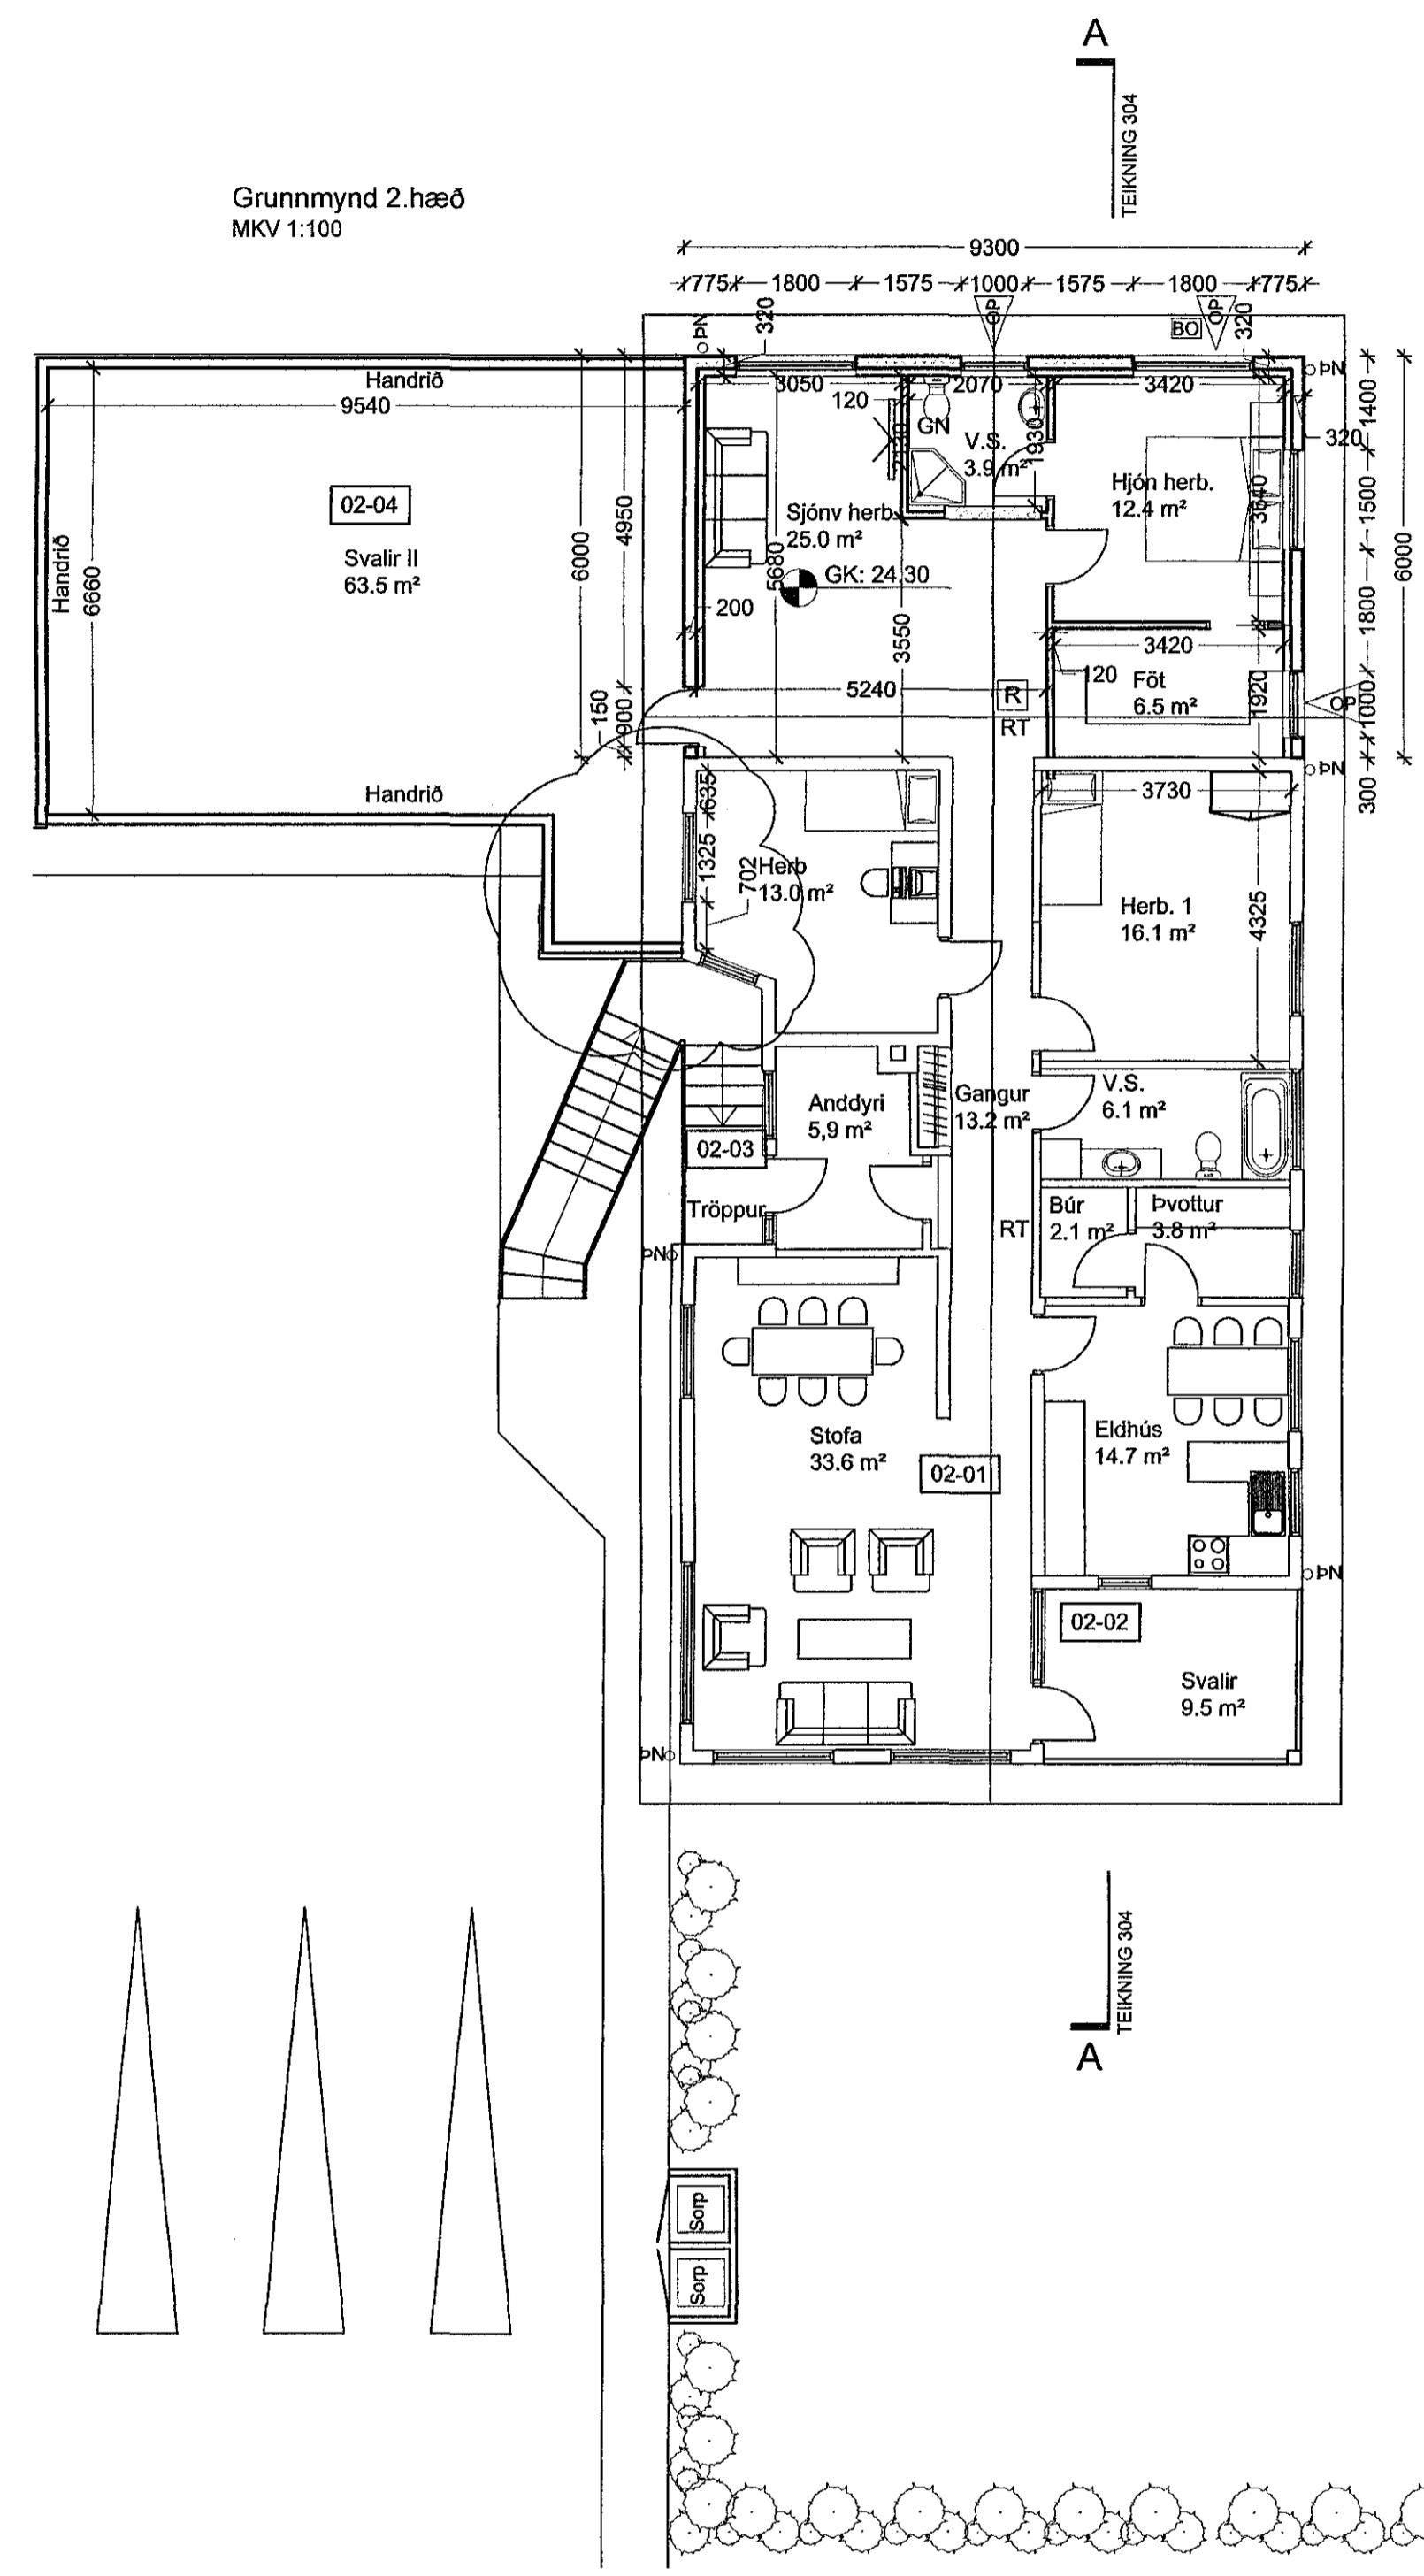

Afstöðumynd
MKV 1:500

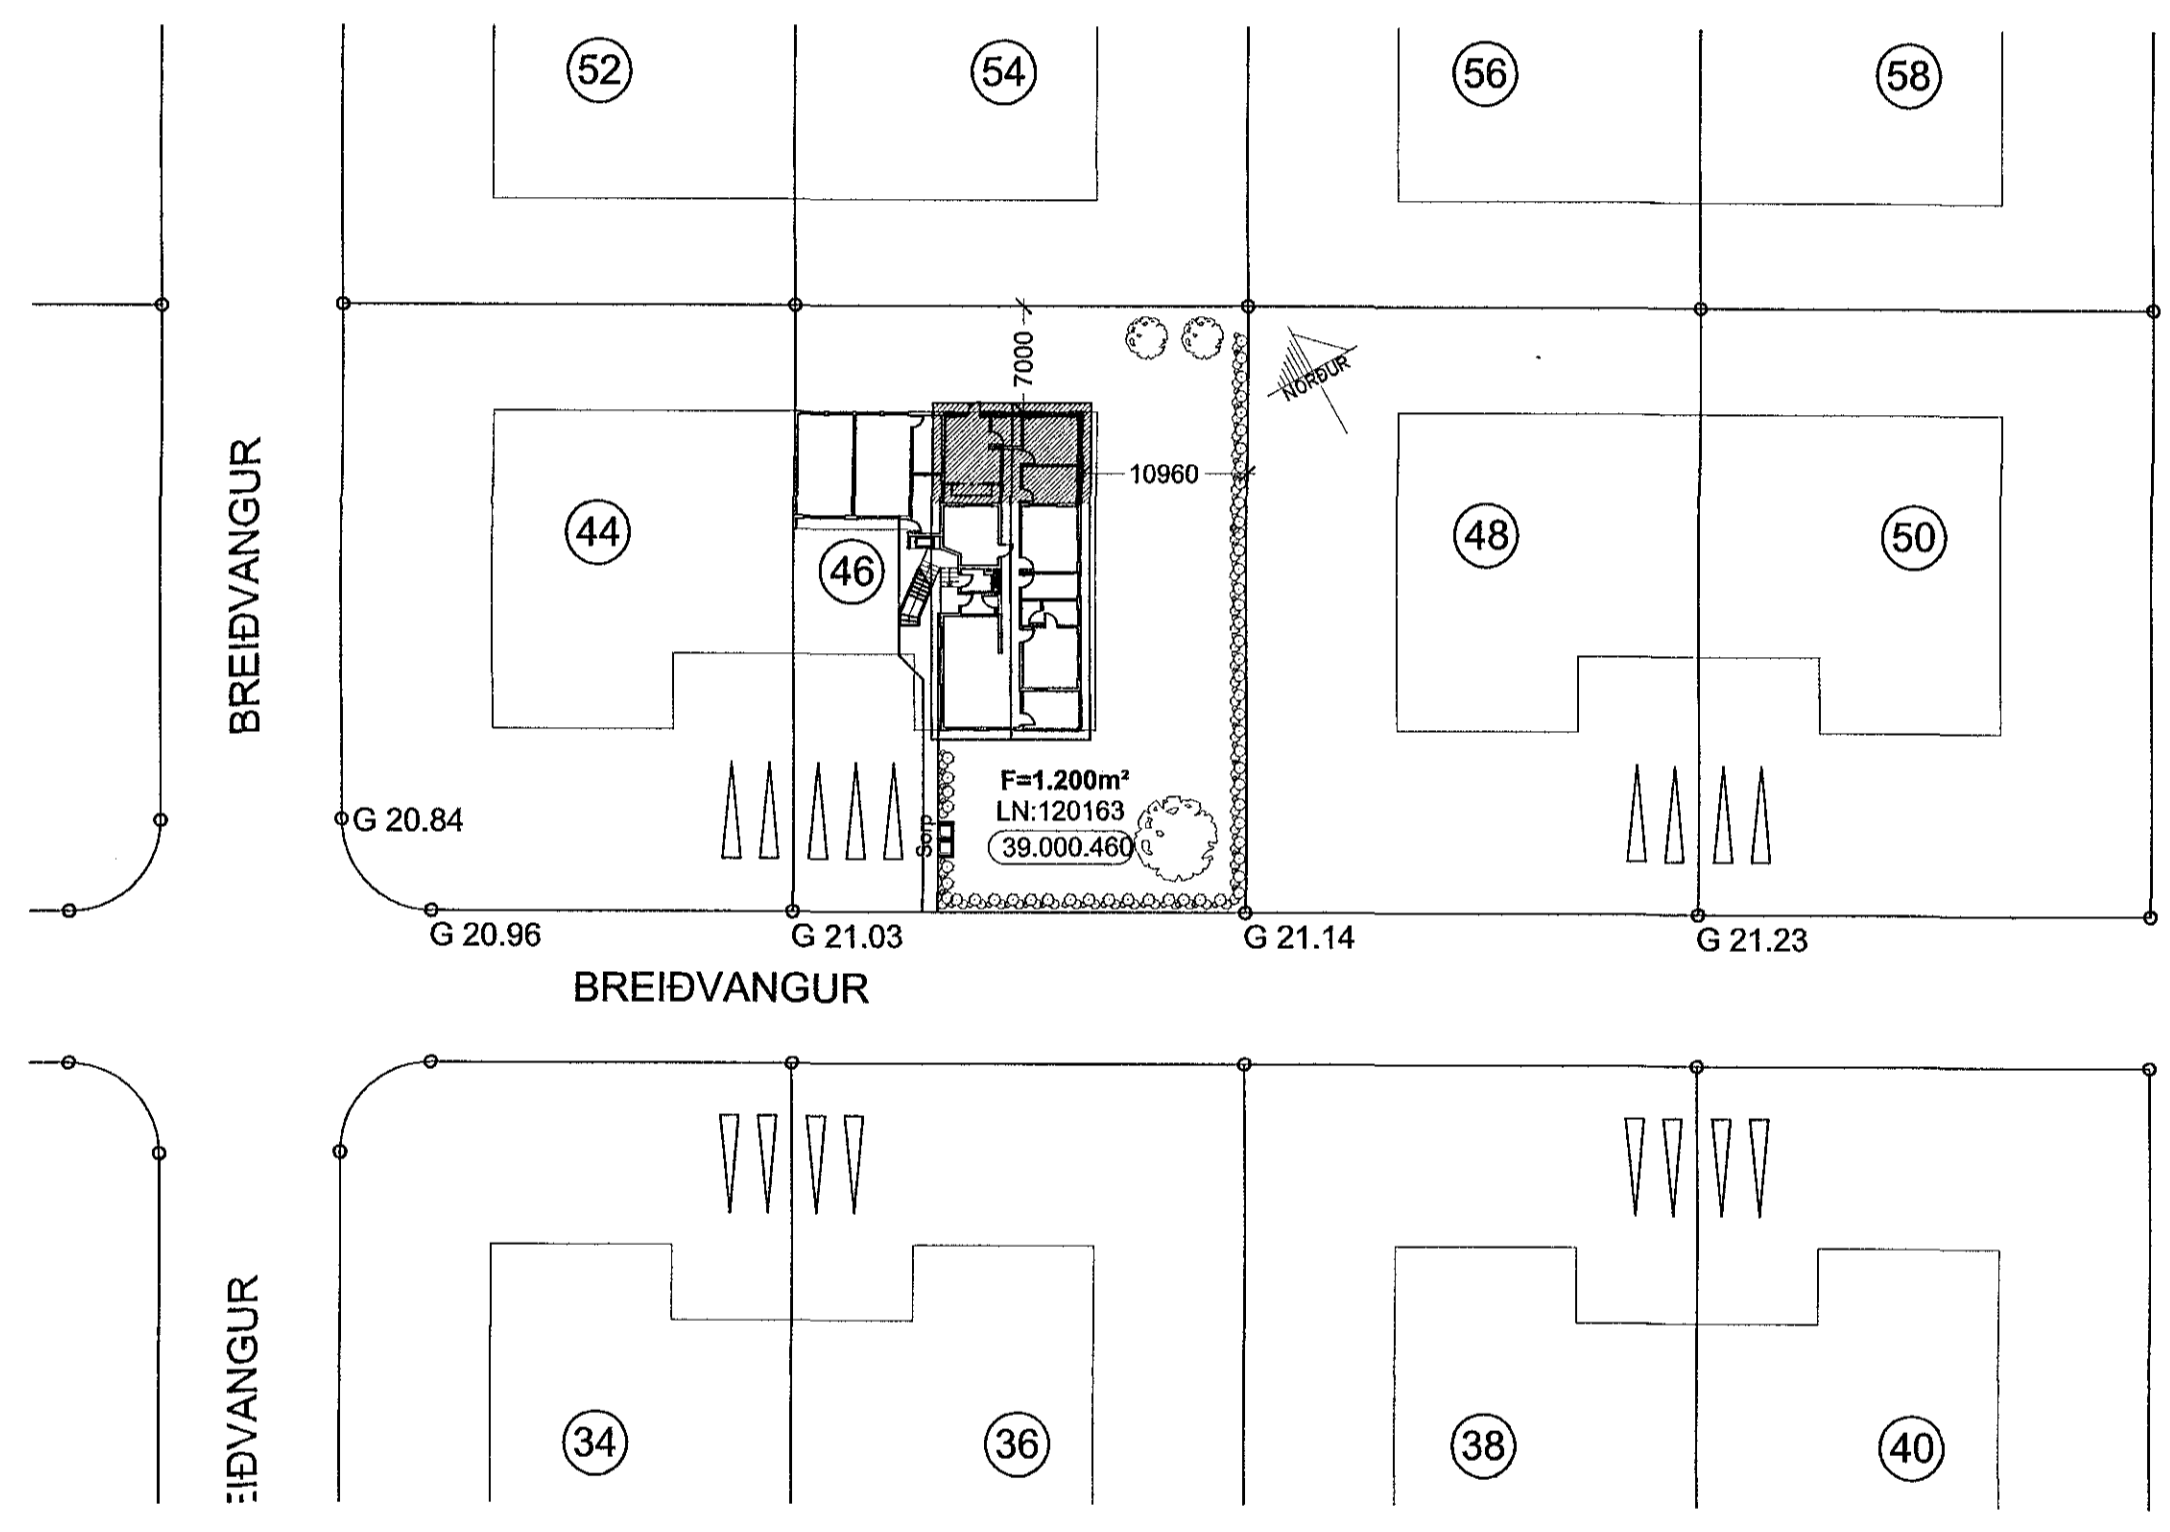

Löðamörk

06.04.2017 Gluggi færður/handrið breytt úr stáli í steypu/
andyrri stökkað
BREYTINGAR.

VERKHÉITI
Breiðvangur 46

VERK
Grunnmynd/útlit/afstöðumynd

MÁL:
1:1 / A1
HANAÐI:
Sverrir Agústsson
YFIRFARIÐ:

DAGS:
29.03.2017
TEIÐIÐI:
HGB
VERKNAÐI: FL. TEIÐIÐI: OTG
100-10 04 1.1-01 A



SAMP. Sverrir Agústsson 11.200665.4097

Ör áhrif og öll réttindi, eða hluti eða heild, er höfð samþykki höfundar, sk. drögum höfundar.