


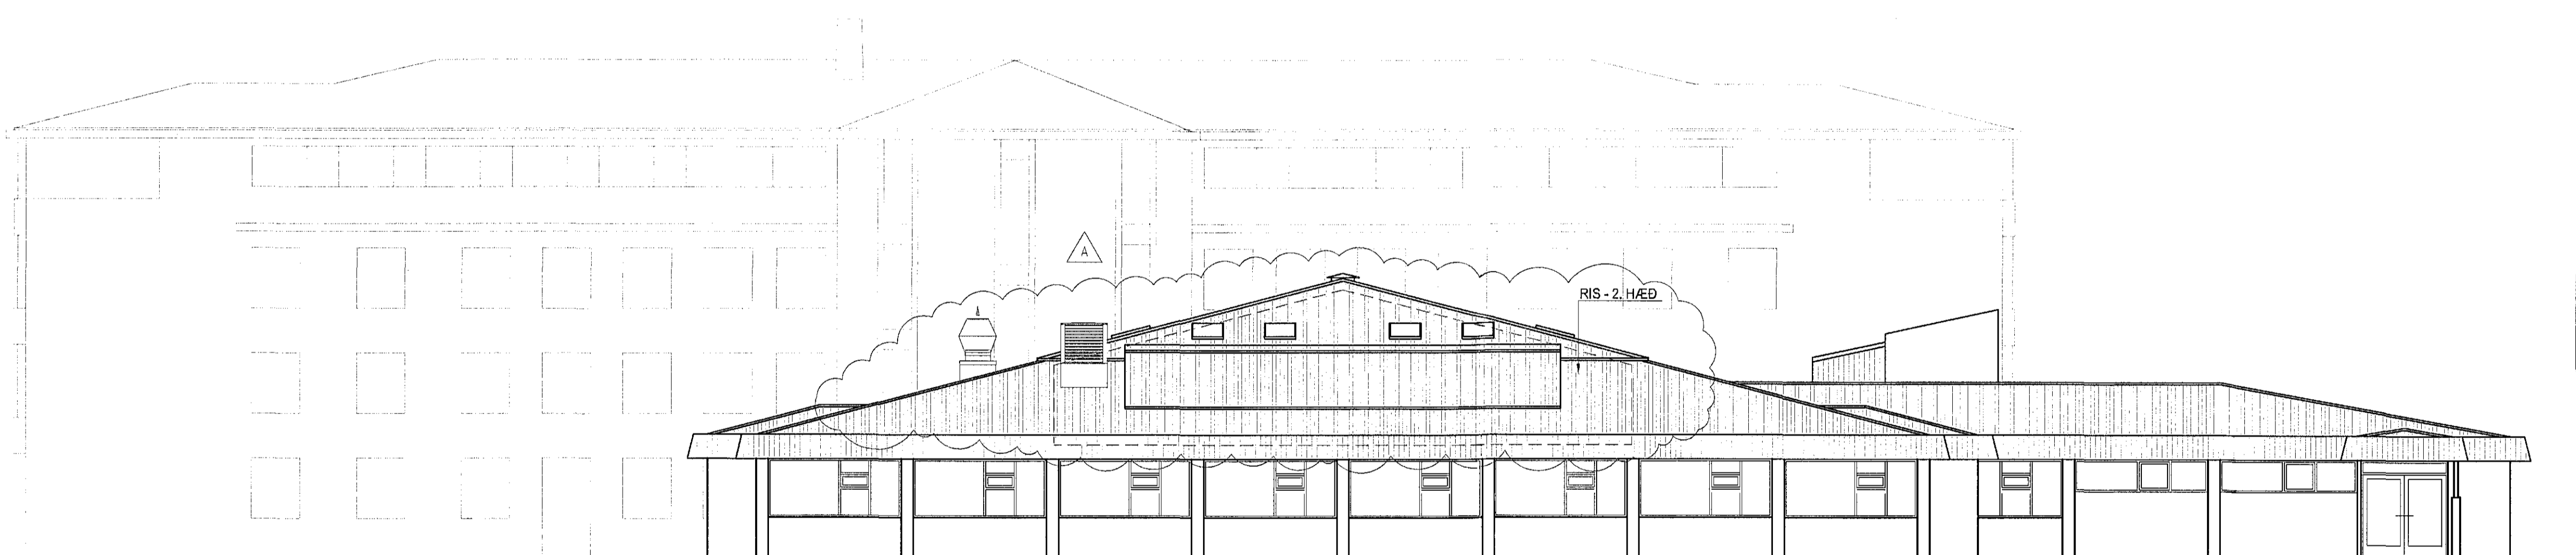

MHL 01 - HJÓKRUNARHEIMILIÐ SÓLVANGUR
RÝMI EKKI LAGT FYRIR

MHL 02 - HEILSUGÆSLAN SÓLVANGI

1 ÚTLIT SÚÐ - AUSTUR
1:100



MHL 01 - HJÓKRUNARHEIMILIÐ SÓLVANGUR
RÝMI EKKI LAGT FYRIR

MHL 02 - HEILSUGÆSLAN SÓLVANGI

2 ÚTLIT NORD - AUSTUR
1:100

Yfirgjafi af
brunarmyndi
LOTA

UPPRUNALEGIR HÖNNUDIR HÚSSINS ERU
ÞORVALDUR KRISTMUNDSSON OG MAGNÚS GUDMUNDSSON

A 22.03.2017 Húfi af þaki lagðar, bærir við kist fyrir loftaerfimi íng
útg. dags. skýring teknað

ARKÍŚ
arkitektar

Kleppsvægi 152 104 Reykjavík
tlf 531107-0550 s: 511 2060
www.ark.is arkis@ark.is

Sólvangsvegi 2

Verkefni: Heilsugæslustöð Sólvangur
Staðgreini: 8080020
Landnúmer: 121234
Verknúmer: 09-052

Hönnuðir:
○ Adalsteinn Snorrason arkitekt tlf 161161-2769
○ Arnar Pór Jónsson arkitekt tlf 010174-4819
○ Þilgrí Tellefson arkitekt tlf 020460-4589
○ Björn Guðmundsson arkitekt tlf 170174-3059
● Egill Guðmundsson arkitekt tlf 270152-4869
○ Þorvaldur L. Björgvinsson byggingar. tlf 250572-3529

● Hönnuður aðalábyrgðarstjóri:
● Hönnunarstjóri: *[Signature]*
Hanna / teiknað: eg,ha Mælikvarði: 1:100
Yfirfarið / samþykkt: eg Dagsetning: 10.11.2011

Aðaluppdrættir

(99)1.03 A
teikning breyting
Útlit