Samþykkt þann
03. maí 2017
Byggingarfulltrúinn í Hafnarfirði

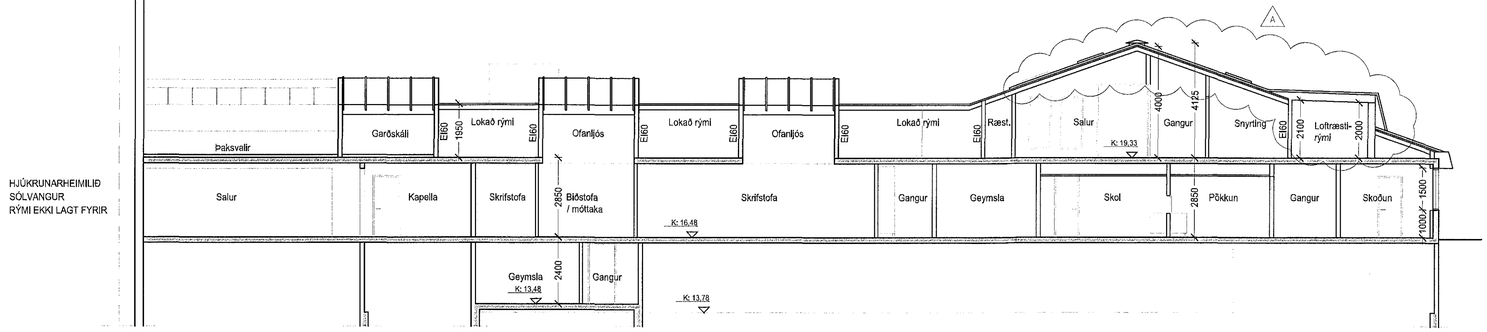

1 SNIÐ
1:100

Yfirfarið af burðarþolshönnuði
LOTA

UPPRUNALEGIR HÖNNUÐIR HÚSSINS ERU
ÞORVALDUR KRISTMUNDSSON OG MAGNÚS GUÐMUNDSSON

A	22.03.2017	Hluti af þaki lagfærð, bætt við kvist fyrir loftræstirými	shg
útg.	dags.	skýring	teiknað

ARKÍS
arkitektar
Kleppsvegi 152 104 Reykjavík
kt 531107-0550 S: 511 2060
www.ark.is arkis@ark.is

Sólvangsvegi 2

Verkheiti:	Heilsugæslustöð Sólvangur
Sveitarfélag:	220 Hafnarfjörður
Staðgreinir:	80800020
Landnúmer:	121234
Verknúmer:	08-052

Hönnuður:

○ Aðalsteinn Snorrason	arkitekt faí	kt.161161-2769
○ Arnar Þór Jónsson	arkitekt faí	kt.010174-4819
○ Birgir Teitsson	arkitekt faí	kt.020460-4589
○ Björn Guðbrandsson	arkitekt faí	kt.170174-3059
● Egill Guðmundsson	arkitekt faí	kt.270152-6869
○ Þorvaldur L. Björgvinsson	byggingarf. bfí	kt.250572-3529

● Hönnuður aðal-/séruppdrátta
● Hönnunarstjóri:

Hannað / teiknað:	eg,ha	Mælikvarði:	1:100
Yfirfarið / samþykkt:	eg	Dagsetning:	10.11.2011

Aðaluppdrættir

(99) 1.06 A
teikning breyting

Snið

Aðalnr.0111 - ÍSK 51